
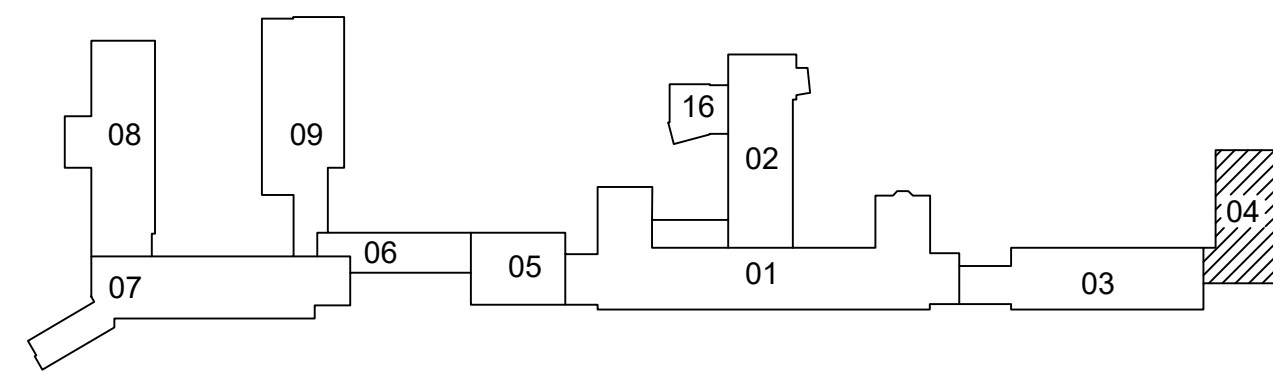


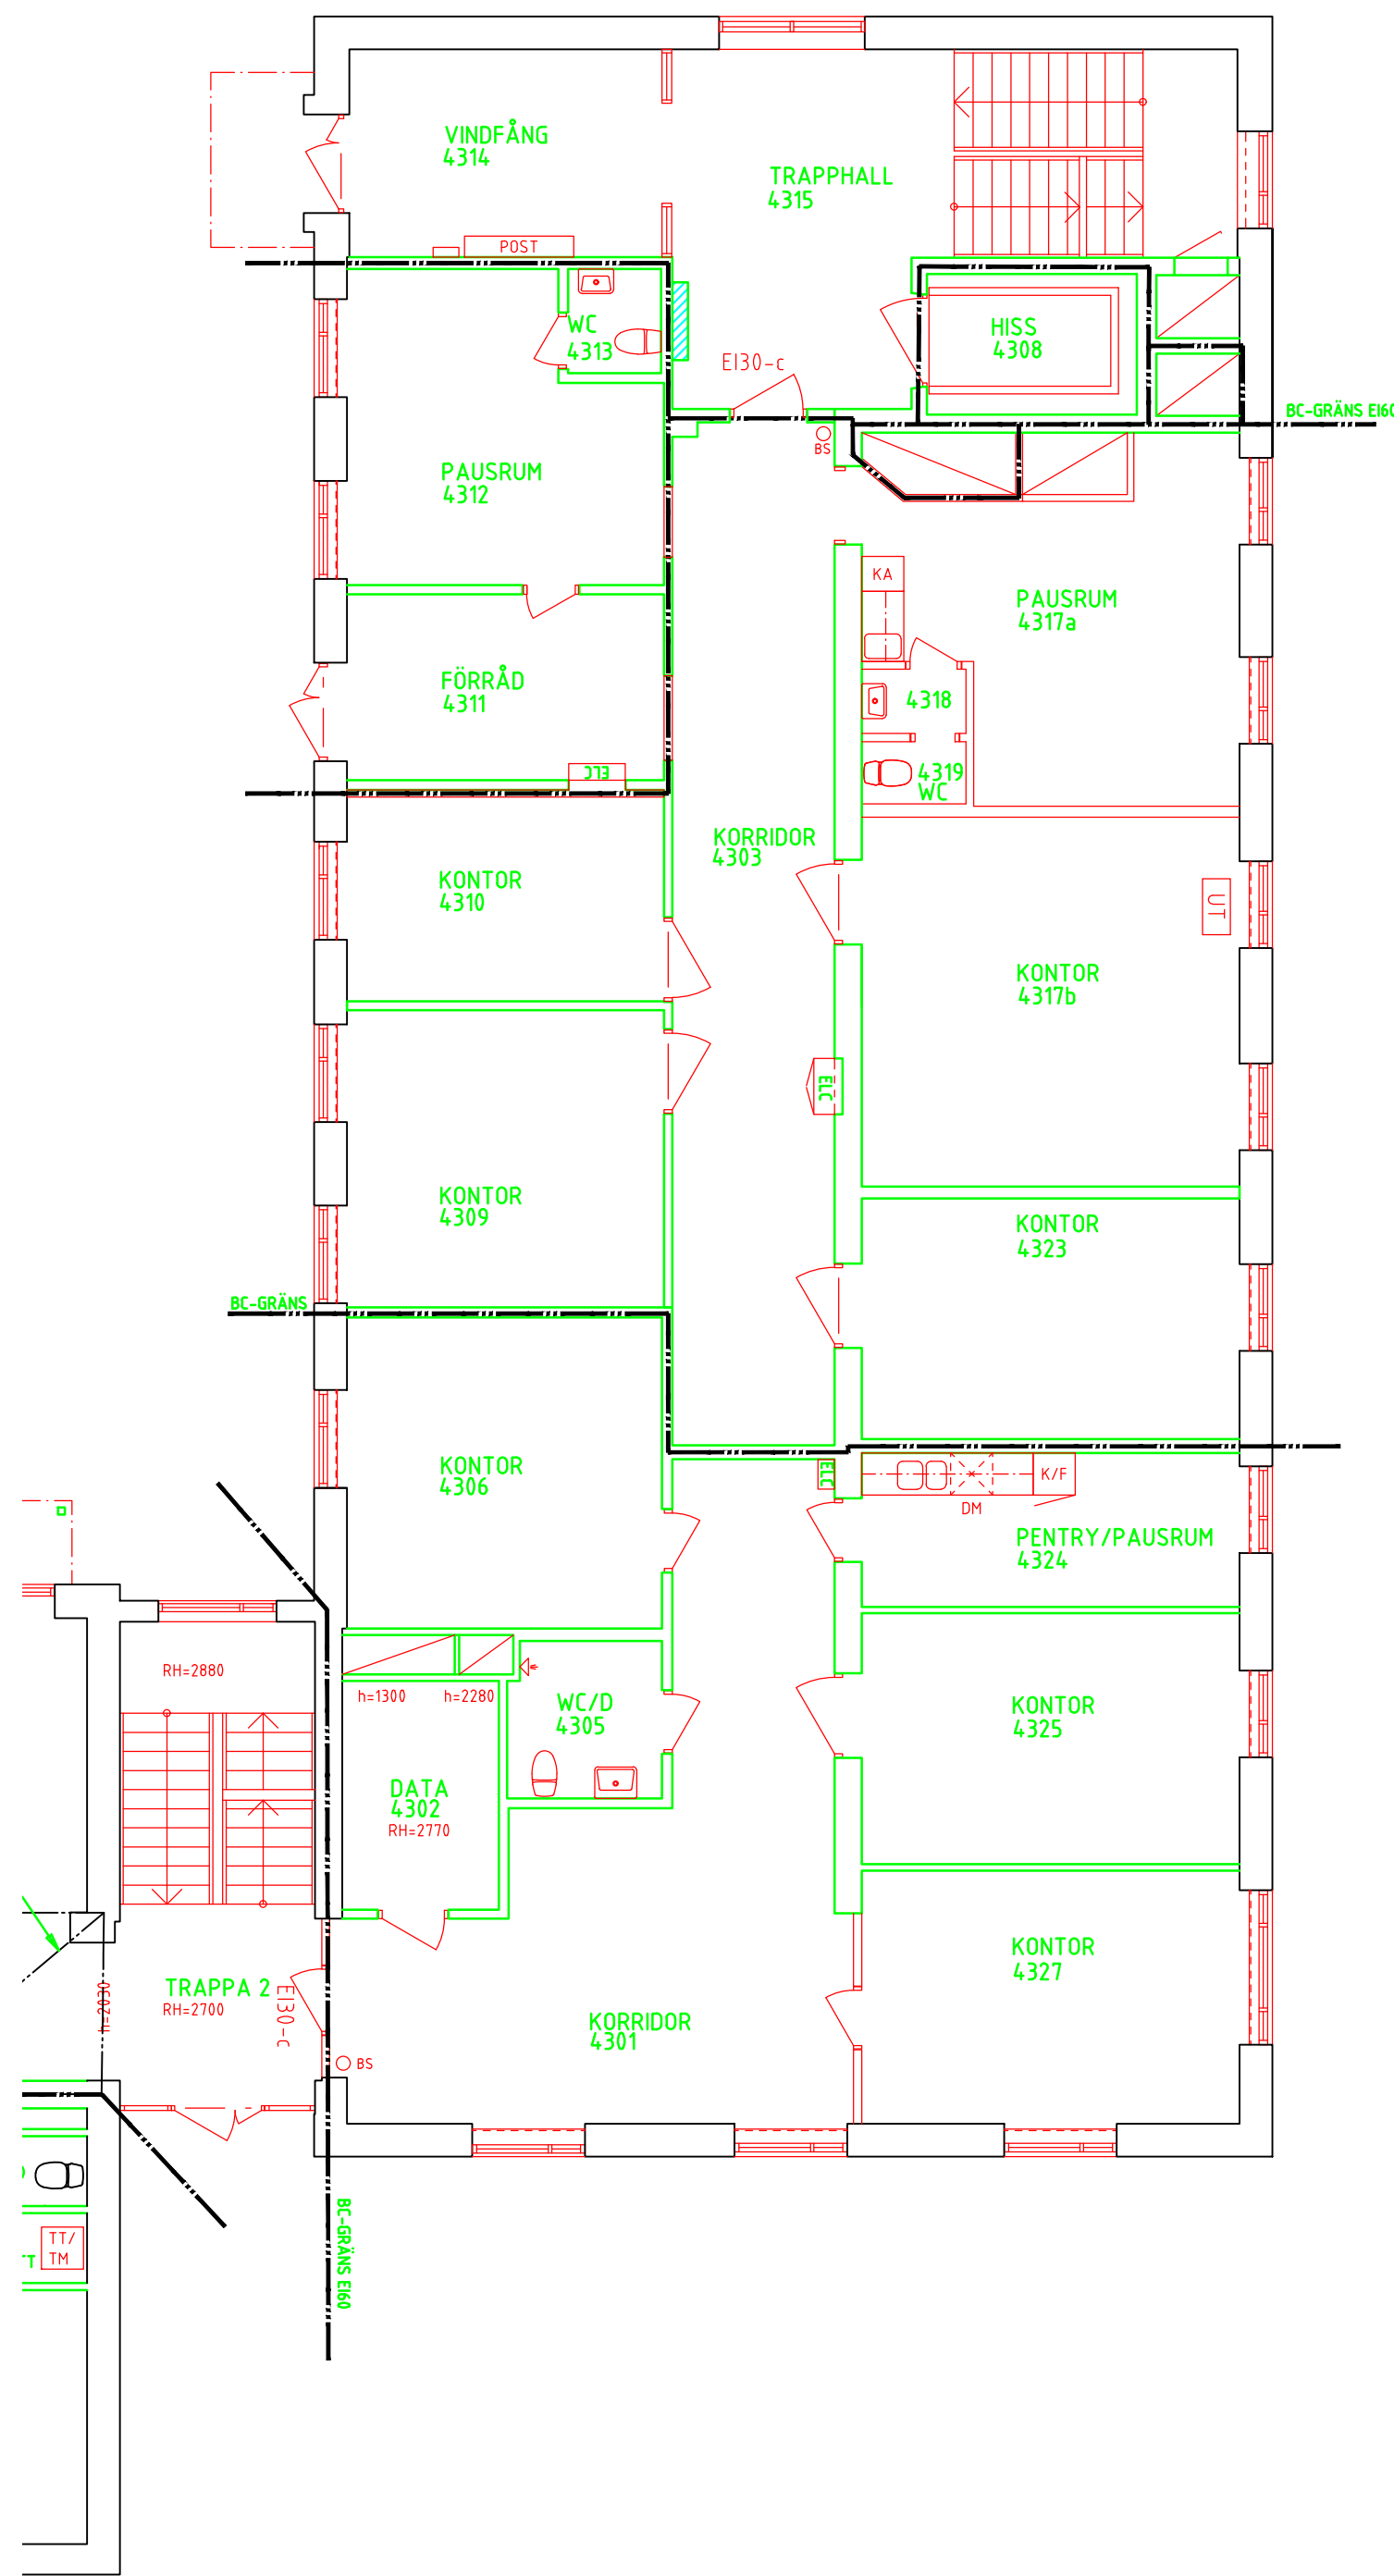

BET	ANT	ÄNDRINGEN AVSER	SIGN	DATUM	
RELATIONSHANDLING					
BOLLNÄS KOMMUN					
UPPDRAG NR		RITAD AV	HANDLÄGGARE		
DATUM		ANSVARIG			
2020-08-21					
NYHEDSBACKEN Hus 4 plan 3 ARKITEKT					
SKALA		NUMMER		BET	
A1 1:100		FA40			