


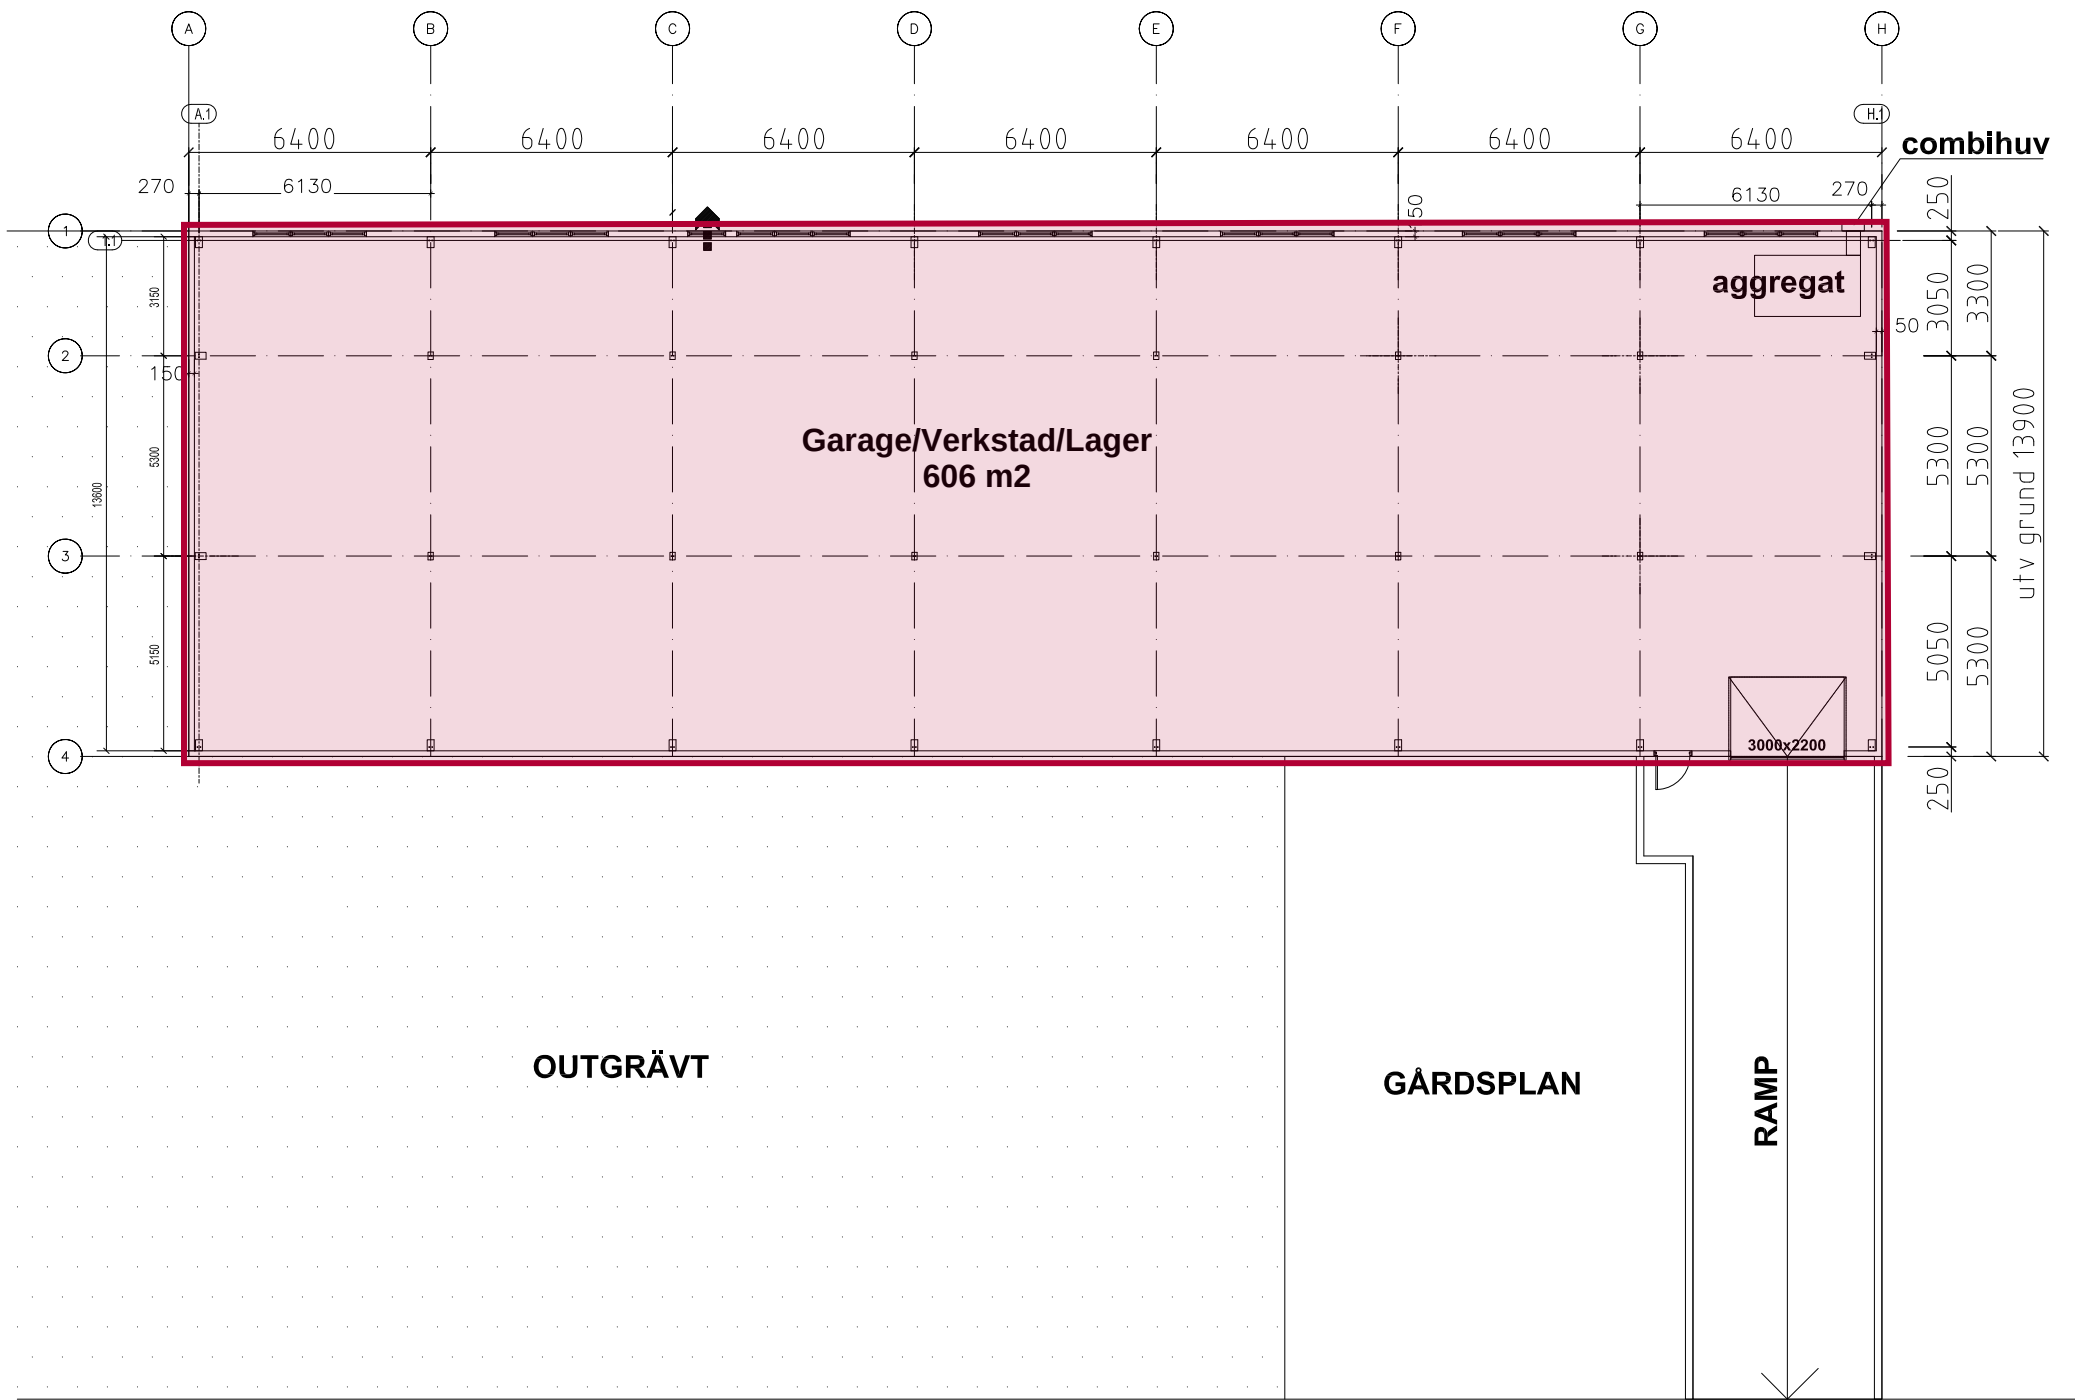


KÄLLARPLAN

FÖRKLARINGAR

FÖRESKRIFTER

HÄNVISNINGAR

BET	ANT	ÄNDRINGEN AVSER	DATUM	SIGN
RELATIONSHANDLING				
BLIXTLJUSET 4				
Stadsdel HÖGDALEN-STOCKHOLM				
				
BIARK-BYGGKONSULT				
745 41 Enköpingsgatan 26 071-262 39 070-311 85 10				
E-POST: bosseheed@telia.com				
UPPDRAG NR 110815	HANDLÄGGARE B. HEED		GRANSKAD	
DATUM 2013-09-16	ANSVARIG BOSSE HEED			
SMÅINDUSTRIHUS				
TILLBYGGNAD				
KÄLLARPLAN				
SKALA A1 1:100 A3 1:200	NUMMER A100-01			BET

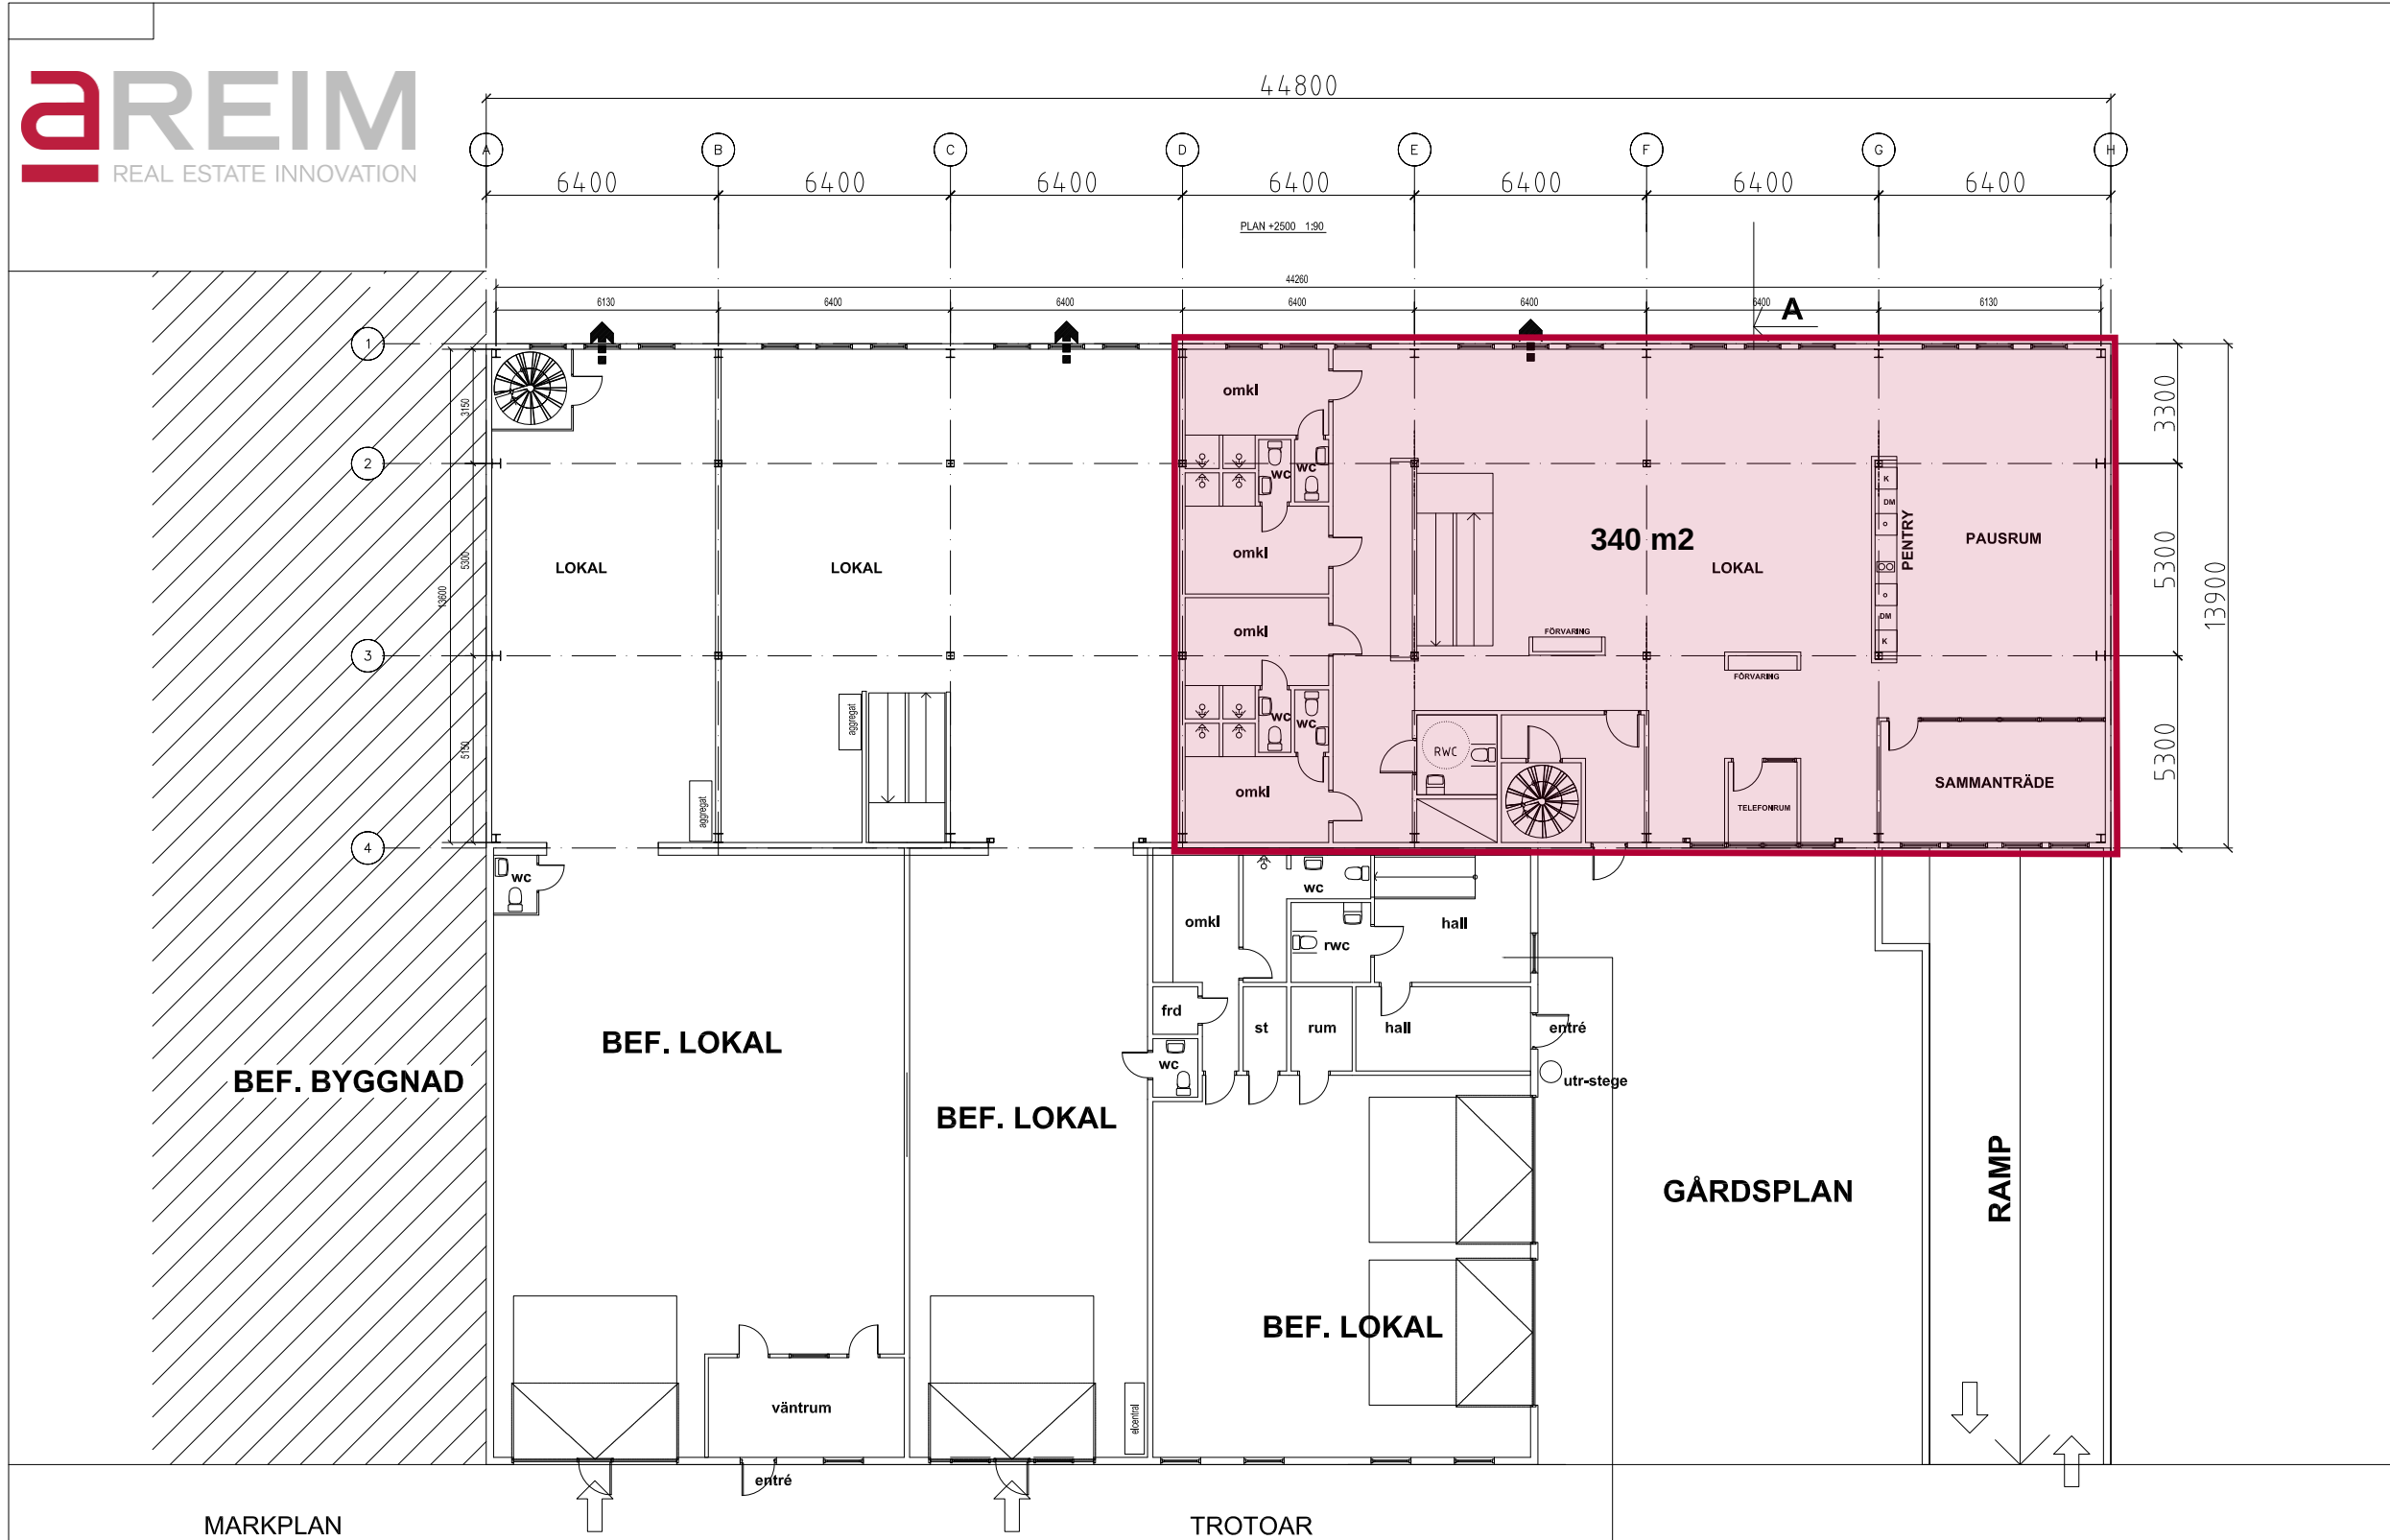


FÖRKLARINGAR

FÖRESKRIFTER

HÄNVISNINGAR

BET	ANT	ÄNDRINGEN AVSER	DATUM	SIGN
RELATIONSHANDLING				
BLIXTLJUSET 4				
Stadsdel HÖGDALEN-STOCKHOLM				
 BIARK-BYGGKONSULT BIARK-BYGGKONSULT 745 41 Enköpingsgatan 26 071-262 39 070-311 85 10 E-POST: bosseheed@telia.com				
UPPDRAG NR 110815	HANDLÄGGARE B. HEED		GRANSKAD	
DATUM 2013-09-16	ANSVARIG BOSSE HEED			
SMÅINDUSTRIHUS				
TILLBYGGNAD				
MARKPLAN,				
SKALA A1 1:100 A3 1:200	NUMMER A200-01			BET

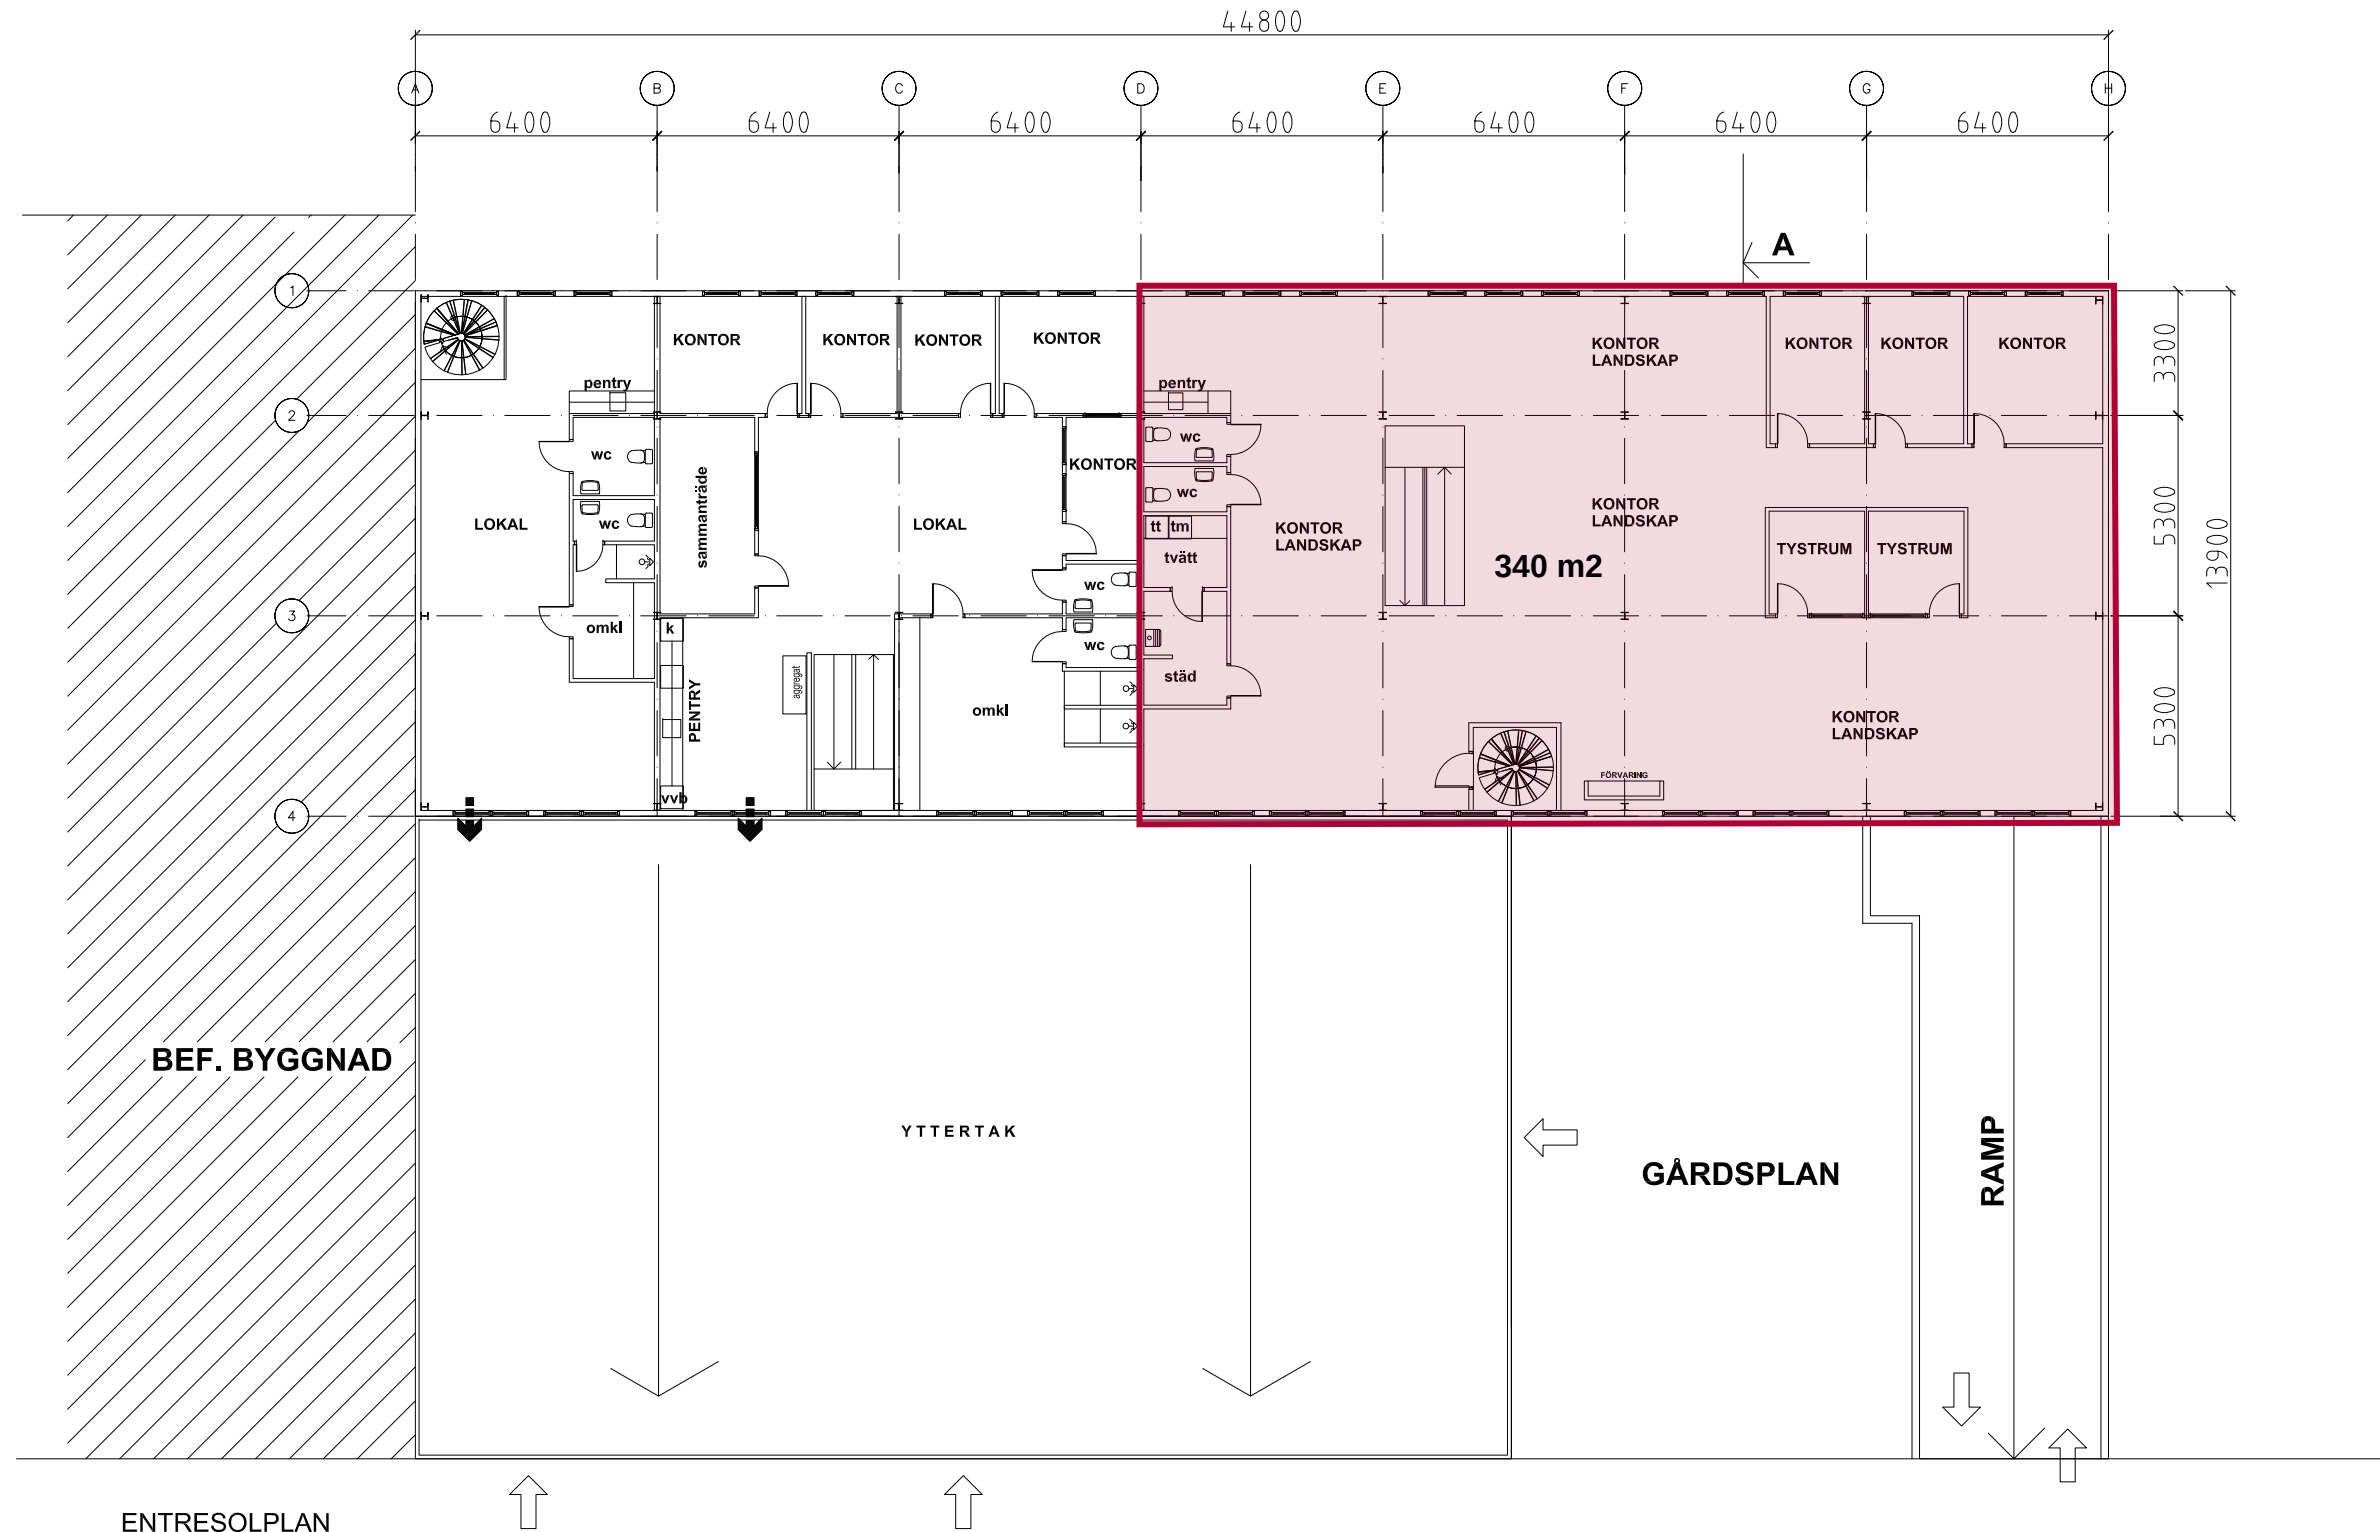

FÖRKLARINGAR

FÖRESKRIFTER

HÄNVISNINGAR

BET	ANT	ÄNDRINGEN AVSER	DATUM	SIGN
-----	-----	-----------------	-------	------

RELATIONSHANDLING

BLIXTLJUSET 4
Stadsdel HÖGDALEN-STOCKHOLM



BIARK-BYGGKONSULT
745 41 Enköpingsgatan Stockholm 26 0771-262 39 070-311 85 10
E-POST: bosseheed@telia.com

UPPDRAG NR 110815	HANDLÄGGARE B. HEED	GRANSKAD
DATUM 2013-09-16	ANSVARIG BOSSE HEED	

SMÅINDUSTRIHUS
TILLBYGGNAD
ENTRESOLPLAN

SKALA A1 1:100 A3 1:200	NUMMER A300-01	BET
-------------------------------	-------------------	-----