



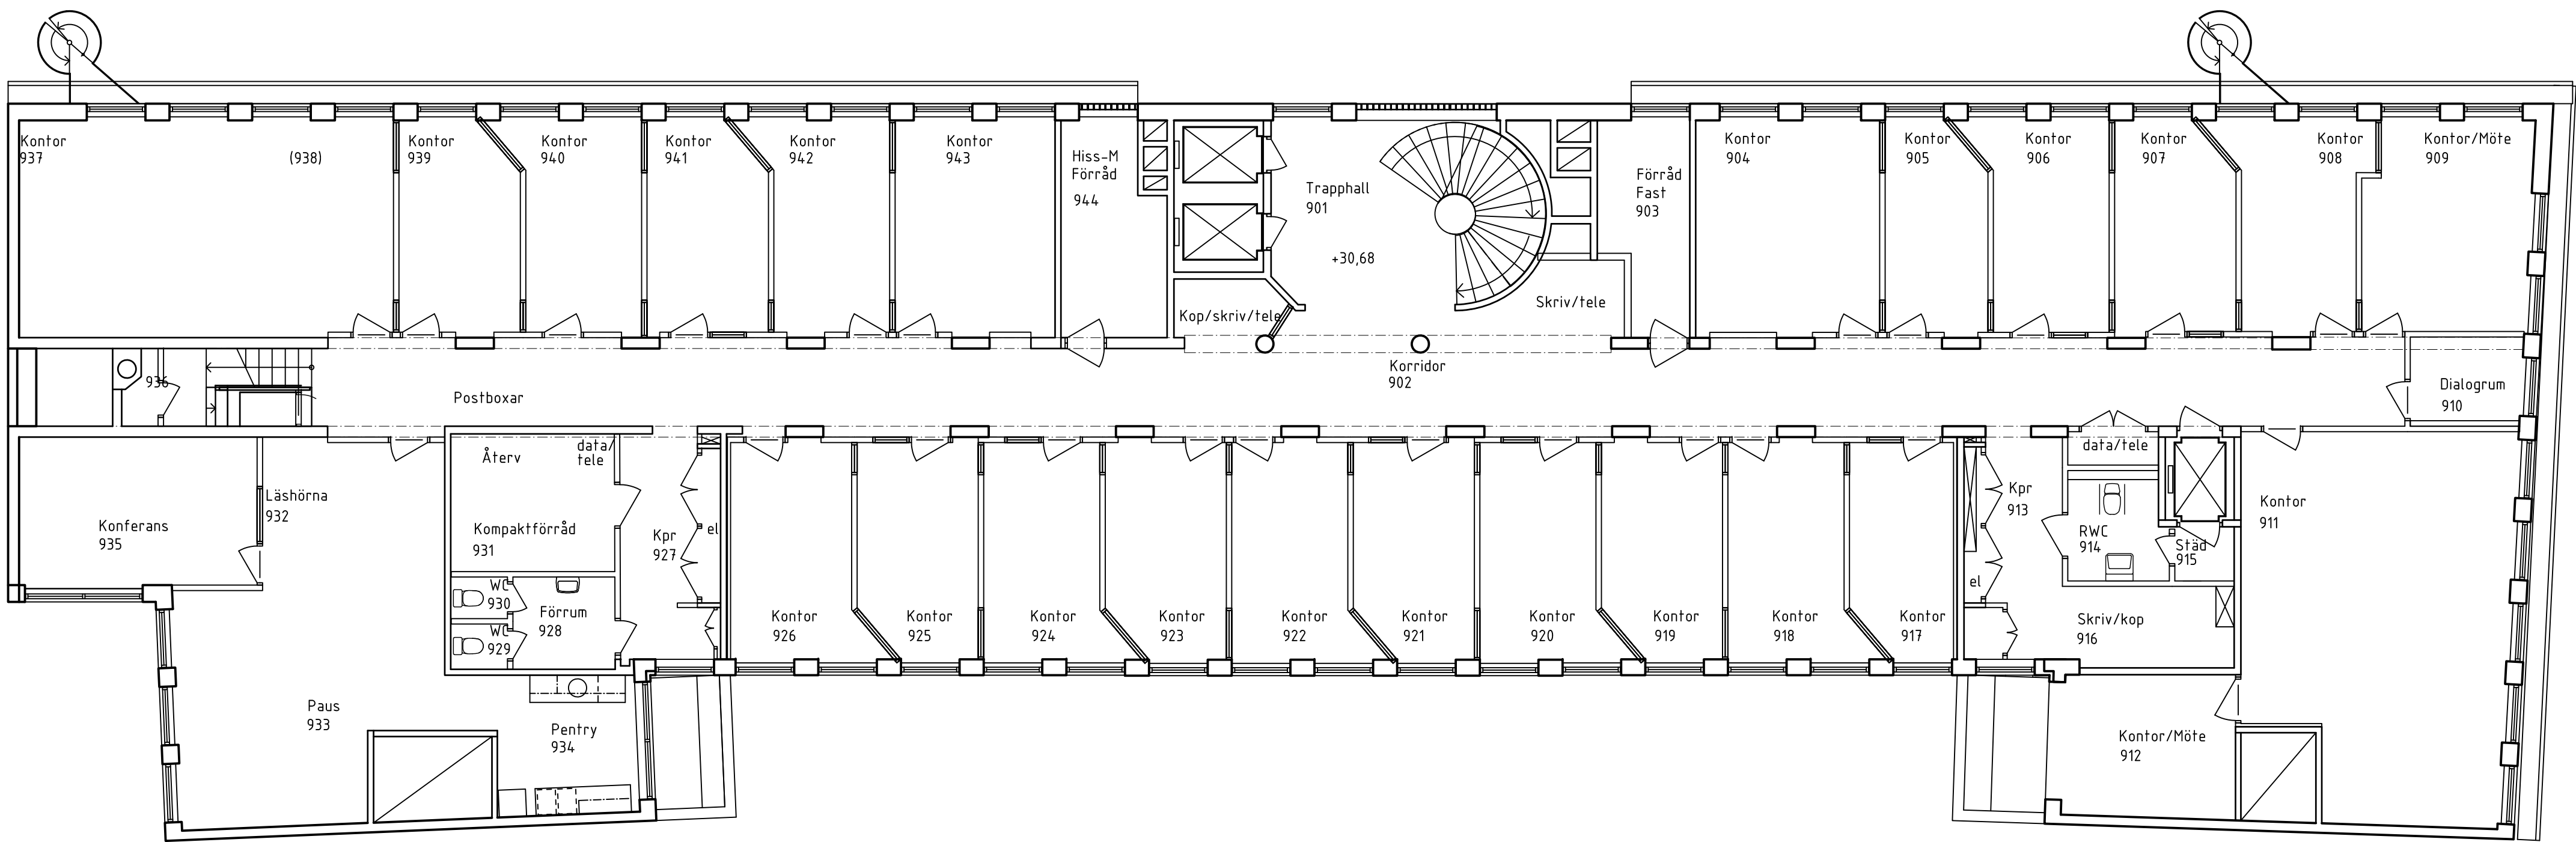

GULDFISKEN 31
PLAN 06, 6tr

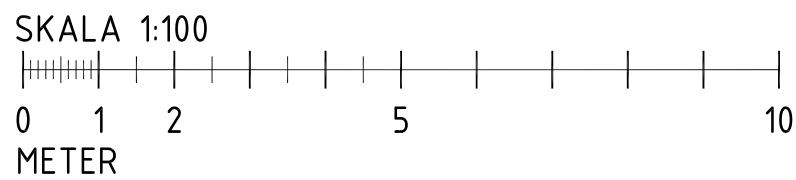

BET	ÄNDRINGEN AVSER	DATUM	SIGN
RELATIONSRITNING			
			
OBJEKT NR 1009	PROJEKT NR	PROJEKTLIDARE	
☒ A e.l.e arkitekter ab		Tel. 08-122 09 000 www.e-l.e.se	
K KONSTRUKTÖR		Tel. www	
V VVS-PROJEKTÖR		Tel. www	
E EL-PROJEKTÖR		Tel. www	
B BRAND-PROJEKTÖR		Tel. www	
M MARK-PROJEKTÖR		Tel. www	
L LANDSKAPSARKITEKT		Tel. www	
UPPDRAG NR	RITAD/KONSTR. AV	HANDLÄGGARE	
	F HOLM	R HÄGG	
DATUM 20-01-29	ANSVARIG N KIISKINEN		
GULDFISKEN 31 NYBROGATAN 55 PLAN 06 6tr			
SKALA	RITNINGSNUMMER		BET.
(A1)1:100 (A3)1:200	A40-1009P106		