


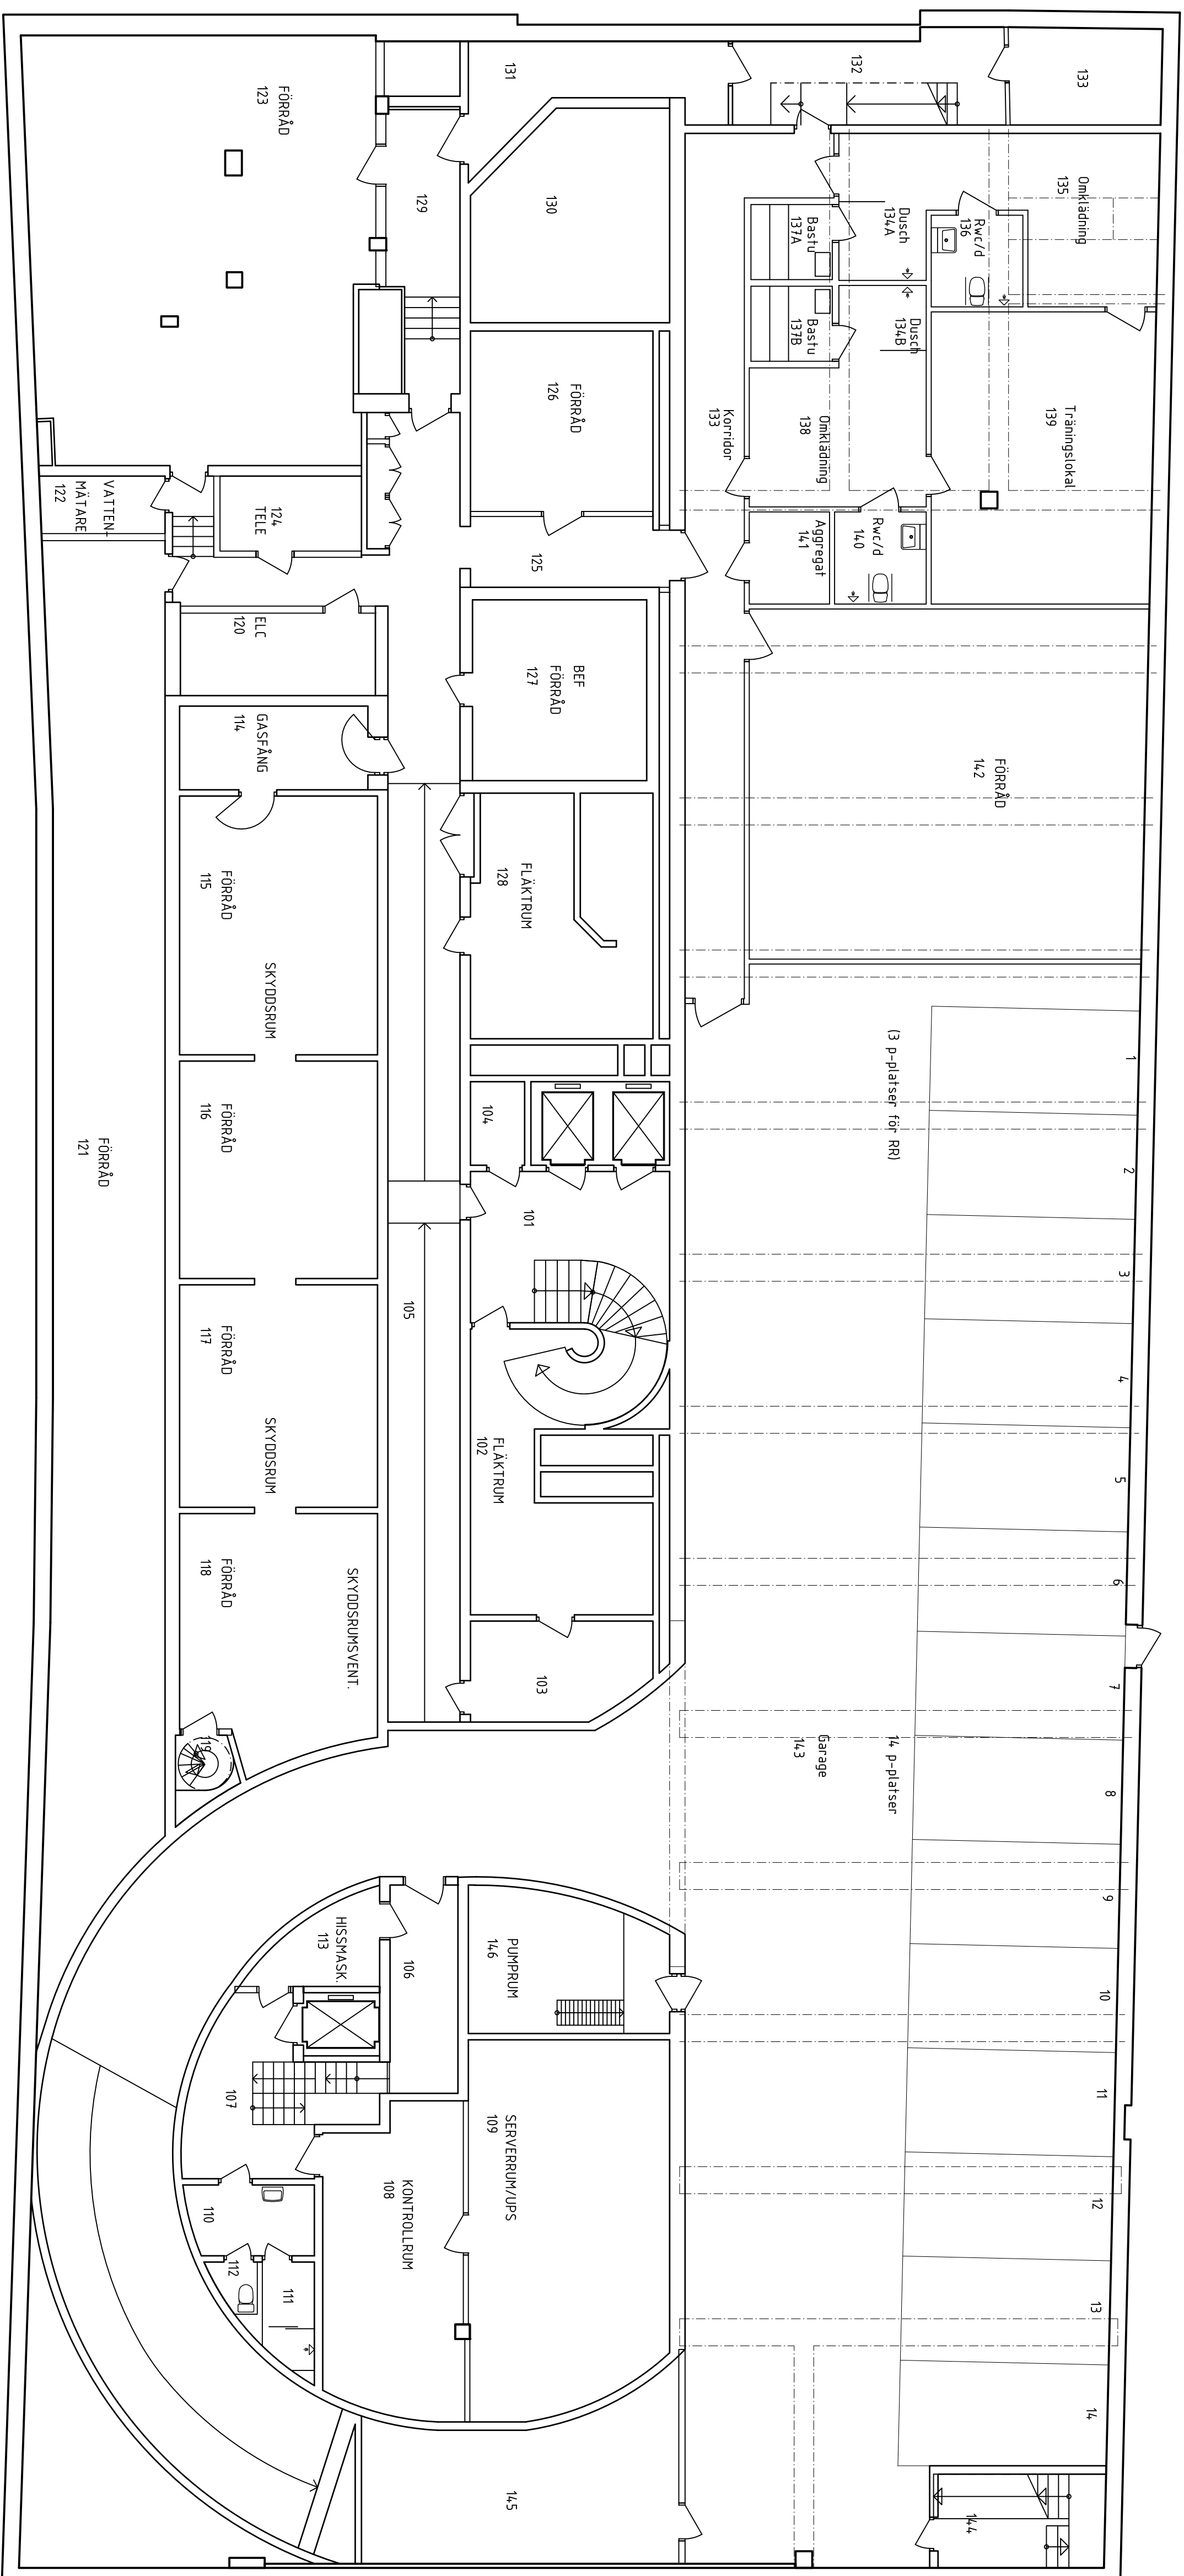

GULDFISKEN 31
PLAN -2, NEDRE KÄLLARE

BET	ÄNDRINGEN AVSEER	DATUM
		SIGN

RELATIONSRITNING

novi REAL ESTATE
SEB

OBJEKT NR.	PROJEKT NR.	PROJEKTELEND
1009		

20-01-29	N KIISKINEN
----------	-------------

GULDFISKEN 31
NYBROGATAN 55
PLAN -2, NEDRE KÄLLARE

SKALA	RITINGSNUMMER
-------	---------------

(A1)1:100	(A3)1:200	A40-1009P-2
-----------	-----------	-------------