


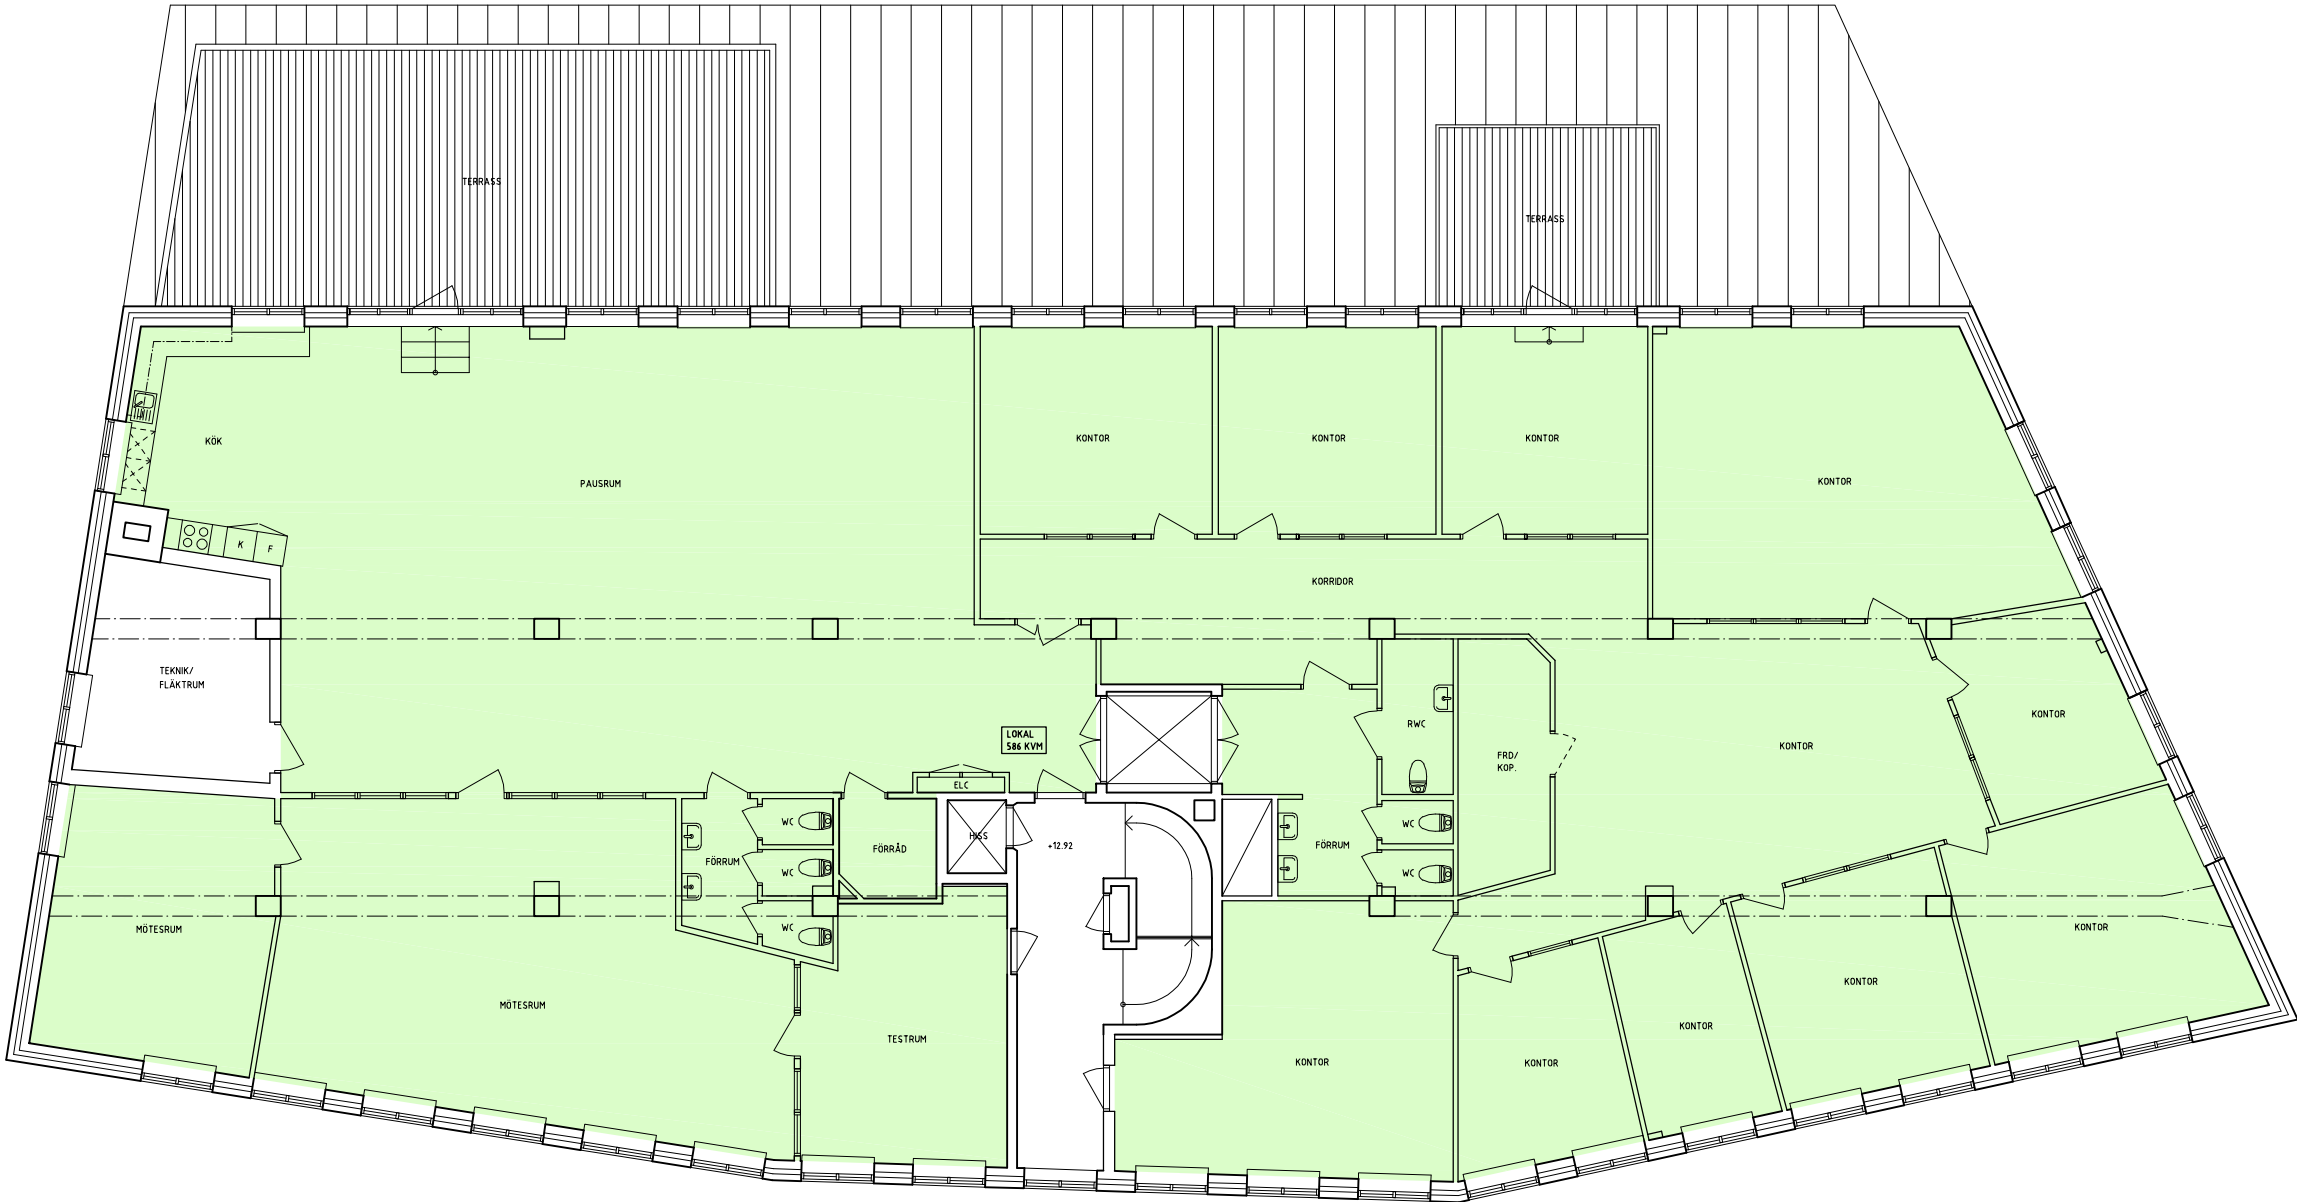

BET	ANT	ÄNDRINGEN	AVSER	DATUM	SIGN
RELATIONSHANDLING					
KV. ÅNGTVÄTTEN 12					
UPPDRAG NR	2020-09-08	RITAD AV	A0	HANDLÄGGARE	
DATUM	2020-09-08	ANSVARIG			
BEF UTSEENDE SEGELBÅTSVÄGEN, ST ESSINGEN					
PLAN 2 TR					
SKALA	1:150/A3	NUMMER	A305:04	BET	