
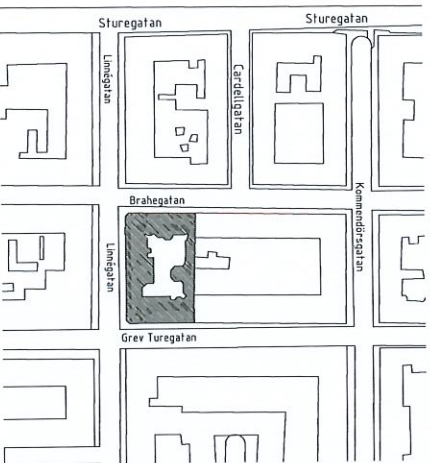
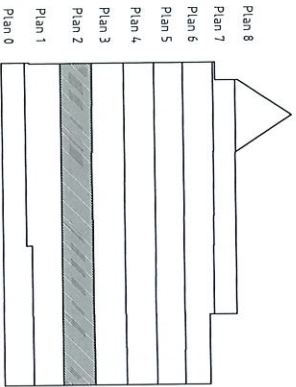


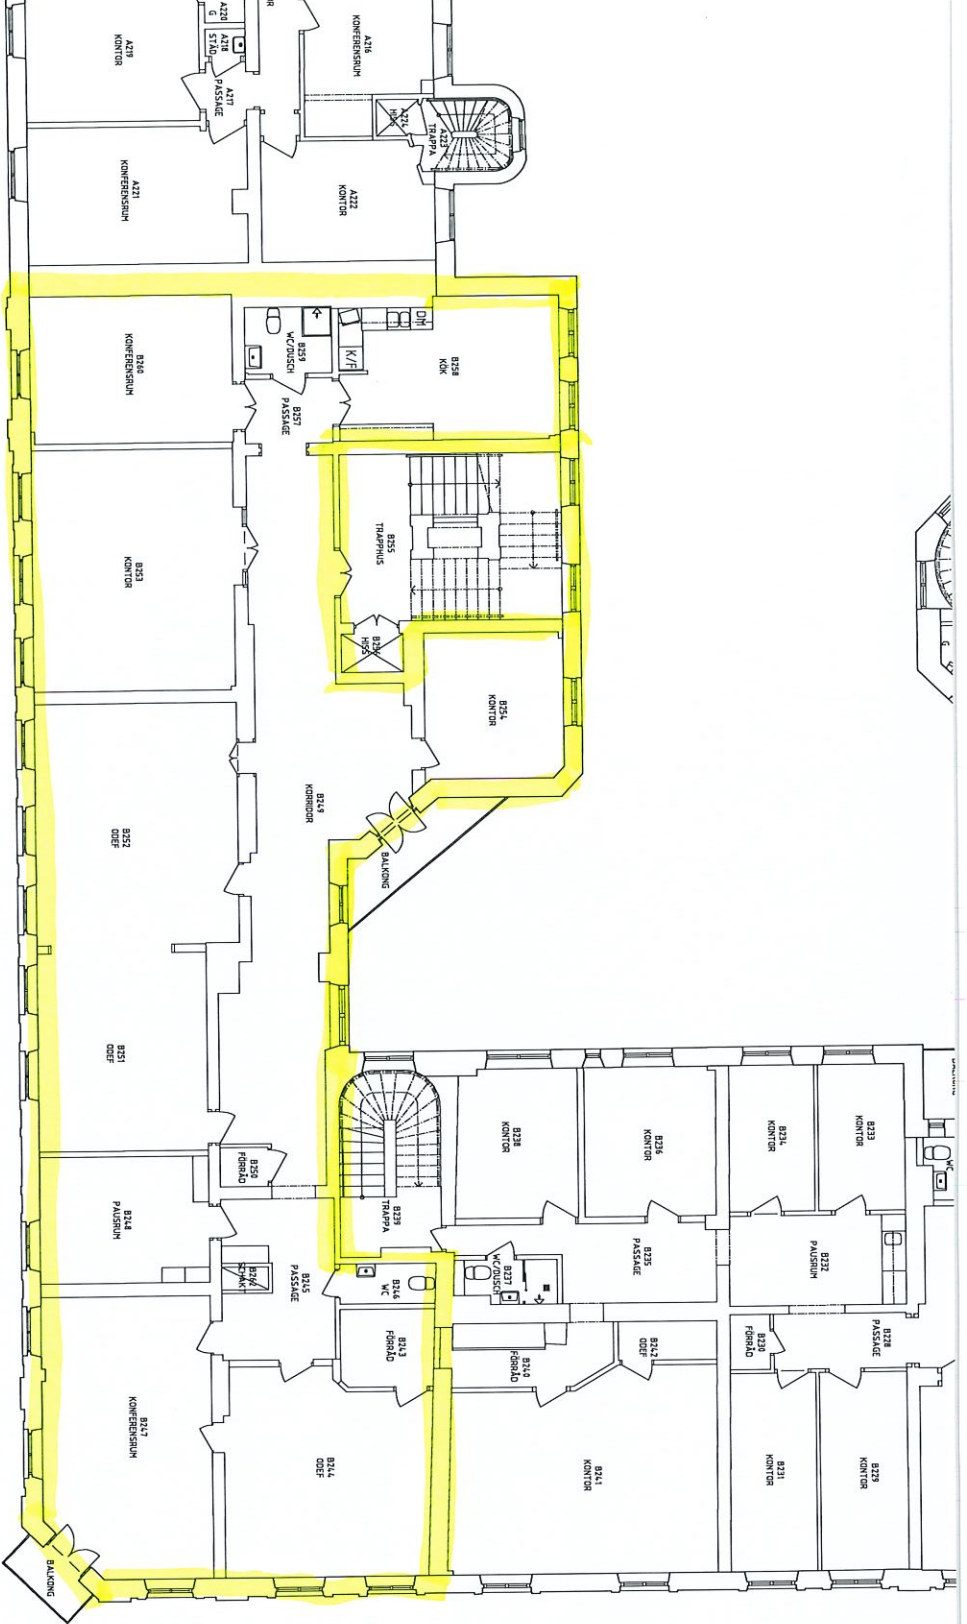

ORIENTERINGSGRÄN

SKALA 1:100 (A1) 0

5 10

RELATIONSHANDLING

BH	A	Astacus AB	TEL. 013 - 485 01 91
K	V		
E			
Astacus			
NORRA OSKARSGATAN 27 A			
582 73 LNKÖPING			
013-485 01 91			
RITAD AV	HANDLAGARE	ARBETSNUMMER	
Pavani	Anton Fogel	177-14243	
ORT	DATUM	SKALA	
Linköping	2016-02-05	A1 1:100	
		A3	

BET	ART	REDOVISNING	SKALA	DATUM
LINNÉGATAN GREV TUREGATAN				
Linnégatan 9-11				
IWA Garments				
Plan 2				
341 kvm				
A-40-1-120				
RITAD AV				
A-40-1-120				