


FÖRKLARINGAR:

- MÄTT ANGES I MM.
PLUSHÖJDER ANGES I METER.
- KAPPHYLLA
 - GOLVBRUNN
 - PELARE ENLIGT K

FÖRESKRIFTER:

HÄNVISNINGAR:

BET	ANT	ÄNDRINGEN AVSER	DATUM	SIGN
RELATIONSHANDLING				
Aros Djurgården Gärdet Ekonomisk förening				
103 65 Stockholm			Telefon 08-6786640	Telefax 08-245484
KV. TEGELUDDEN NR. 17				
A	STRATEGISK ARKITEKTUR	TEL + 46 8 586 176 00 FAX + 46 8 668 00 88		
K	SD PROJECT	TEL + 46 8 785 06 20		
VVS	MMB Konsult AB	TEL + 070-6173025		
E	SN ELTEKNIK AB	TEL + 46 21 381 950		
LA	LANDSKAPSLAGET AB	TEL + 46 8 442 48 20		
UPPRAG NR 12_977			RITAD/KONSTR AV LW/CS	HANDLÄGGARE SL
DATUM 2014-08-21			ANSVARIG MA	
KV. TEGELUDDEN 17				
PLAN -1, DEL 1				
SKALA 1:100/A1 1:200/A3	NUMMER A-40.1-0011		BET	

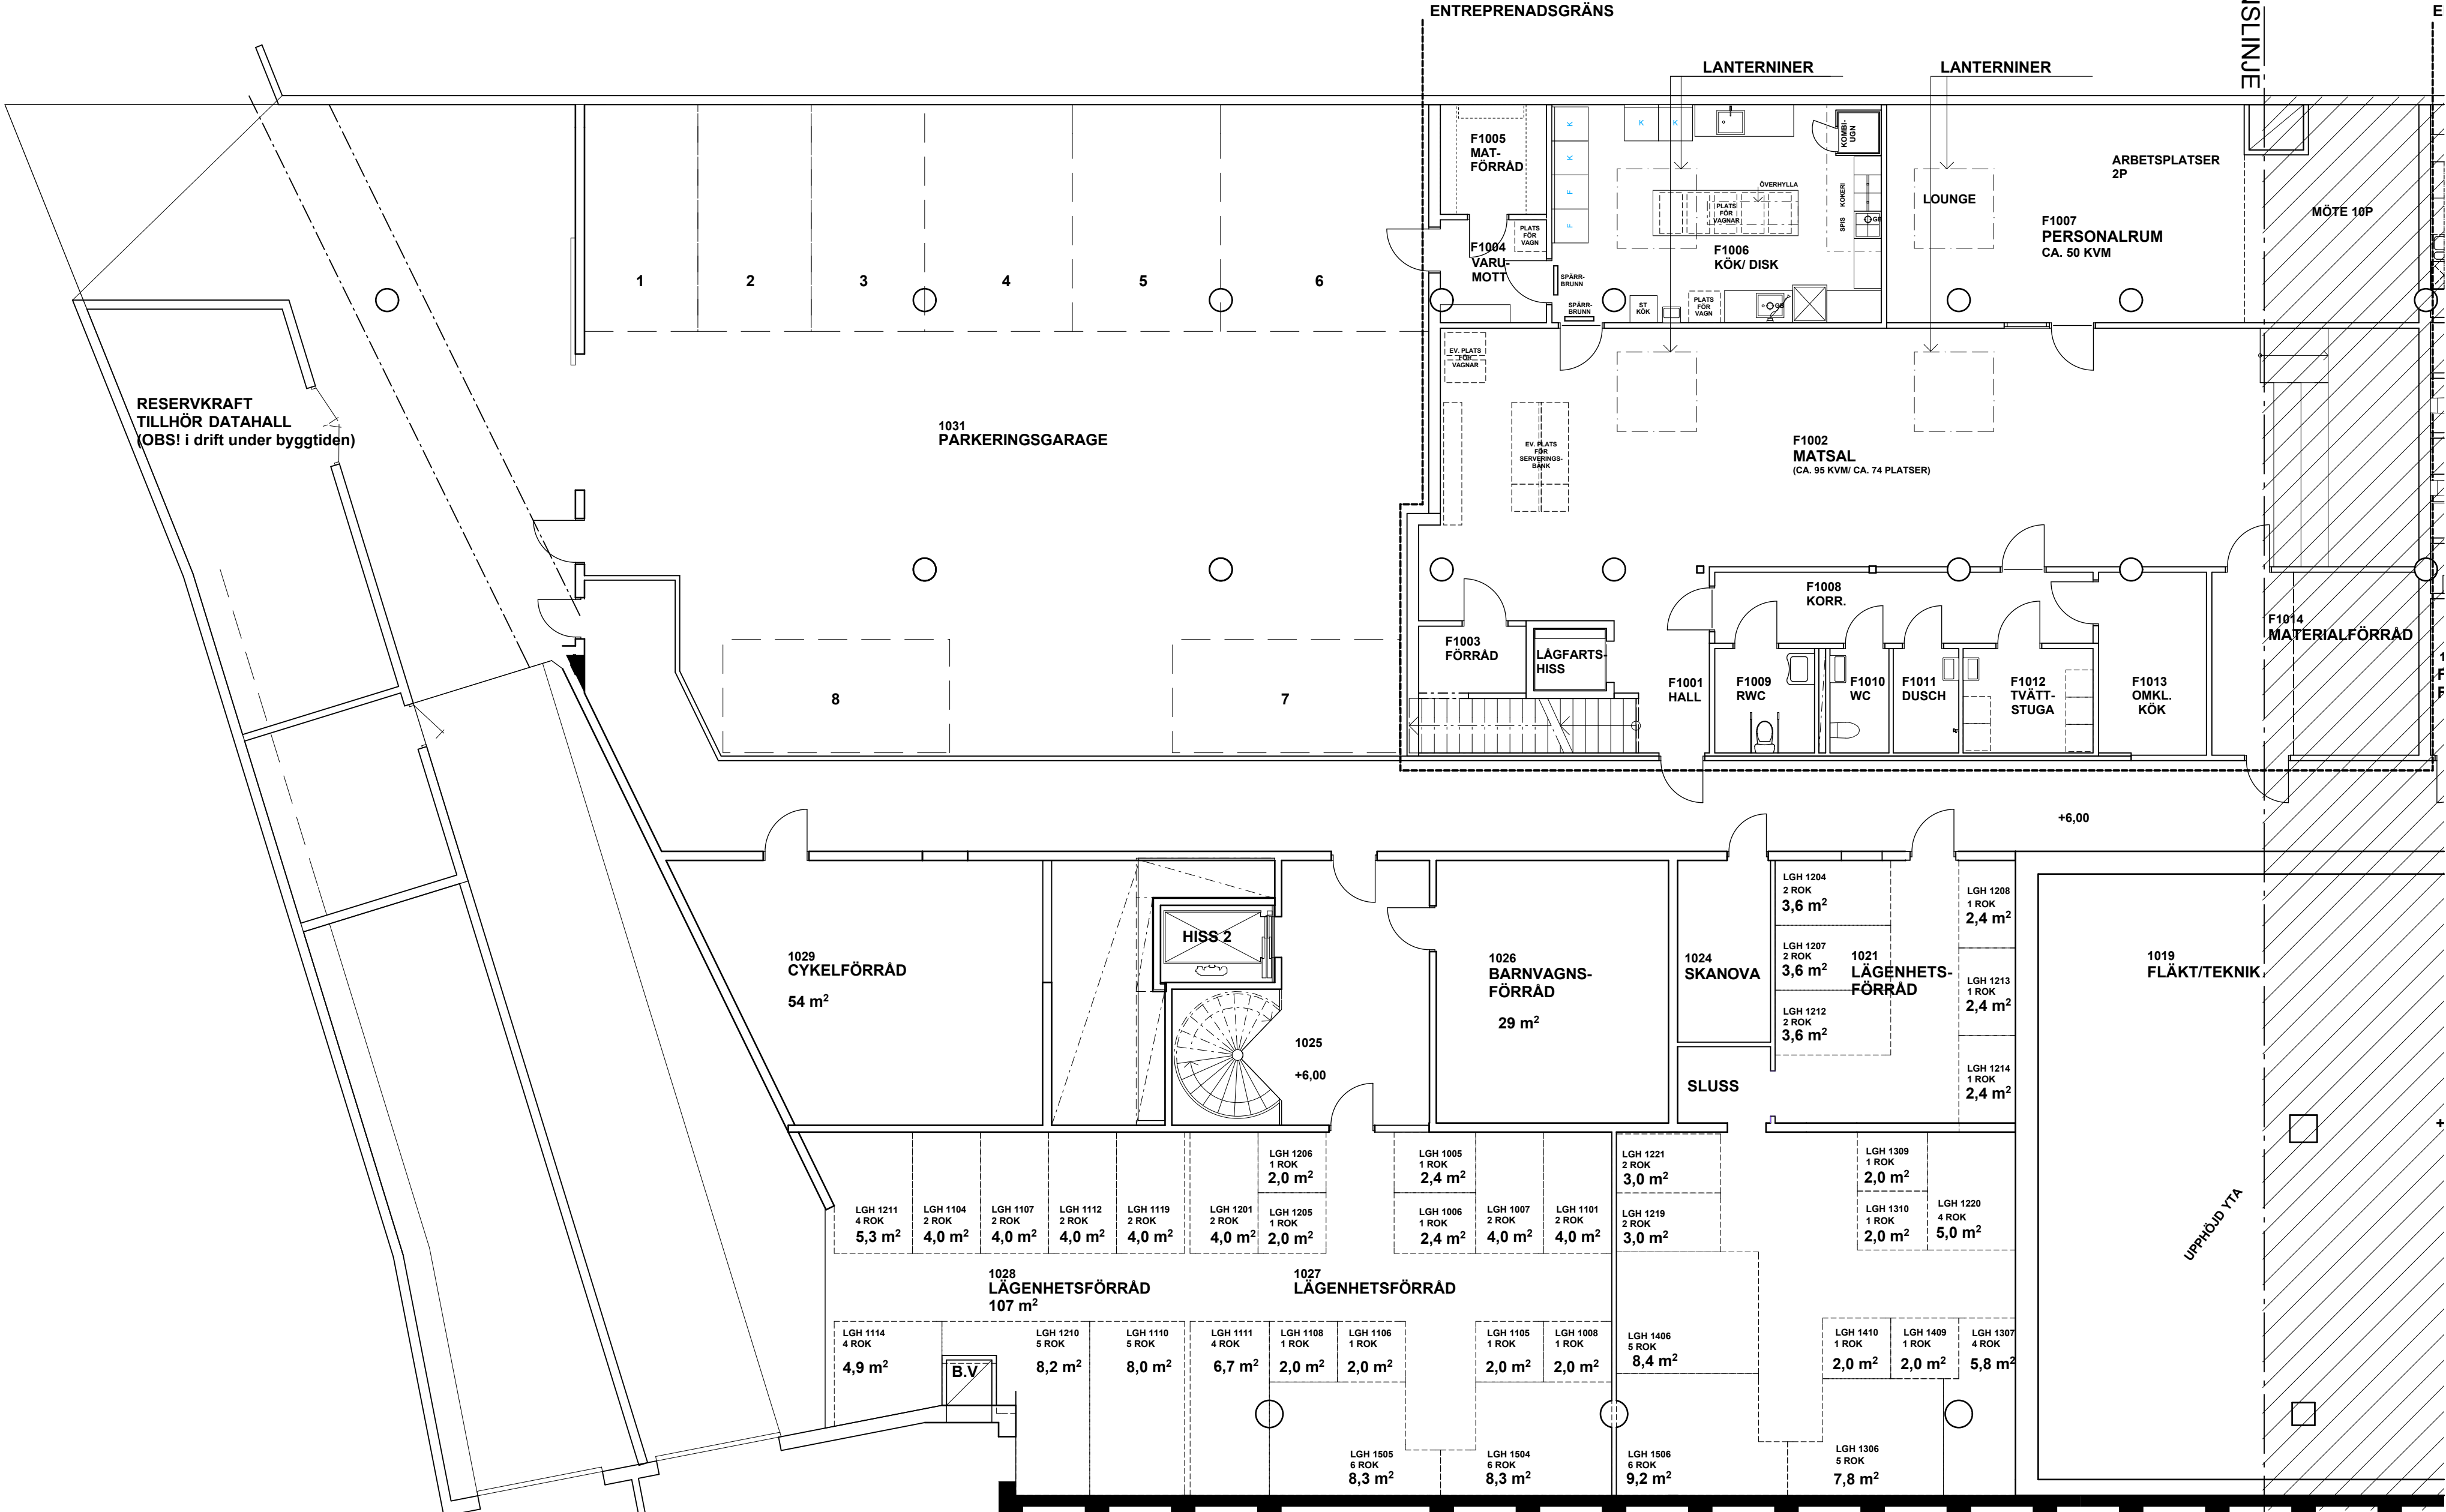

PLAN 6
PLAN 5
PLAN 4
PLAN 3
PLAN 2
PLAN 1
PLAN 0, BV
PLAN -1, GARAGE
PLAN -2, GARAGE

