


FÖRKLARINGAR:
 MÄTT ANGES I MM.
 PLUSHÖJDER ANGES I METER.
 KAPPHYLLA
 GOLVBRUNN
 PELARE ENLIGT K

FÖRESKRIFTER:

HÄNVISNINGAR:

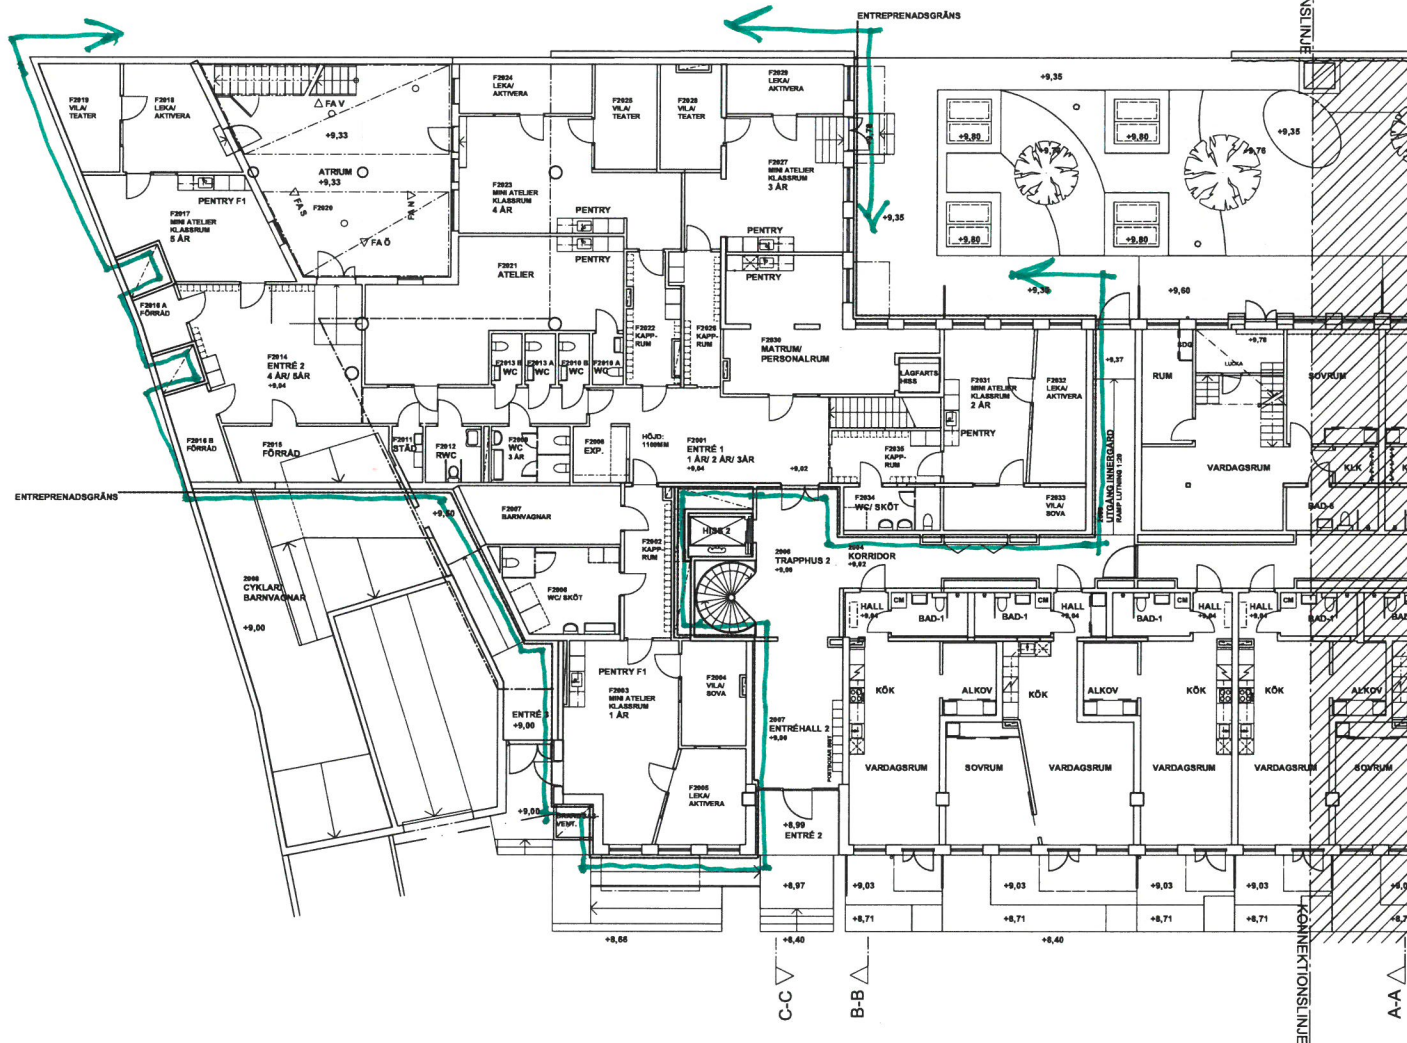

BET	ART	ANMÄRKNING	DATE	SKALA
RELATIONSHANDLING				
Aros Djurgården Gärdet				
Ekonomisk förening				
103 65 Stockholm			Telefon	08-5788640
			Telefax	08-245454
KV. TEGELUDDEN NR. 17				
☒	A. STRATEGISK ARKITEKTUR		TEL. + 46 8 688 10 00	FAX. + 46 8 688 10 01
	B. SD PROJECT		TEL. + 46 8 70 00 00	
	VVS. M&S KUNSKAP		TEL. + 46 8 70 00 00	
	E. BN ELTEKNIK AB		TEL. + 46 21 381 000	
	L.A. LANDSCAPPLANER AB		TEL. + 46 843 42 35	
UPPDRAG NR 12-977				
BETÄCKNING AV LW/CS			HÄNDELSE	
DATE 2014-08-21			MA	
KV. TEGELUDDEN 17				
PLAN 0, DEL 1				
SKALA	1:100/A1	FÖRNET		BET
	1:200/A3	A-40.1-0021		

FÖRKLARINGAR:

MÄTT ANGES I MM.
 PLUSHÖJDER ANGES I METER.
 KAPPHYLLA
 GOLVBRUNN
 PELARE ENLIGT K

FÖRESKRIFTER:

HÄNVISNINGAR:

BYT	BYT	BYGGMÄN AVBYT	BYTUP	BYT
RELATIONSHANDLING				
Aros Djurgården Gärdet Ekonomisk förening				
103 66 Stockholm				
KV. TEGELUDDEN NR. 17				
PLAN -1, DEL 1 SKALA 1:100/A1 1:200/A3 KOPPIER A-40.1-0011 BYT				

D-D

RESERVKRAFT
 TILLNÖR DATAHALL
 (OBS! I drift under byggtiden)

1801 PARKERINGSGARAGE

1820 CYKELFÖRRÅD
 54 m²

1820 BARNVAGNSFÖRRÅD
 29 m²

1824 SKANOVÅ
 3,6 m²

1821 LÅGENHETSFÖRRÅD
 3,6 m²

1820 FLÄKTTEKNIK
 2,6 m²

1820 FLÄKTTEKNIK
 2,6 m²

0 5 10 m

PLAN 4
 PLAN 5
 PLAN 1
 PLAN 2
 PLAN 1
 PLAN 0, BV
 PLAN -1, GARAGE
 PLAN -2, GARAGE

KONNEKTIONSLINJE

A-A

C-C

B-B

A-A

ENTREPRENADSGÅNG

KONNEKTIONSLINJE

LANTEKNINER

LANTEKNINER

ARBETSPÅLÅTER
 20

PERSONALRUM
 CA. 59 KVM

LOUNGE

KÖK/DISK

KÖK/DISK

F1802 MATFÖRRÅD

F1802 MATFÖRRÅD

F1803 FÖRRÅD

F1803 FÖRRÅD

F1801 HALL

F1801 HALL

F1809 KÖK

F1809 KÖK


