

FÖRKLARINGAR


Plushöjder i meter.
Övriga mått i mm.

Denna handling är upprättad efter inscannad
pappersritning A30-01-003 upprättad av
Aperto arkitekter byggkonsulter 2005-06-28

FÖRESKRIFTER


HÄNVISNINGAR

Ursprunglig arkitekt:
Forsman Snellman Arkitektkontor AB

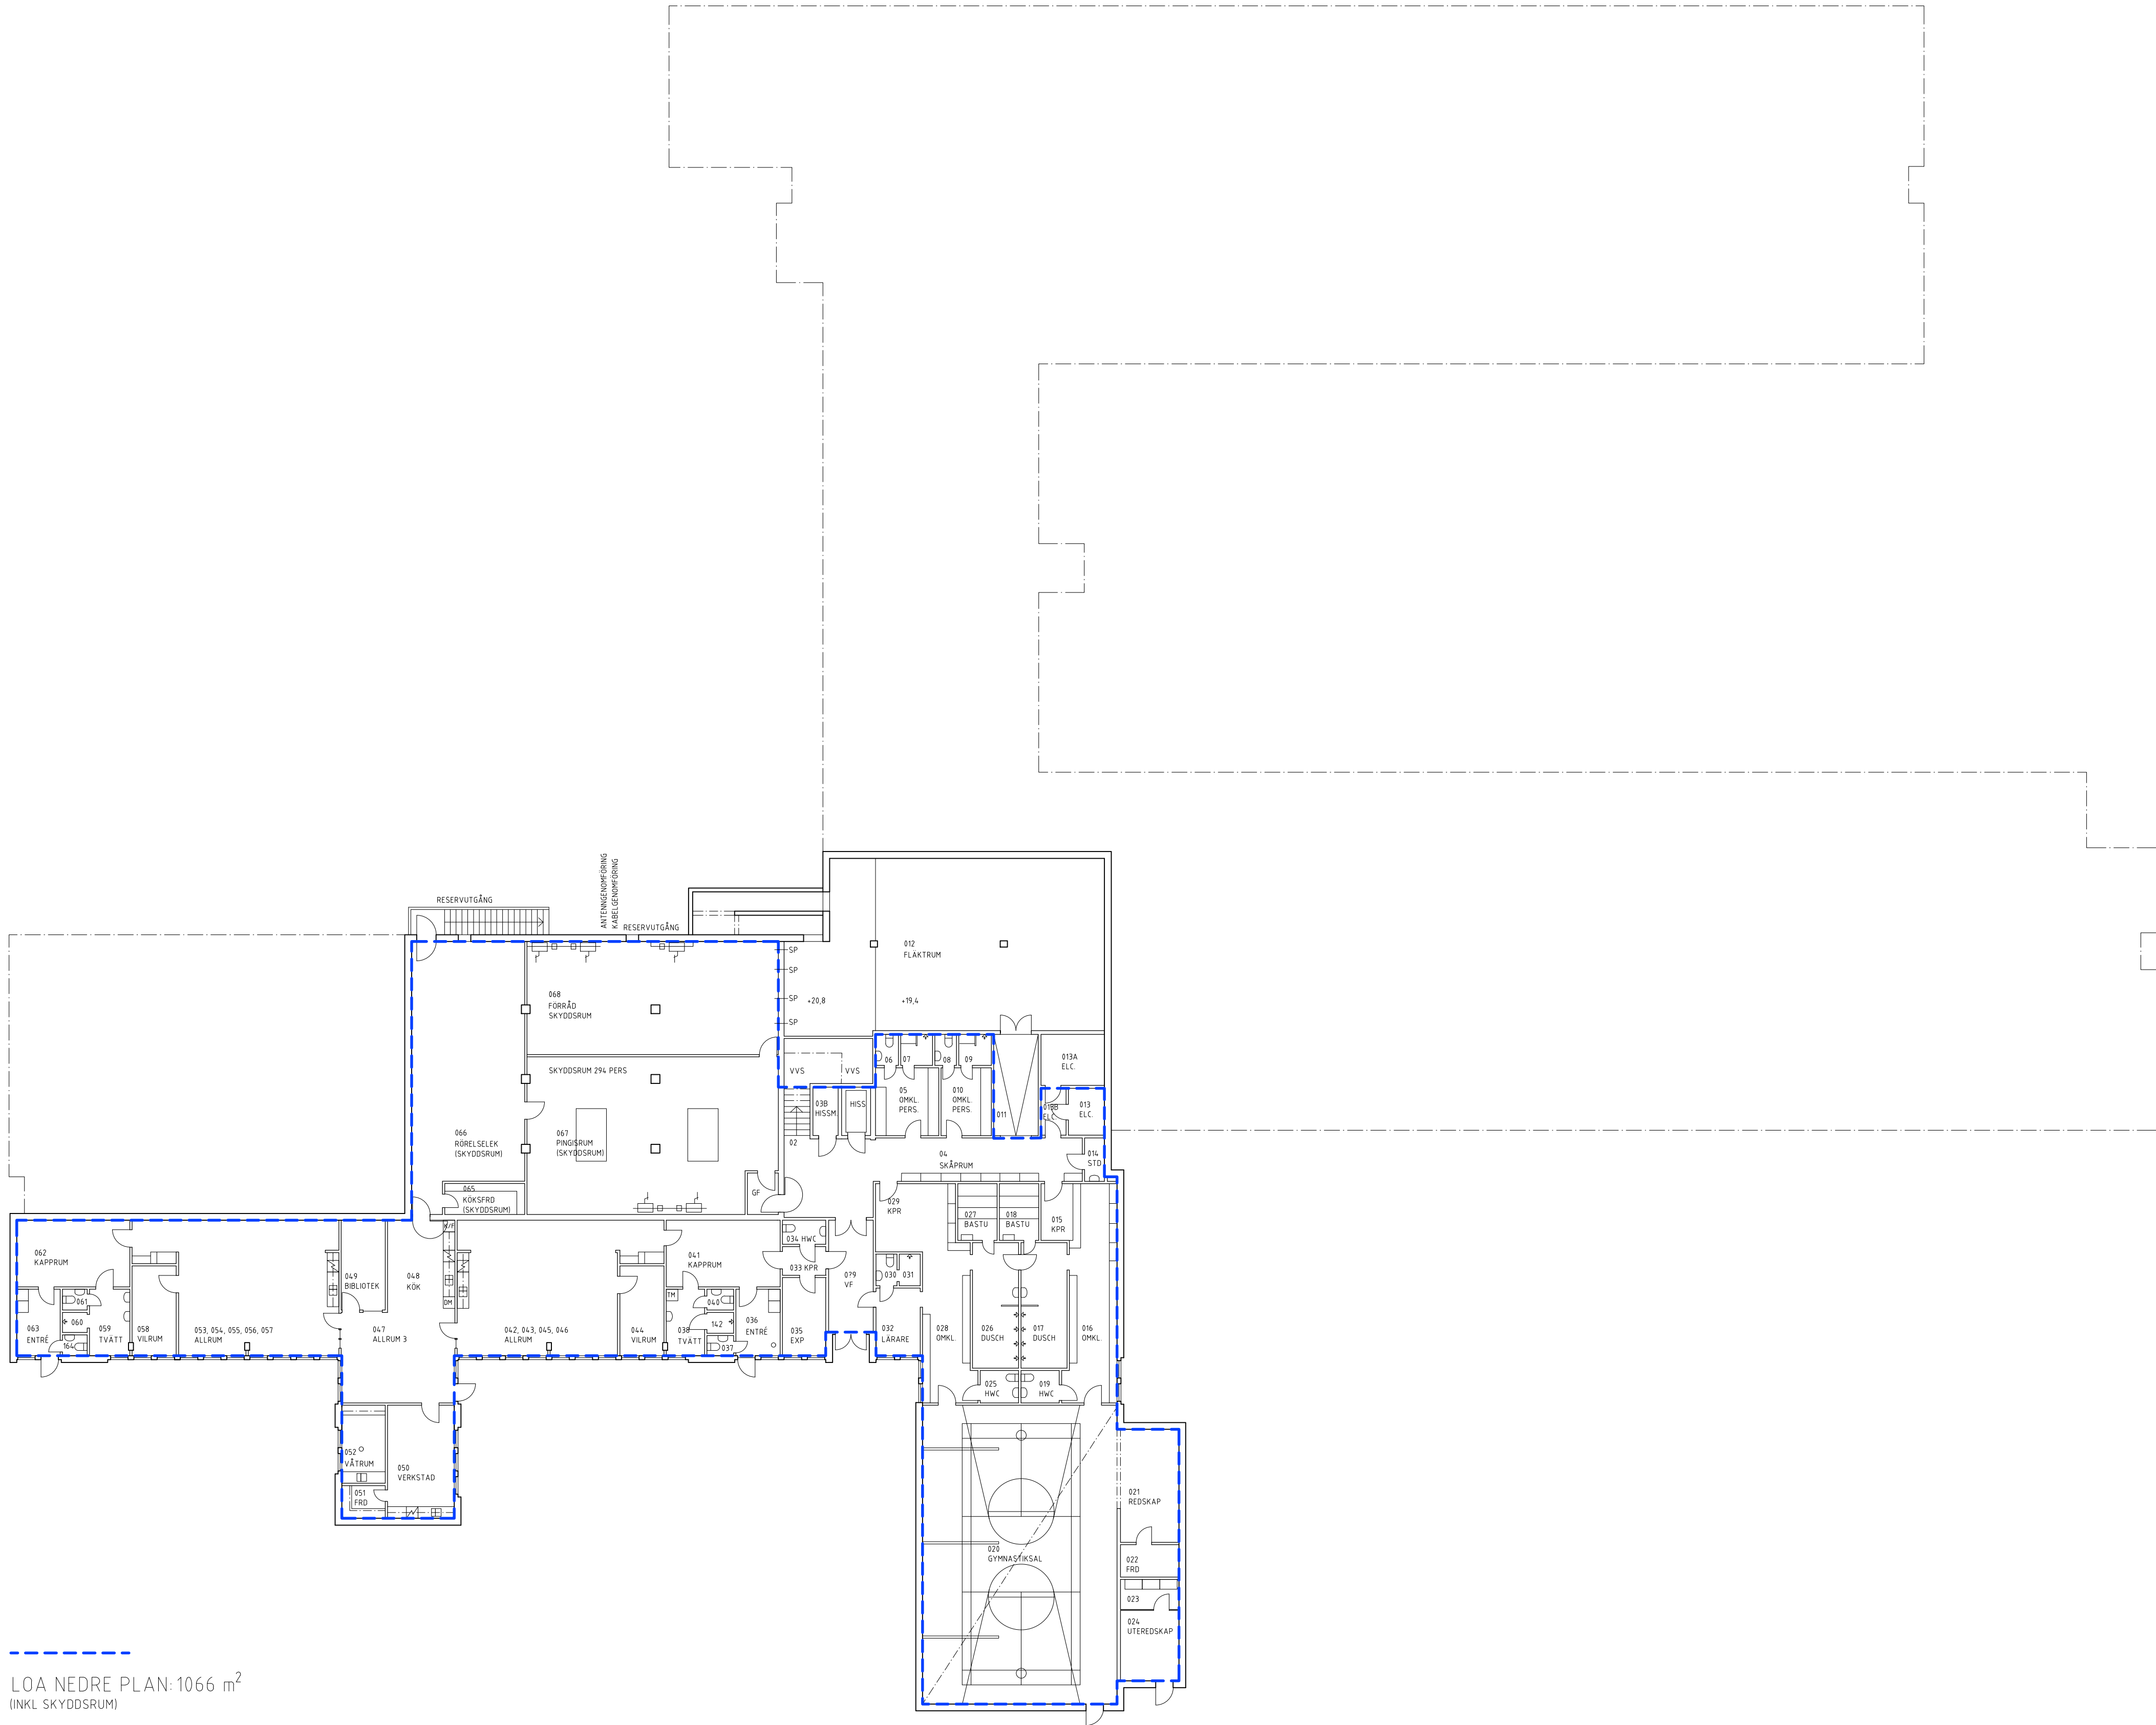

LOA NEDRE PLAN:1066 m²
(INKL SKYDDSRUM)

SKALA 1:200 (A1), 1:400 (A3)
0 10 20
METER

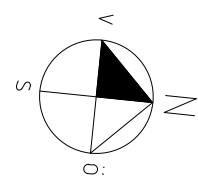

BET	ANT	ÄNDRINGEN AVSER	DATUM	SIGN
RELATIONSHANDLING				
rikshem				
A	AIX Arkitekter AB	Hudiksvallsgatan 8 Tel: 08-650 29 00	113 30 STOCKHOLM	www.aix.se
K	-	-	-	-
V	-	-	-	-
E	-	-	-	-
OBJEKTSNUMMER		PROJEKTNUMMER		
UPPDRAG NR OK2406-01-01		RI/TAD/KONSTR AV JoBl	HANDLAGGARE Jonatan Blomgren	
DATUM 2024-03-06		ANSVARIG Jesper Engström		
Fidravägen 1, Nacka ERSTAVIK 26:245				
NEDRE PLAN				
SKALA (A1-FORMAT)		NUMMER		BET
1:200		A-40-1-101		