



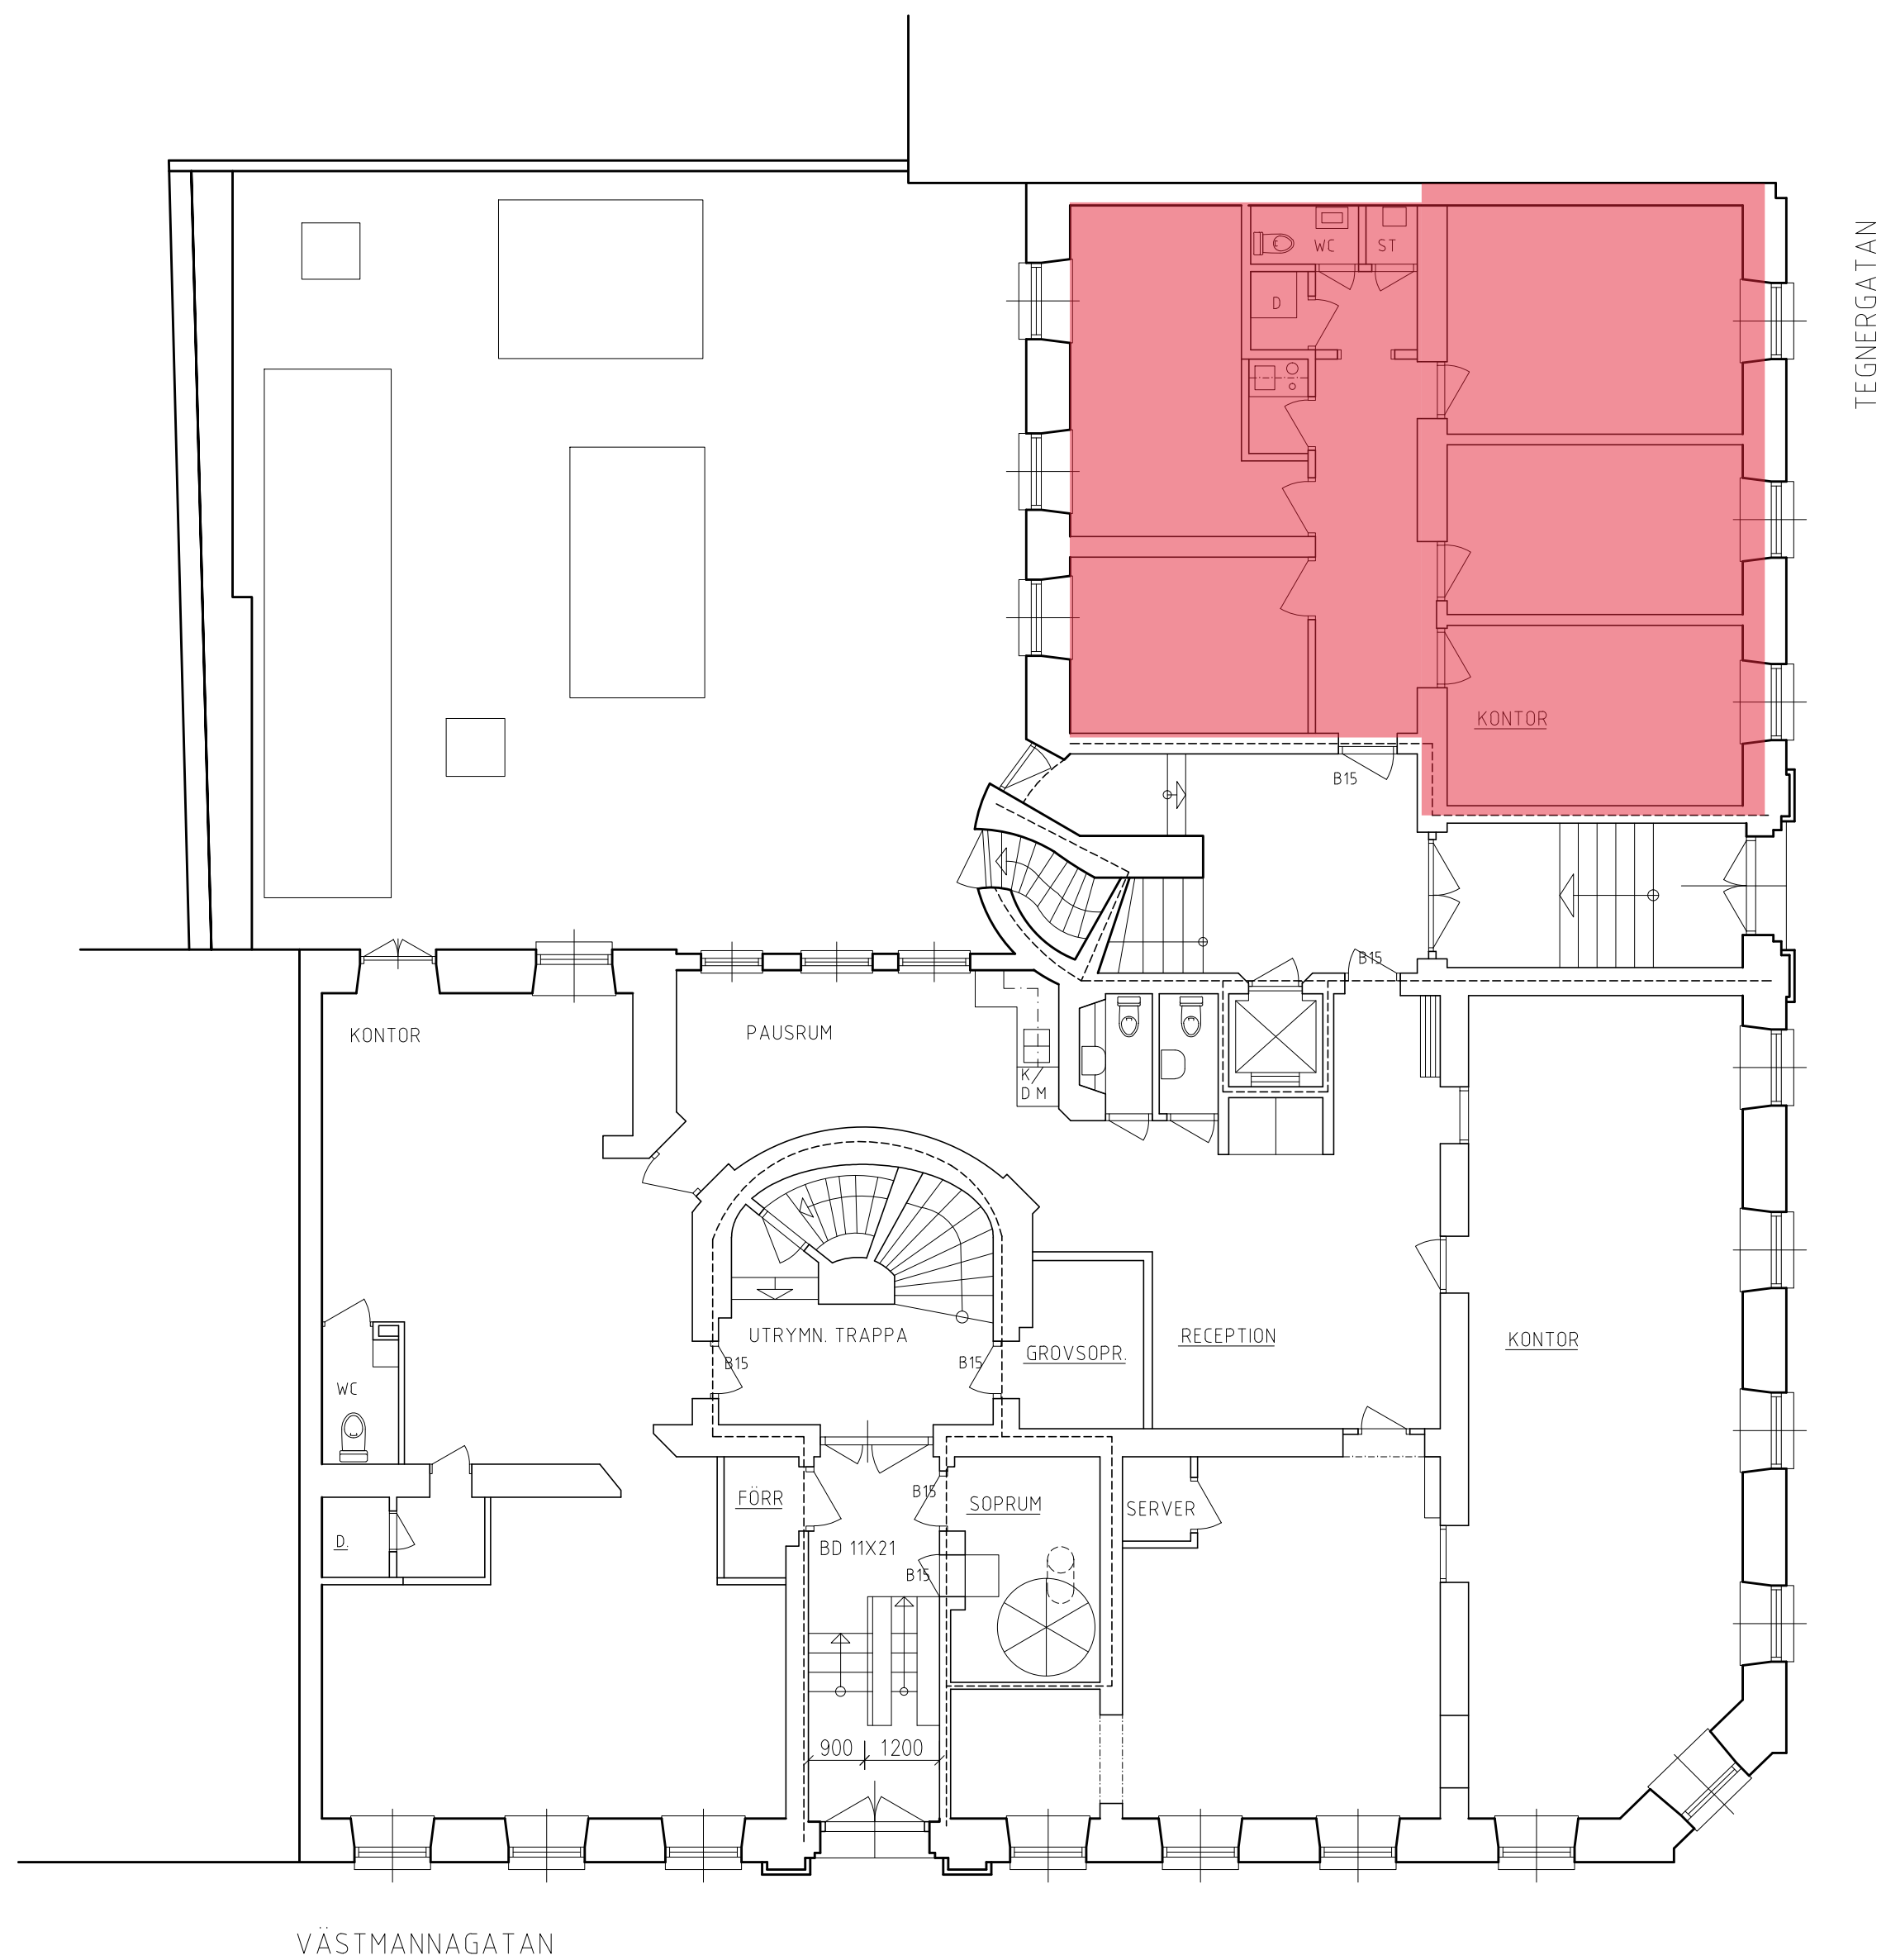

RELATIONSHANDLING

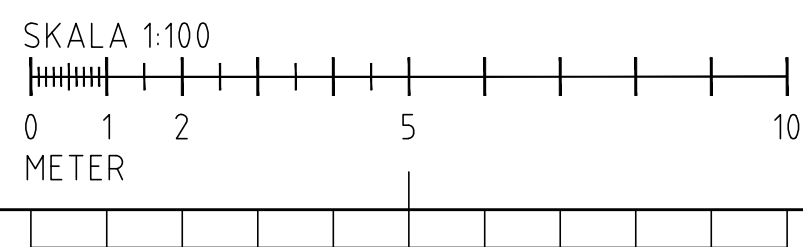

| BET                  | ANT                  | ÄNDRINGEN AVSER | DATUM       | SIGN |
|----------------------|----------------------|-----------------|-------------|------|
| FÖRVALTNINGSHANDLING |                      |                 |             |      |
| PROBITAS             |                      |                 |             |      |
|                      |                      |                 |             |      |
| UPPDRAG NR           | RITAD/KONSTR. AV     |                 | HANDLAGGARE |      |
| DATUM                | INFORMATIONSBYGGGARN |                 | ANSVARIG    |      |
| 2012-07-05           |                      |                 |             |      |
| KV. FACKLAN 5        |                      |                 |             |      |
| BOTTENVÅNING         |                      |                 |             |      |
| SKALA                | NUMMER               |                 | BET         |      |
| 1:100                | A-40-1-0200-05       |                 |             |      |

FLISNÄM N A-40-1-0200-05 DWGUTSKRIFTSDATUM 2012-07-06 14:05