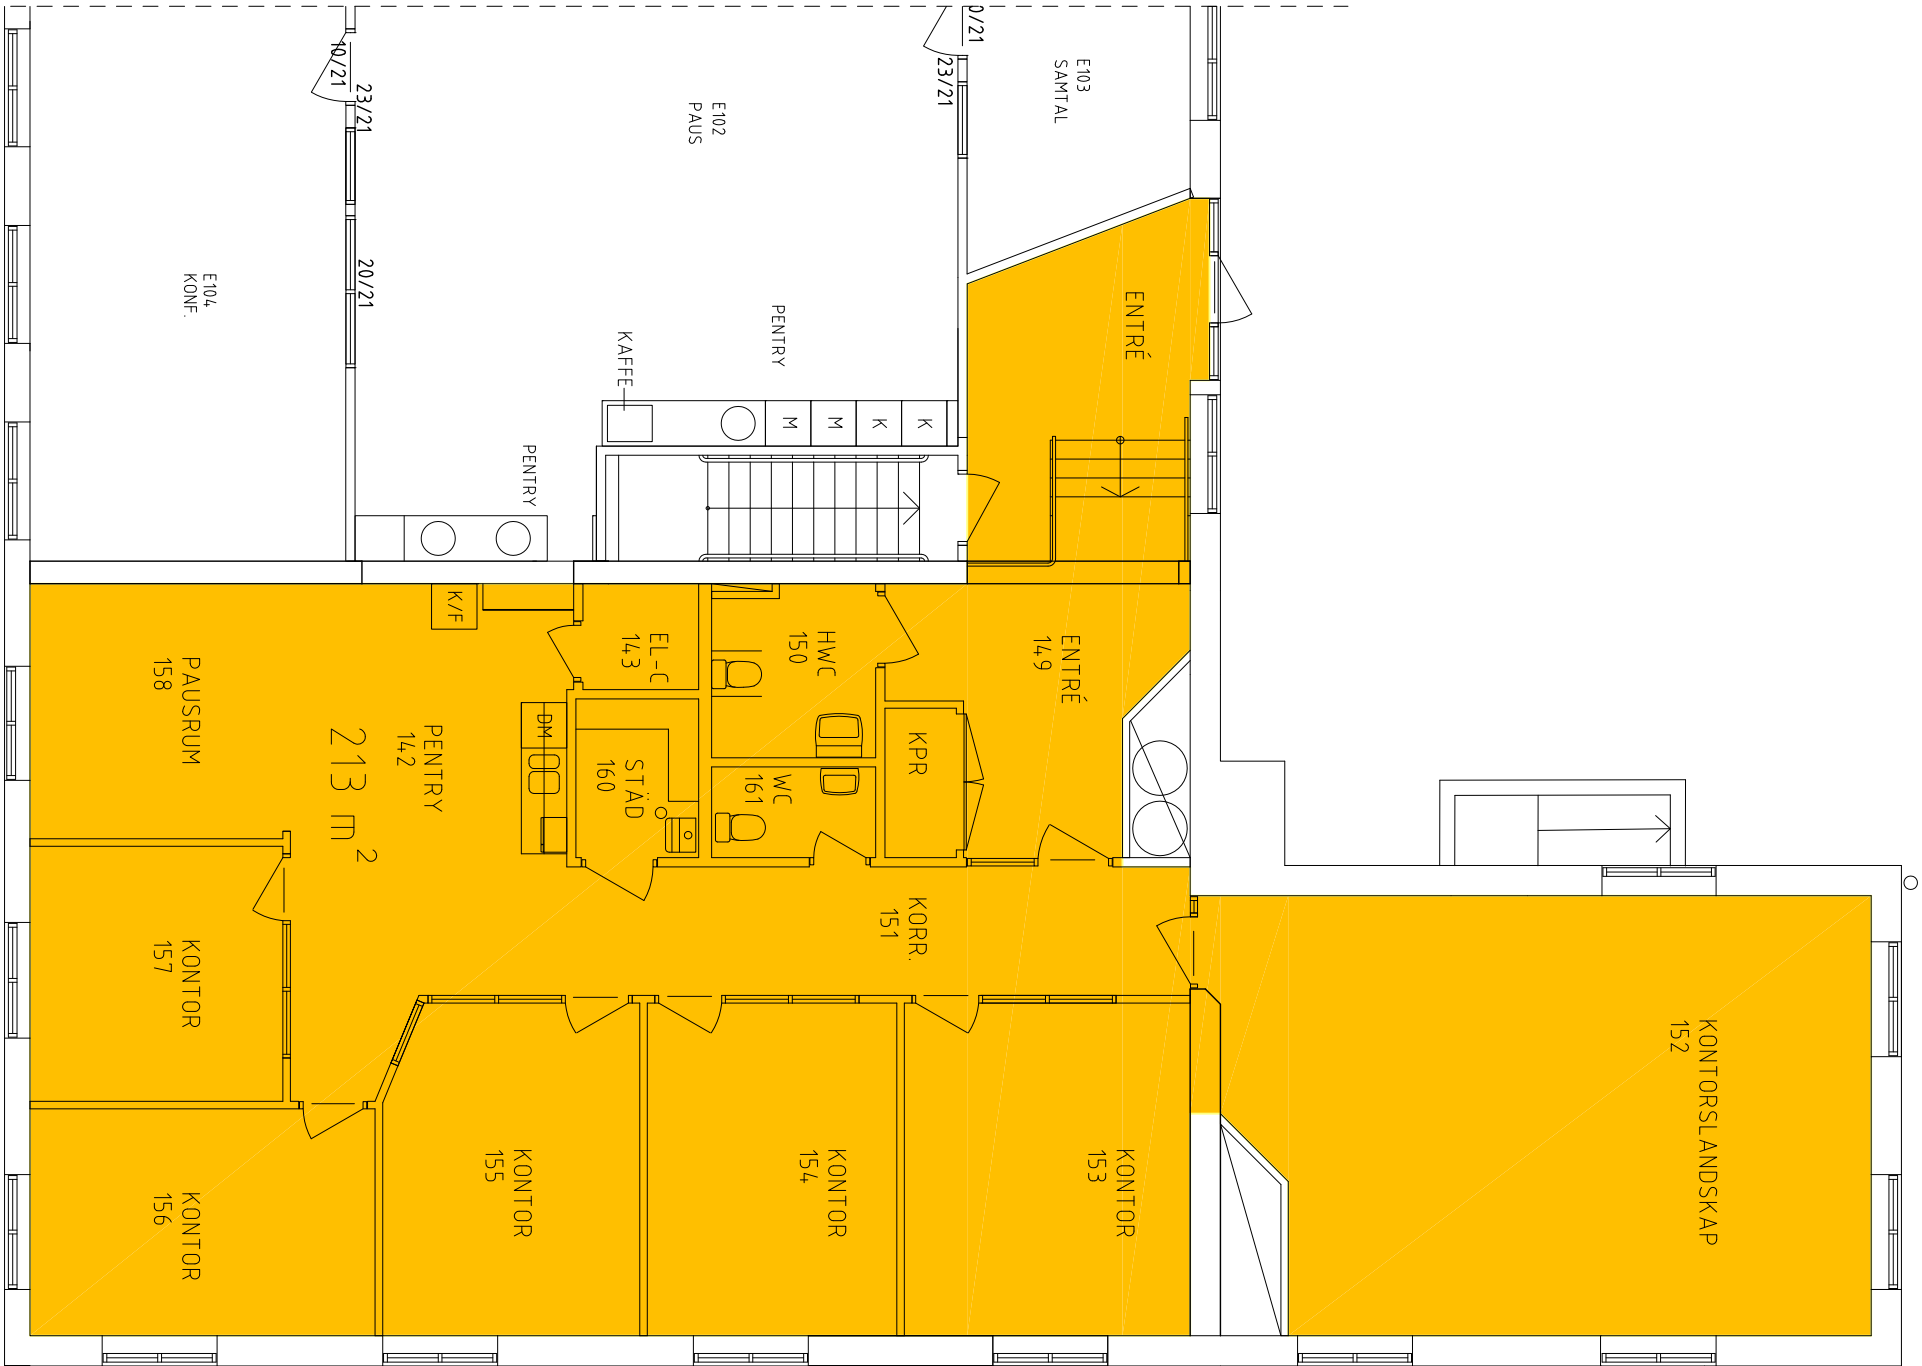


BET	ANT	ANMÄRKNING	DATUM	SIGN
RELATIONSHANDLING				
OXEN 10				
KUMLA KOMMUN				
UPPRÄSKEN				
BETÄG/KONSTR. AV		HANDLEDARE		
DATUM	P8a	PF		
2012-09-04				
OXEN 10				
PLAN 1, DEL F				
PLAN 1				
SKALA		NUMMER		BET
150/A3=1:100		A-4.0.1-154		