


FÖRKLARINGAR OCH FÖRESKRIFTER

- BEFINTLIG VÄGG
- ▨ NY VÄGG
- BEFINTLIG DÖRR
- NY DÖRR
- ➔ UTGÅNG
- ➔➔ NÖDUTGÅNG
- ☒ BELYST ELLER GENOMLYST NÖDUTRYMNINGSSKYLT.
- ☒ EFTERLYSAND E NÖDUTRYMNINGSSKYLT.
- ☒ BRANDSLÄCKARE
- BRANDSCELLSGRÄNS EI30
- BEF. SD1 BEFINTLIG STÅLDÖRR FLYTTAS TILL LÄGE A
- BEF. SD2 BEFINTLIG STÅLDÖRR FLYTTAS TILL LÄGE B
- TB FÖRESLAGET LÄGE FÖR TAKBRUNNAR. LÄGEN SKA VERIFIERAS MED TAKENTREPRENÖR.



BET	ANT	RÄNDNINGEN AVSER	SIGN	DATUM
RELATIONSHANDLING				
KUMLA 12:91				
KUMLA FASTIGHETER Spänningsplan 1 Tel: 019-58 83 40 Box 7, 402 21 Kumla www.kumlafastigheter.se E-POST: info@kumlafastigheter.se				
	BYGGTEMA	TEL: 019 - 611 45 45		
X	A BYGD ARKITEKTUR AB	TEL: 076 - 115 29 00		
K	THYRÉNS AB	TEL: 010 - 452 20 00		
V	LTI AB	TEL: 019 - 57 12 20		
W	RAMBÖLL AB	TEL: 010 - 615 60 00		
E	BELA ELPROJEKT AB	TEL: 019 - 20 54 90		
SK	RUNE NORBÄCK AB	TEL: 016-51 80 10		
B	HÄLLEN ARKITEKTER AB	TEL: 019-670 80 69		
UPPDRAG NR 20038		RITAD AV W UDDLING	HANDLÄGGARE M BRUNKE	
DATUM 2021-08-20		ANSVARIG MIKAEL BRUNKE	DISCIPLIN A	
MASTGATAN 1, KUMLA TILLBYGGNAD AV PADDELHALL, NY HALL ÖVERSIKTSRITNING PLAN 1, ENTRÉPLAN				
SKALA A1 1:100 A3 1:200	NUMMER A-40-1-2100		BET	

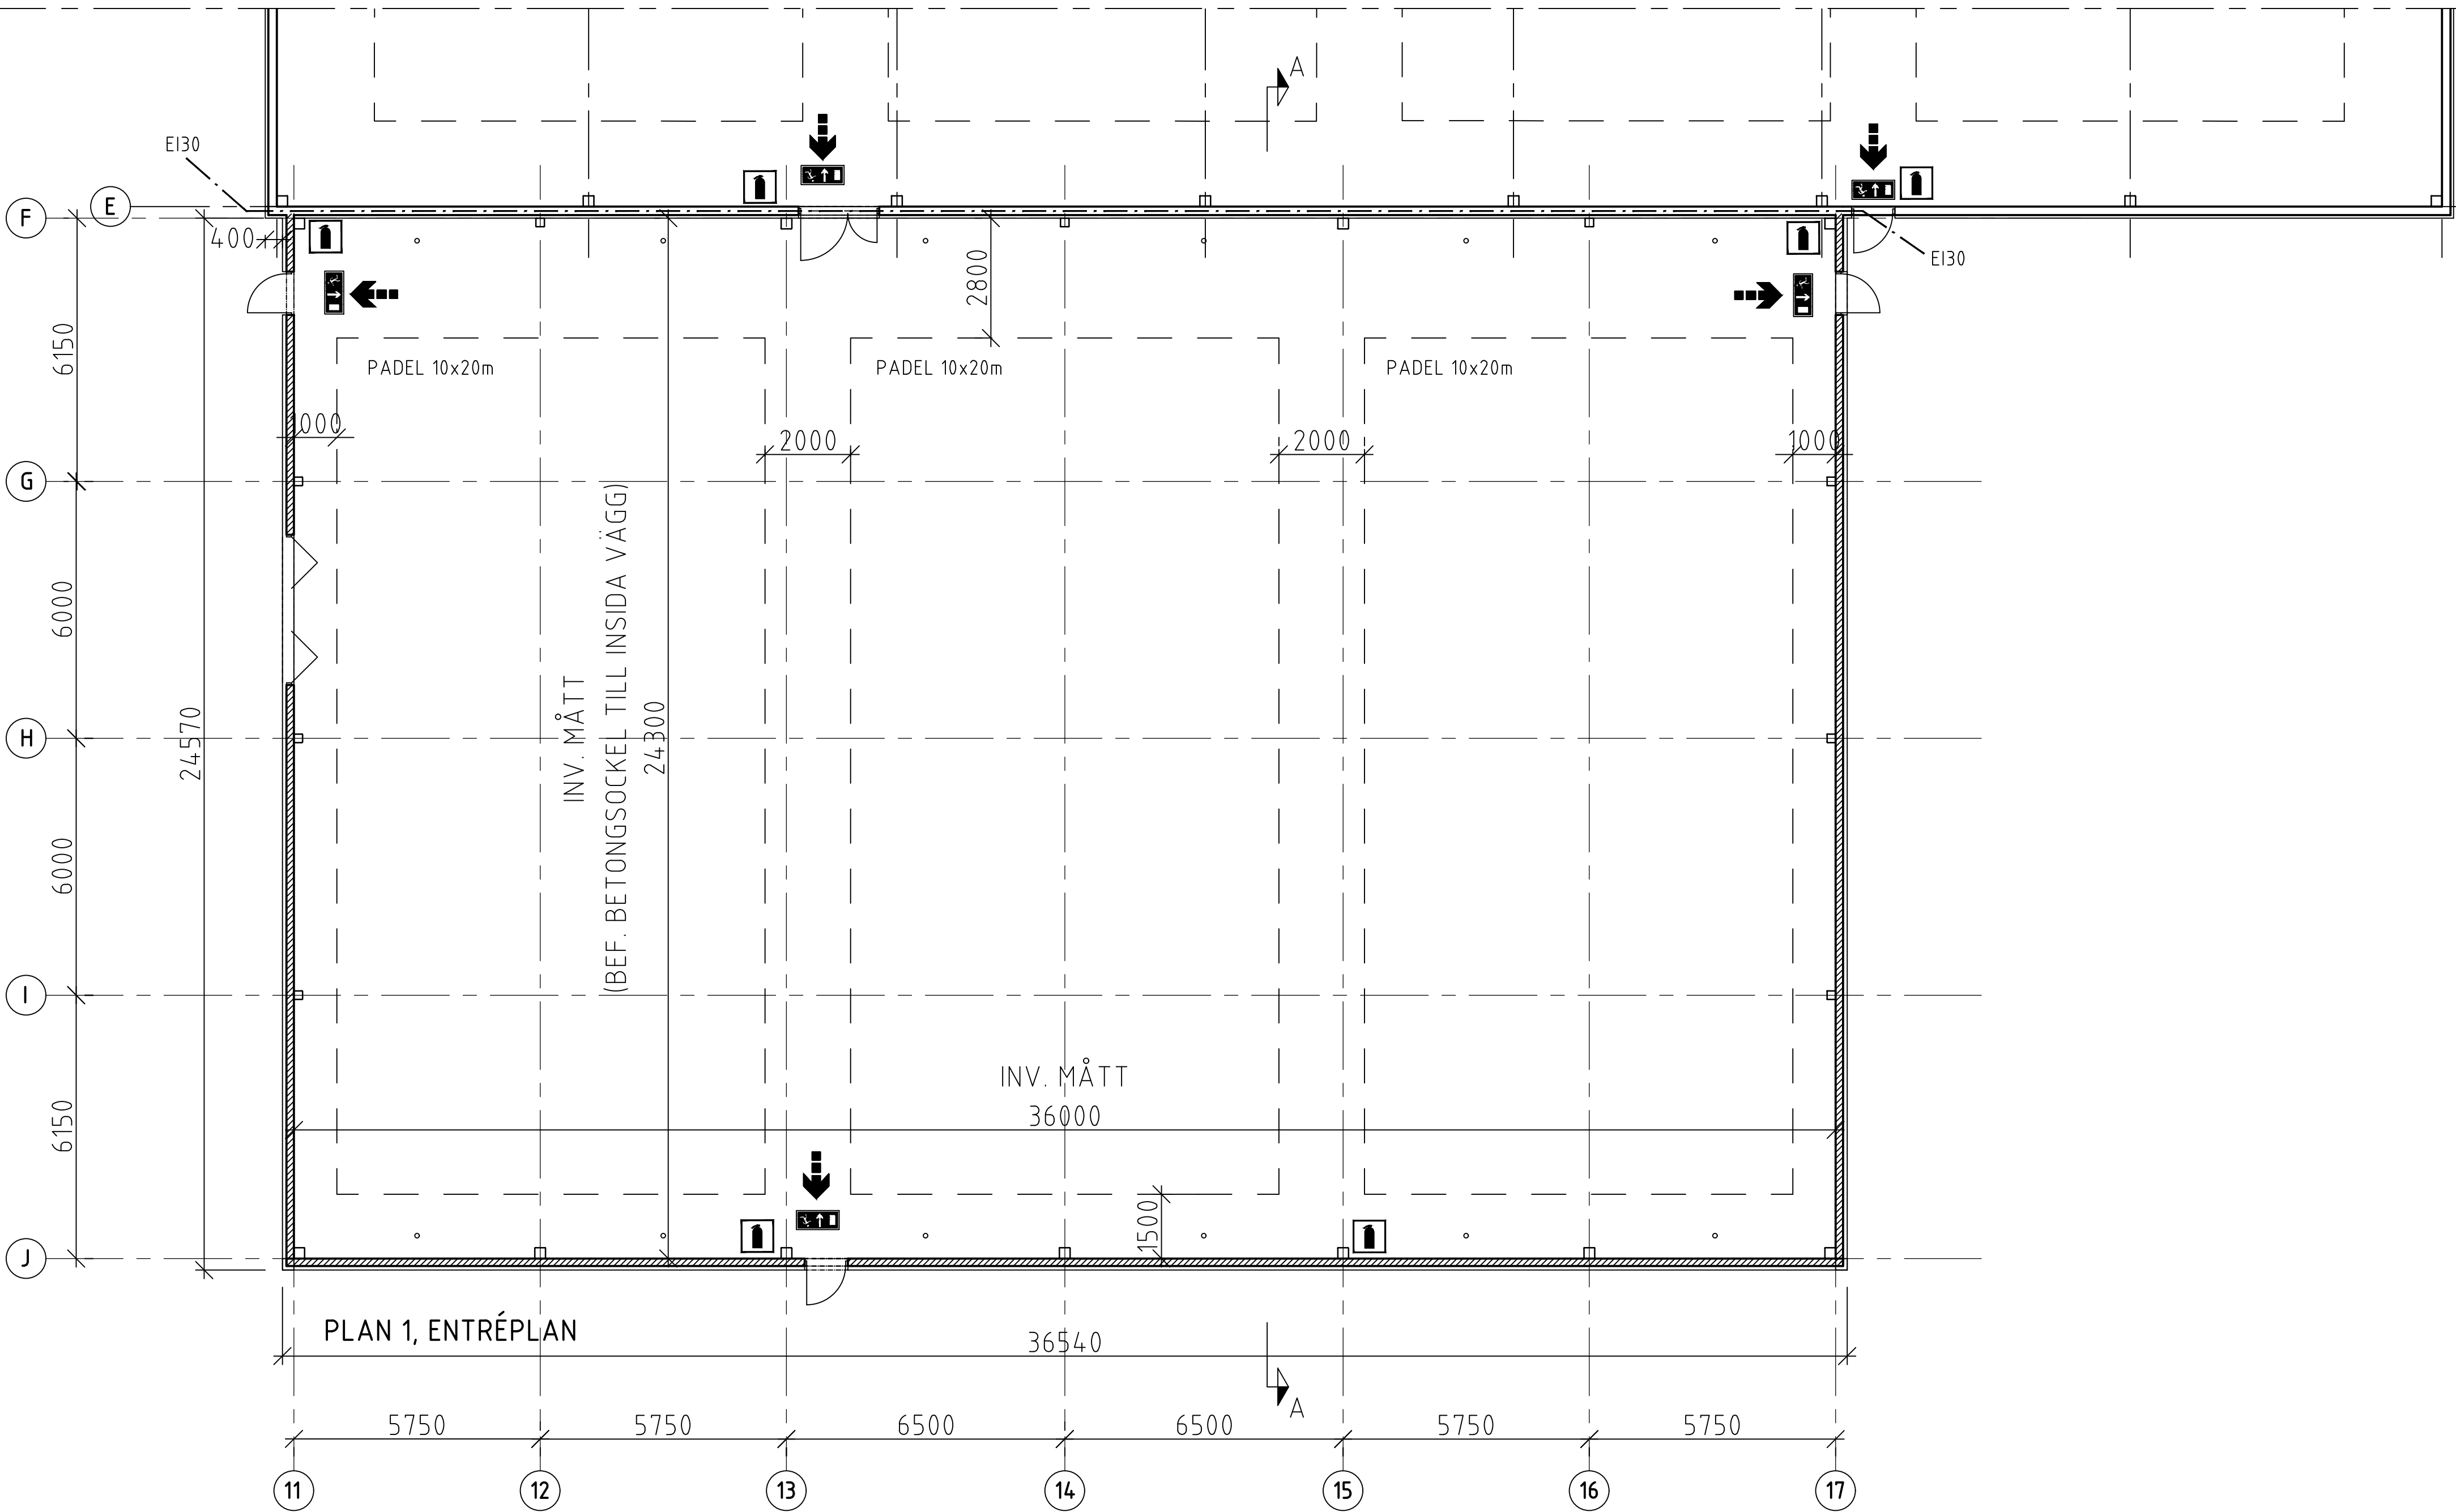