




PLAN 5
A3 1:200

SKALL EJ BETRAKTAS SOM UPPMÄTNINGSRITNING.
AVVIKELSER KAN FÖREKOMMA.

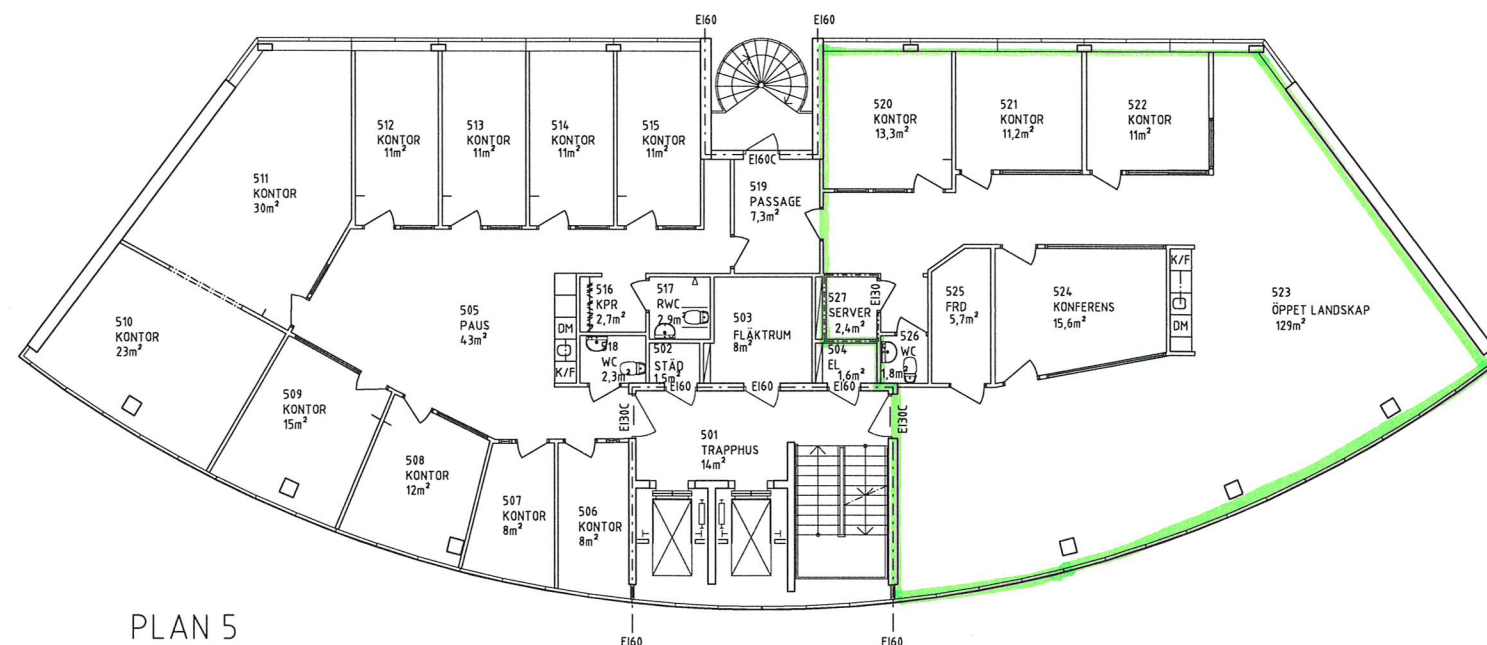

A	UPPDATERAD LAYOUT, RUMSNUMRERING	SF	2021-03-24
BET	ÄNDRINGEN AVSER	SIGN	DATUM
RELATIONSHANDLING			
NACKA KOMMUN			
UPPDAG NR 08-007	RITAD AV HEDRÉN	HANDLÄGGARE OTTERLING	
DATUM 2013-12-10	ANSVARIG A SVENSSON		
KV DEL AV SICKLAÖN 83:35 PLAN 5			
SKALA A3 1:200	NUMMER A30-71-08	BET	