



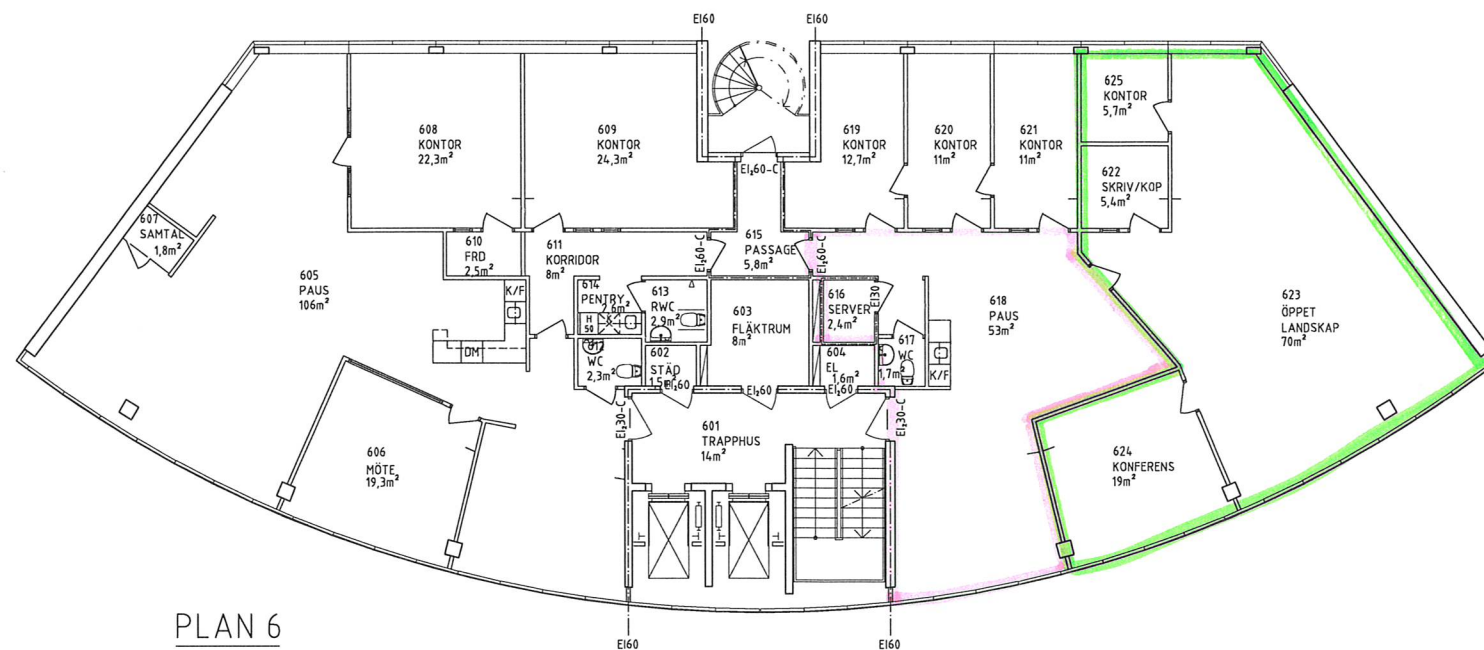

PLAN 6
A3 1:200

SKALL EJ BETRAKTAS SOM UPPMÄTNINGSRITNING.
AVVIKELSER KAN FÖREKOMMA.

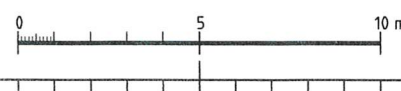

A	UPPDATERAD LAYOUT, RUMSNUMRERING		SF	2021-03-24
BET	ANT	ANDRINGEN AVSER	SIGN	DATUM
RELATIONSHANDLING				
				
NACKA KOMMUN				
UPPDRAG NR 08-007		RTIDAD AV HEDRÉN	HANDLÄGGARE OTTERLING	
DATUM 2013-12-10		ANSVARIG A SVENSSON		
KV DEL AV SICKLAÖN 83:35 PLAN 6				
SKALA A3 1:200		NUMMER A30-71-09		I BET