


ALLMÄNNA ANVISNINGAR
OCH FÖRESKRIFTER

SAMTLIGA MÄTT ANGES I MILLIMETER

RITNINGARS STATUS

RITNINGAR SKALL, FÖR ATT VARA GÄLLANDE PÅ BYGGARBETSPÅSÄTTEN ELLER FÖR ATT ANVÄNDAS FÖR BESTÄLLNING AV SNICKERIER, INREDNING M.M. VARA FÖRSEDD MED BENÄMNING "BYGGHANDLING".

OBS! SAMTLIGA MÄTT KONTROLLERAS PÅ PLATS INNAN TILLVERKNING SKER. ENTREPRENÖREN SKALL FÖRSÄKRA SIG OM ATT HEN ERHÅLLIT DEN SENASTE VERSIONEN AV RITNINGEN INNAN ARBETE PÅBÖRJAS. VID EVENTUELLA OKLARHETER; KONTAKTA ARKITEKTEN.

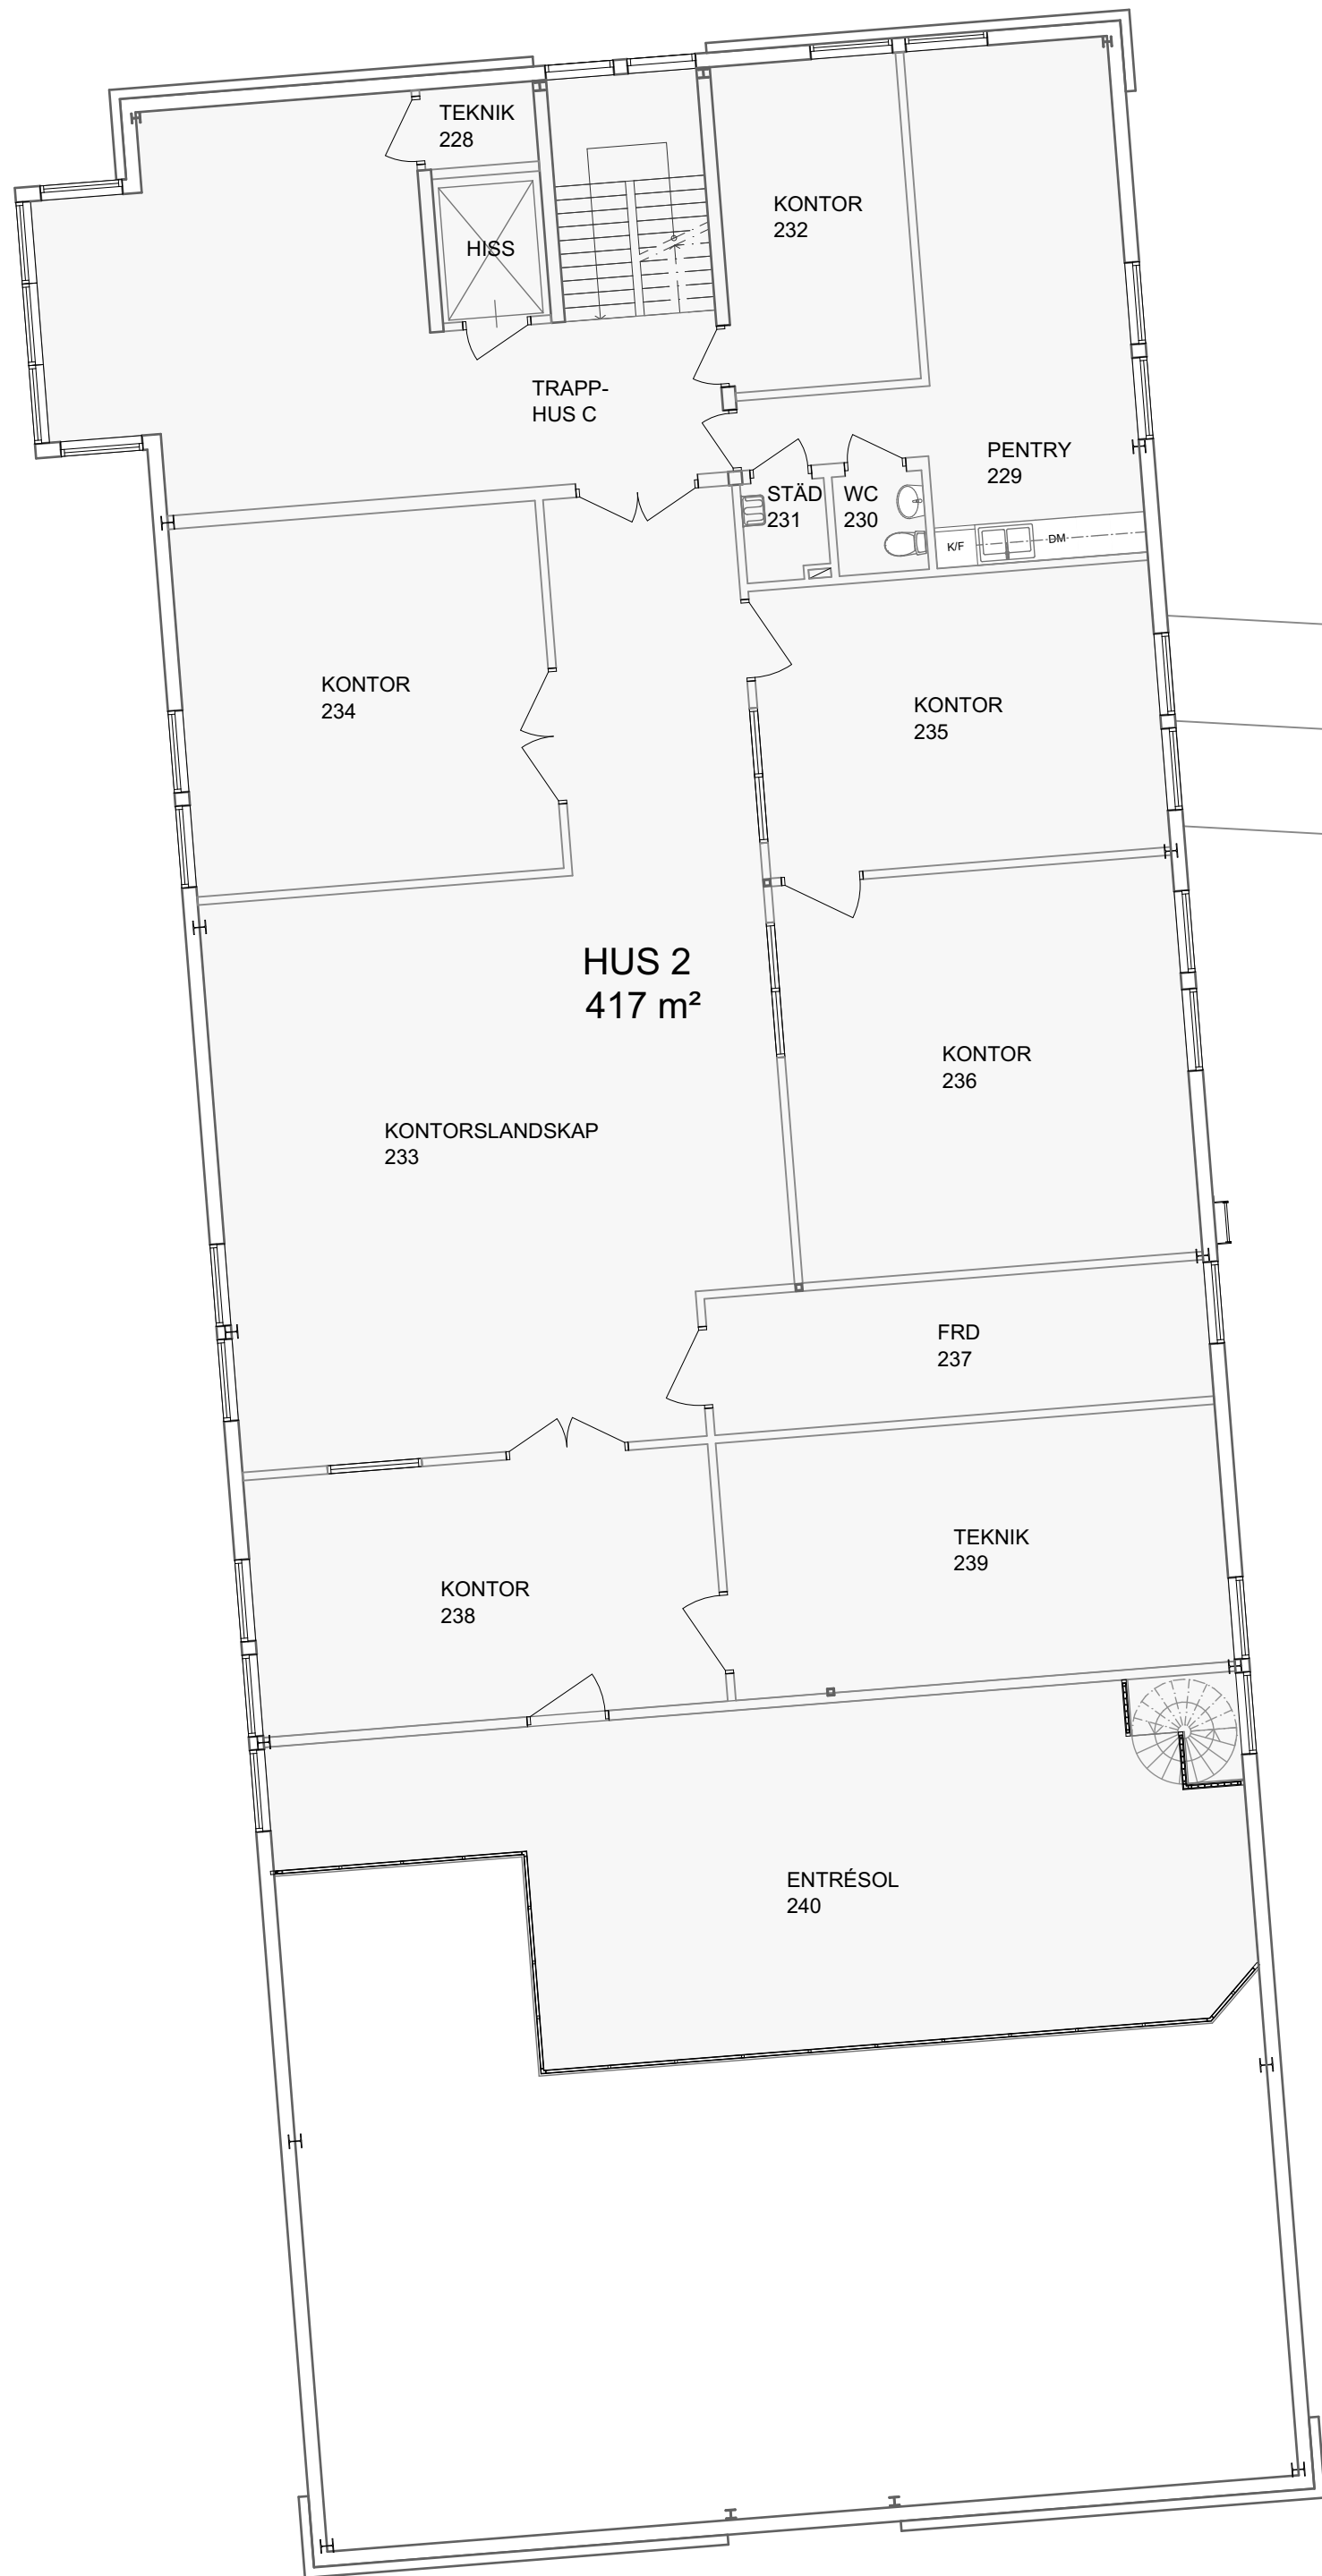

Entré

Kontor och pentry

Lasthiss

Öppen yta

VENT
27
50 m²

SKALA 1:100
0 1 2 5 10
METER

BET	ANT	ÄNDRING AVSER		DATUM	SIGN
RELATIONSHANDLING					
Kv. TONFISKEN 8 HUDDINGE KOMMUN					
VINCERO FASTIGHETER					
VIZ Arkitektkontor AB		tel.nr. 08 - 55 69 19 00			
K					
VVS					
Sp					
E					
B					
UPPDRAG NR		RITAD AV		HANDLÄGGARE	
		J. JOHANSSON		P. OLSSON	
DATUM		ANSVARIG			
2019-07-03		A. LINDQVIST			
Planritningar Plan 2, 1tr					
SKALA		NUMMER			BET
A1 - 1:100 A3 - 1:200		A-40.1-002			