


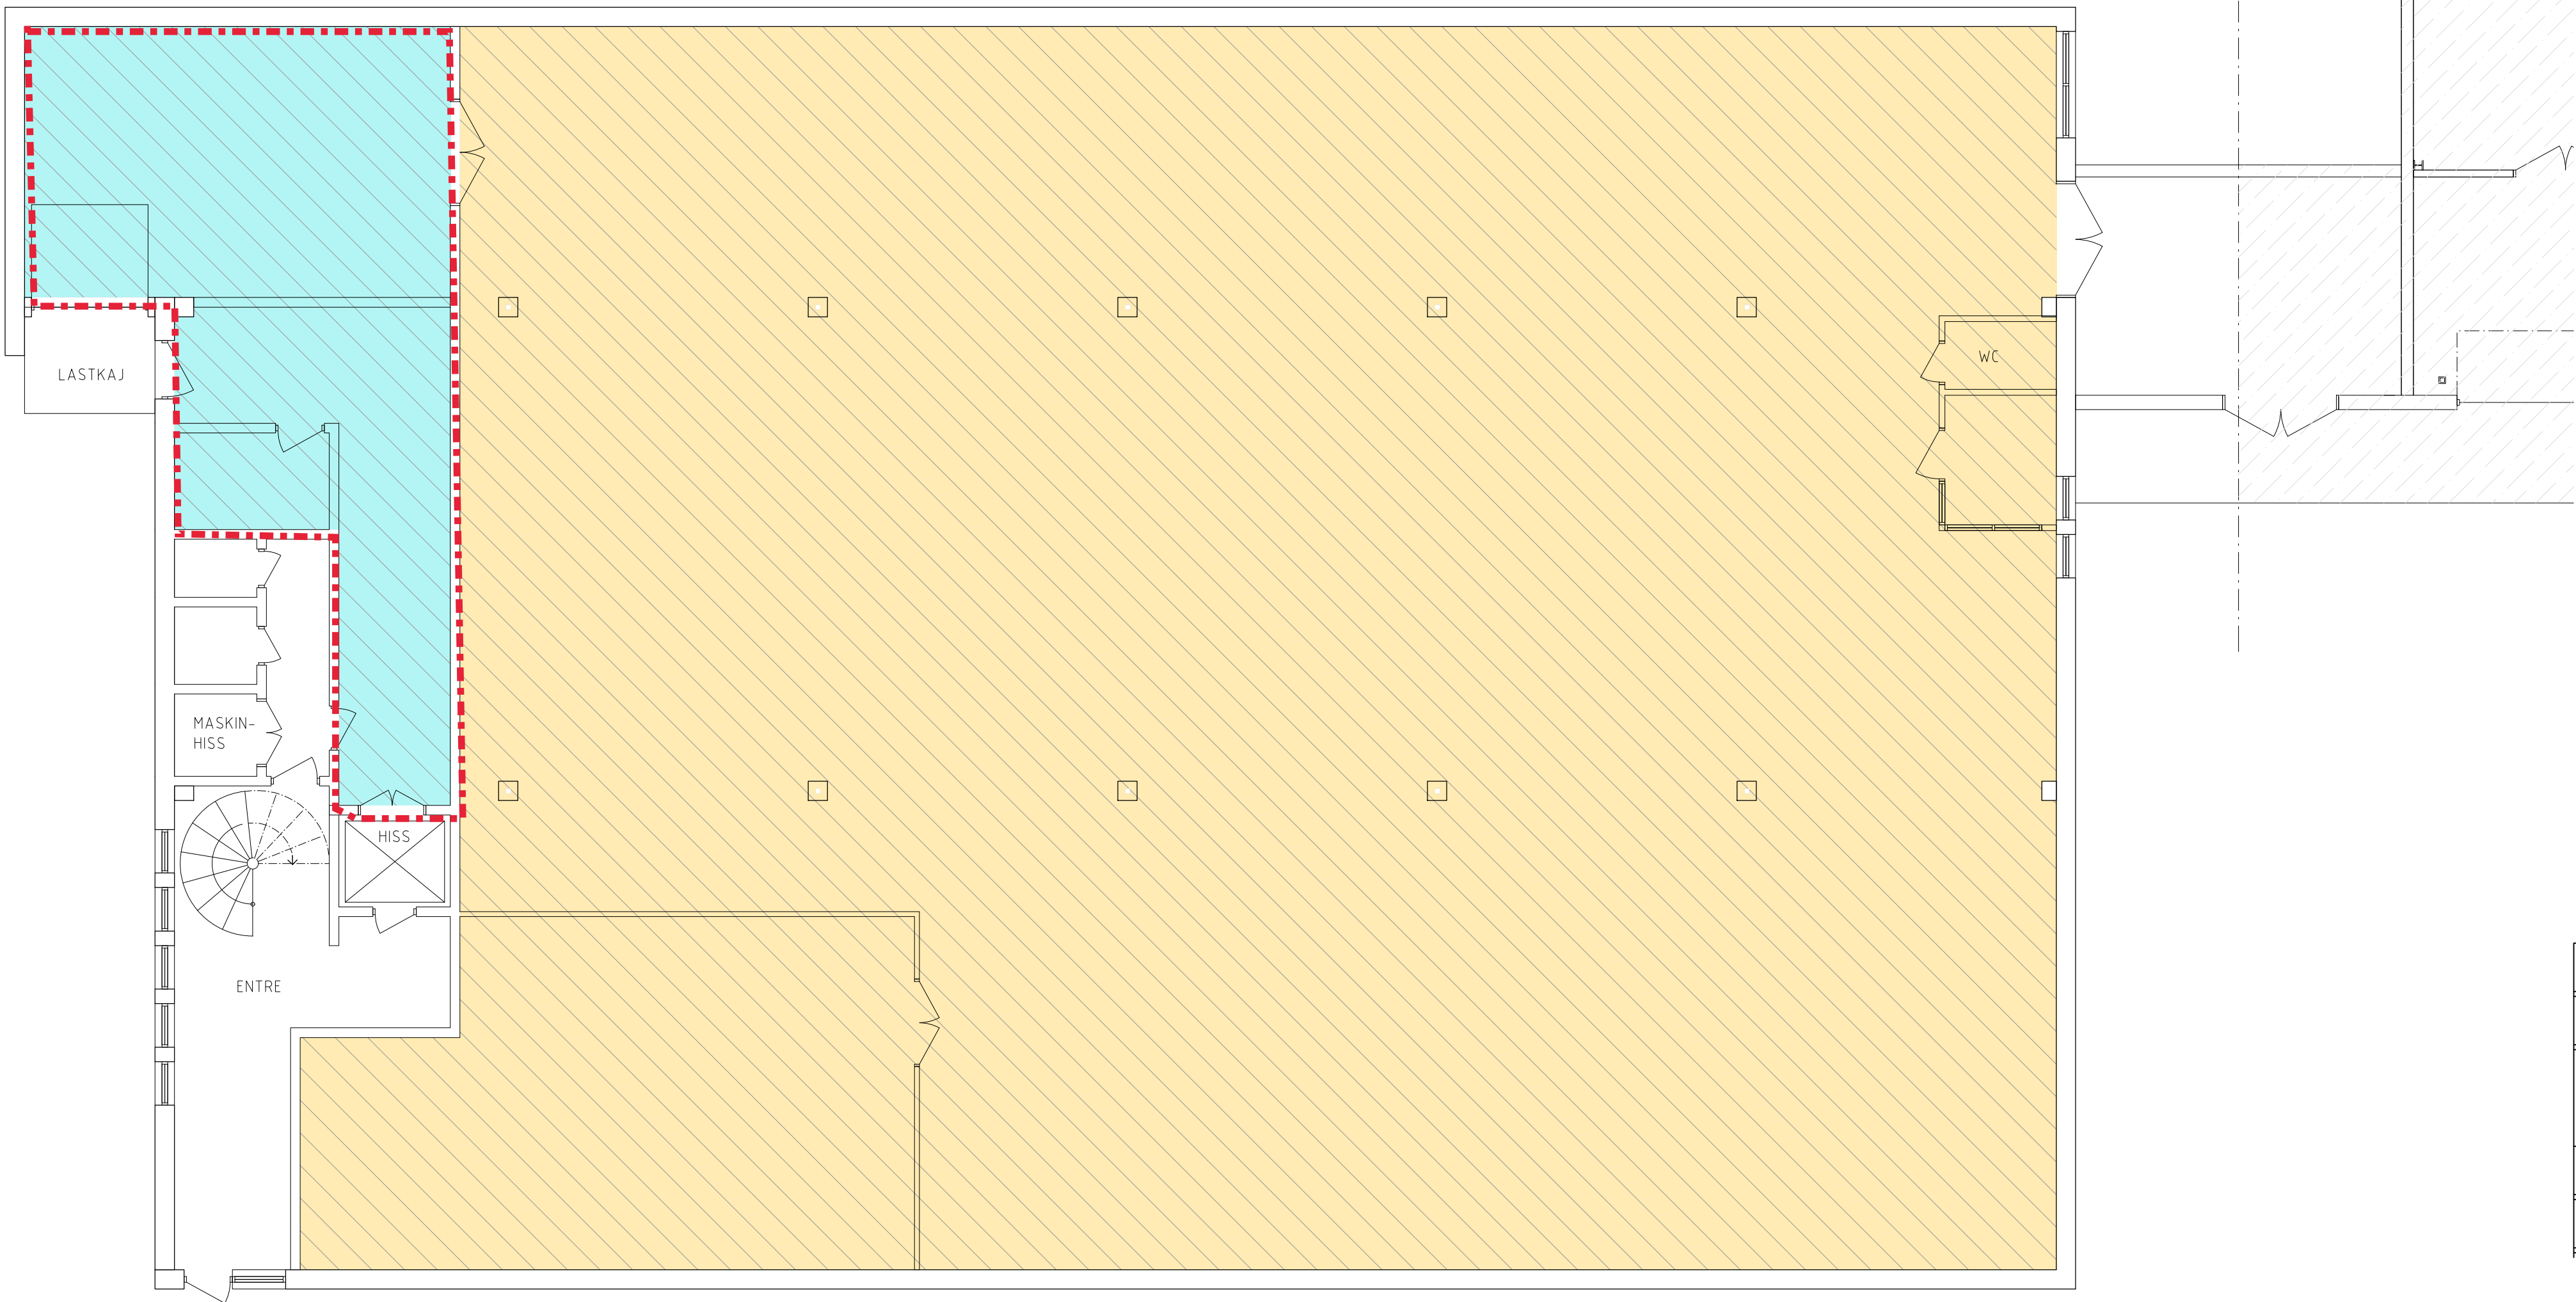

LOKALER		LOKALSLAG
		LAGER
		ÖVRIGT
		KONTOR
		INDUSTRI
		HANDEL

NYCKELTAL (kvm)	
BRA	1053
LOA – UTHYRD	954
LOA – VAKANT	0
TOTALA LOA–h	954
OUTHYRBAR	70

OBS! Skillnad mellan BRA och Totala LOA–h kan förekomma bl. a. om flera hyresgäster finns på samma våningsplan. Detta kan bero på begränsande byggnadsdelar som skiljer lokalerna från varandra.

RELATIONSHANDLING		
INSTRUMENTET 13		
UPPDRAGSNR 0068	RITAD AV RM SEARES	FÖRVALTARE J SALMELIN
DATUM 2019-12-27	ANSVARIG	
INSTRUMENTET 13 INSTRUMENTVÄGEN 12-14, STOCKHOLM		
PLAN 00, BV		
SKALA A1: 1:100 A3: 1:200	RITNINGNUMMER A-49-1-0000	I BET

FÅR EJ BETRAKTAS SOM
UPPMÄTNINGSRITNING DÅ
DETALJMÄTNING EJ ÄR
UTFÖRD.
VISSA ÄNDRINGAR KAN
FÖREKOMMA.

