



- FÖRVALTNINGSYTA
- DRIFTUTRYMME
- OBJEKT YTA

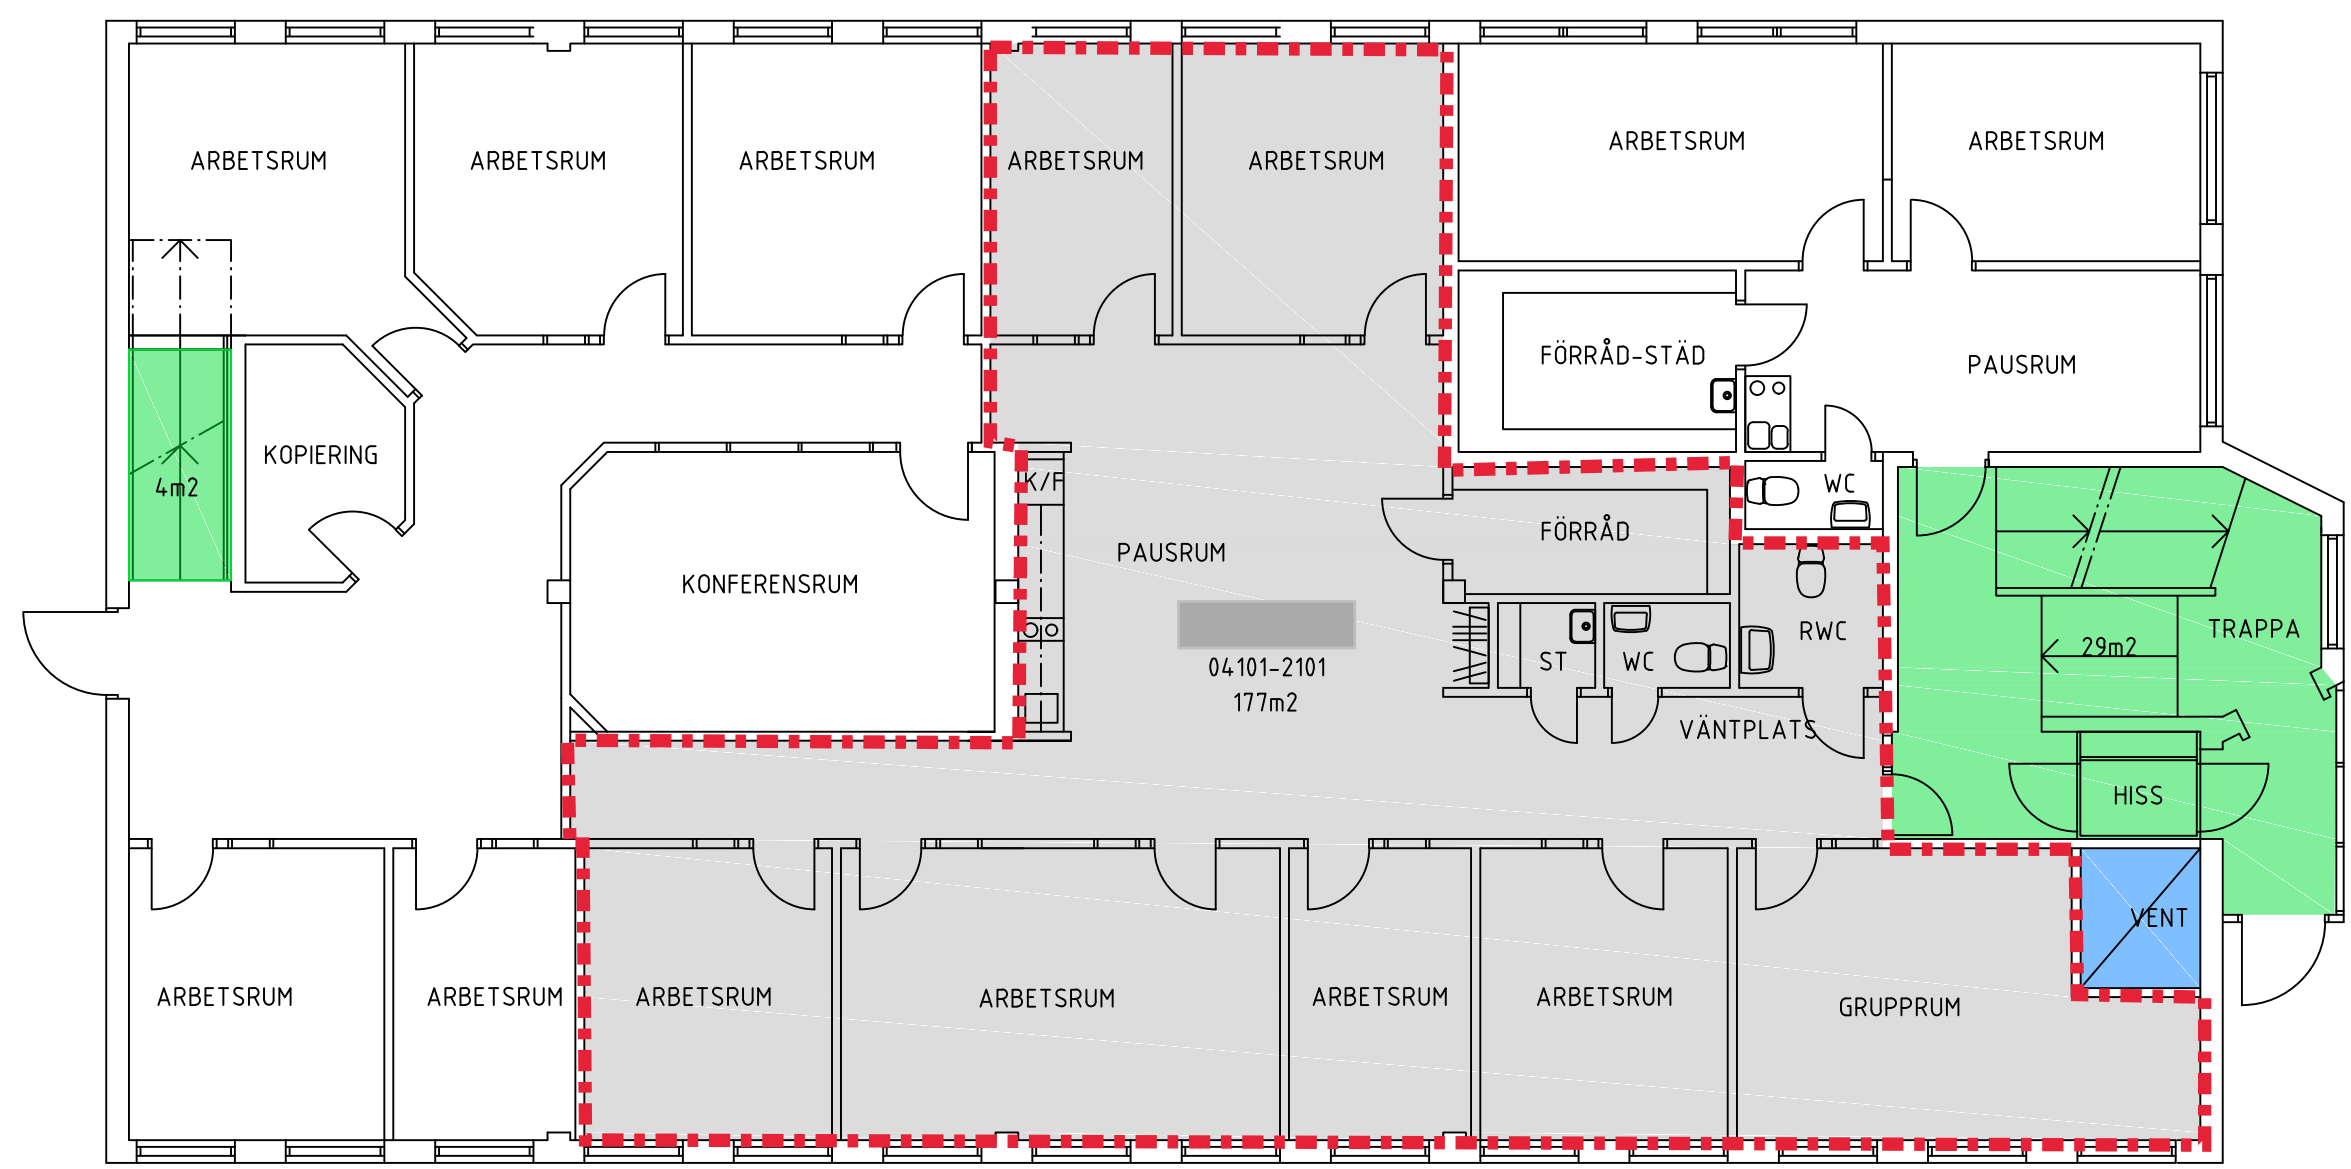

BOTTENVÅNING

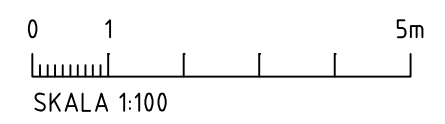

| BET | ANT | ÄNDRINGEN AVSER | DATUM | SIGN |
|-------------------------------------|----------|------------------|-----------------|-------------|
| RELATIONSHANDLING | | | | |
| MALMGATAN 10 SMEDJAN 19 | | | | |
| <input checked="" type="checkbox"/> | A | | | |
| <input type="checkbox"/> | K | | | |
| <input type="checkbox"/> | V | | | |
| <input type="checkbox"/> | E | | | |
| <input type="checkbox"/> | W | | | |
| <input type="checkbox"/> | M | | | |
| <input type="checkbox"/> | B | | | |
| <input type="checkbox"/> | SK | | | |
| UPPDRAG.NR | --- | RITADIKONSTR. AV | --- | HANDLÄGGARE |
| DATUM | --- | ANSVARIG | --- | |
| Hyresgäster | | | | |
| Källare | | | | |
| SKALA | A1 1:50 | NUMMER | F-40.1-110-2101 | BET |
| | A3 1:100 | | | |