



REF: ..\PI\Komplement\Pr1_0000.dwg ..\A\Modell\A09-PS04.dwg

LAGER: S811

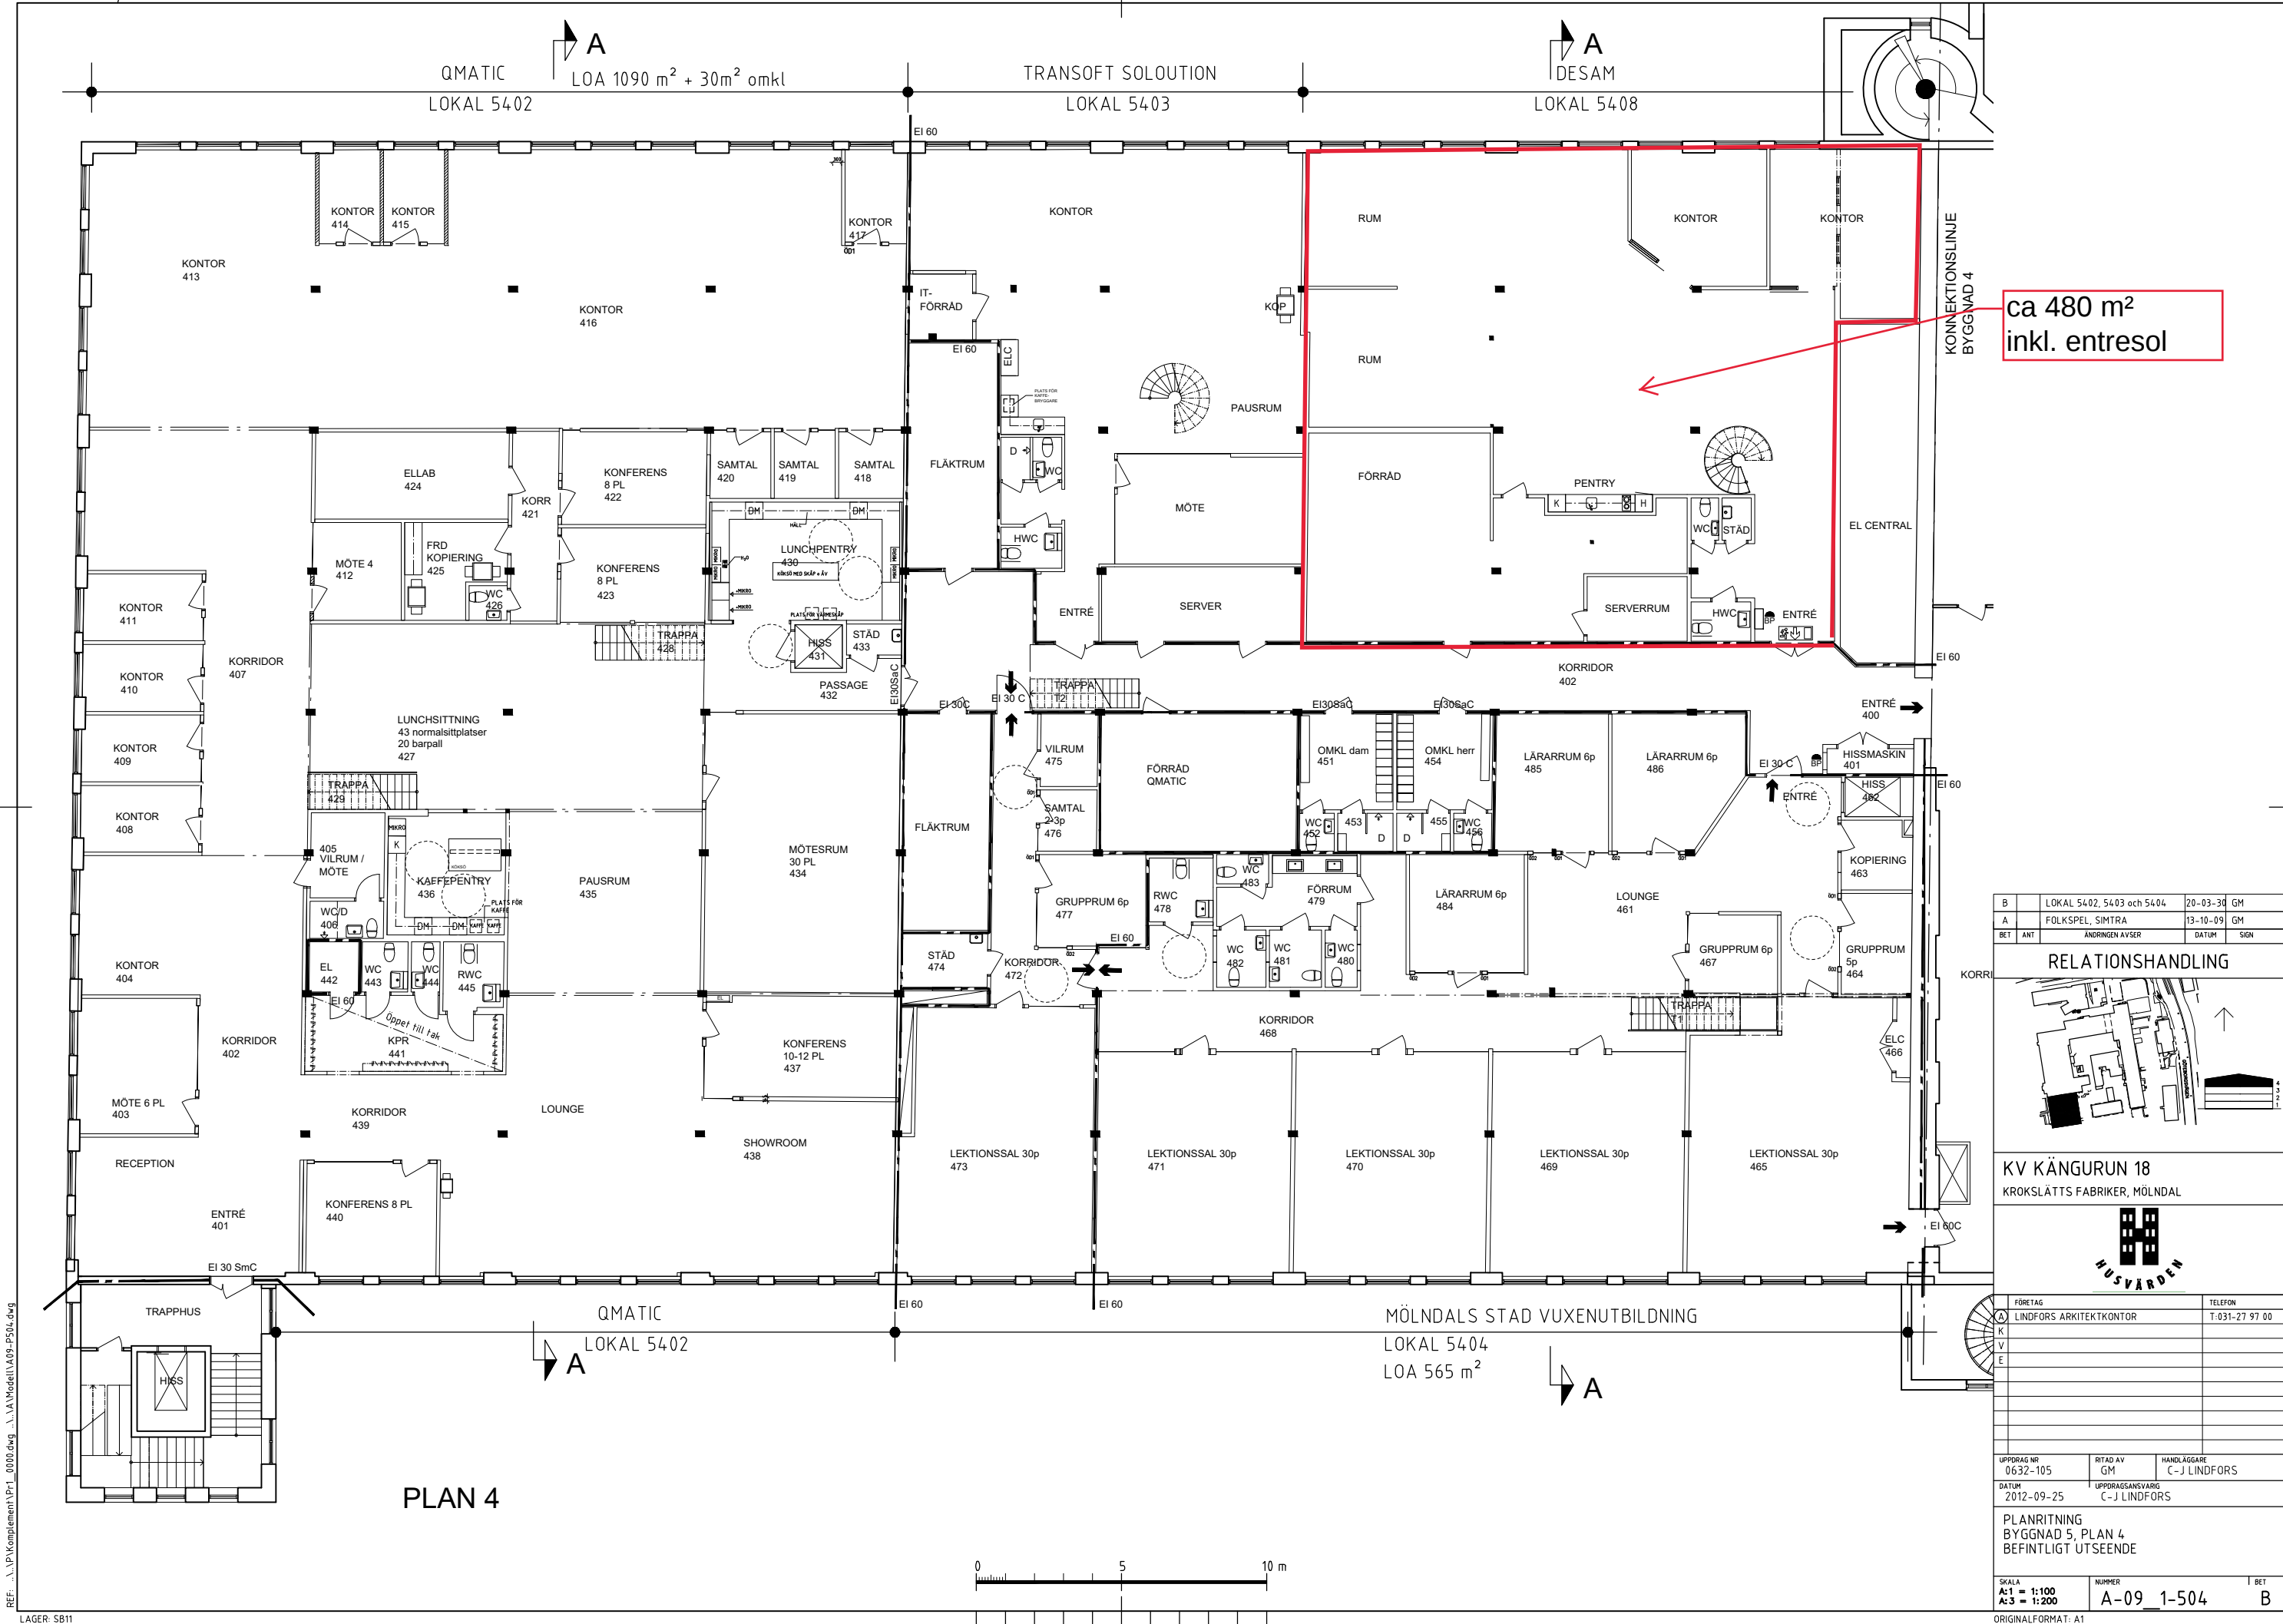

B	LOKAL 5402, 5403 och 5404	20-03-30	GM
A	FOLKSPEL, SIMTRA	13-10-09	GM
BET	ANT	ÄNDRINGEN AVSER	DATUM SIGN

RELATIONSHANDLING

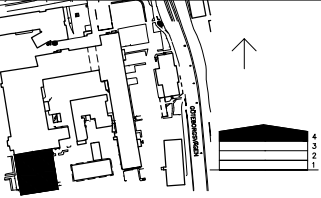

KV KÄNGURUN 18
KROKSLÄTTS FABRIKER, MÖLNDAL



FÖRETAG	TELEFON
LINDFORS ARKITEKTKONTOR	T:031-27 97 00

UPPDRAG NR	RITAD AV	HANDLAGARE
0632-105	GM	C-J LINDFORS

DATUM	UPPDRAGSÄNDRING
2012-09-25	C-J LINDFORS

PLANRITNING
BYGGNAD 5, PLAN 4
BEFINTLIGT UTSEENDE

SKALA	NUMMER	BET
A1 = 1:100 A3 = 1:200	A-09 1-504	B

ORIGINALFORMAT: A1

PLO: 2020-3-30 12:18 C:\USERS\GRETEL\DOCUMENT\LINDFORS ARK KONTOR\0632 KROKSLÄTT HUSVÄRDEN\0632-105 RELATIONSHANDLING BYGGNAD 5\A\RI\DEFVA-09_1-504.DWG GRETEL