



PLAN 2
skala 1:100

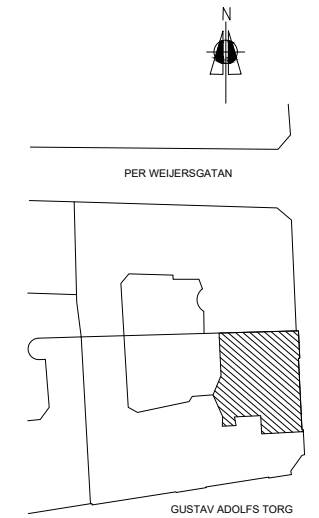

SITUATIONSPLAN
SKALA 1:1000

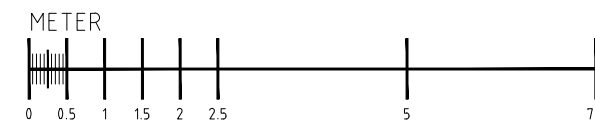

FORMAT A3 SKALA 1:100

BET	ANT	ÄNDRINGEN AVSER	SIGN	DATUM
RELATIONSHANDLING				
SÖDERPORT 10, MALMÖ				
<small>söderport 26 211 34 malmö 040-30 30 45 info@nesso.se www.nesso.se</small>				
UPPDRAG NR	RITAD AV	HANDLÄGGARE		
17894	M SJÖSTRAND	M SJÖSTRAND		
DATUM	ANSVARIG	ANSVARIG		
2022-03-20	MARCUS SJÖSTRAND	MARCUS SJÖSTRAND		
PLAN 2	NUMMER	BET		
SKALA	1:100	A-40-1-1121		