


AREOR PLAN 0
LOA lokal 2,3,4 enligt Rådas protokoll.

LOA lokal 1, ÖVA och BIA
uppmätt utifrån uppritat material.

LOA	
Lokal 1	142 kvm
Lokal 2	74 kvm
Lokal 3	31 kvm
Lokal 4	91 kvm


ÖVA	52 kvm
BIA	30 kvm

LOA	—
BOA	—
ÖVA	—
BIA	—

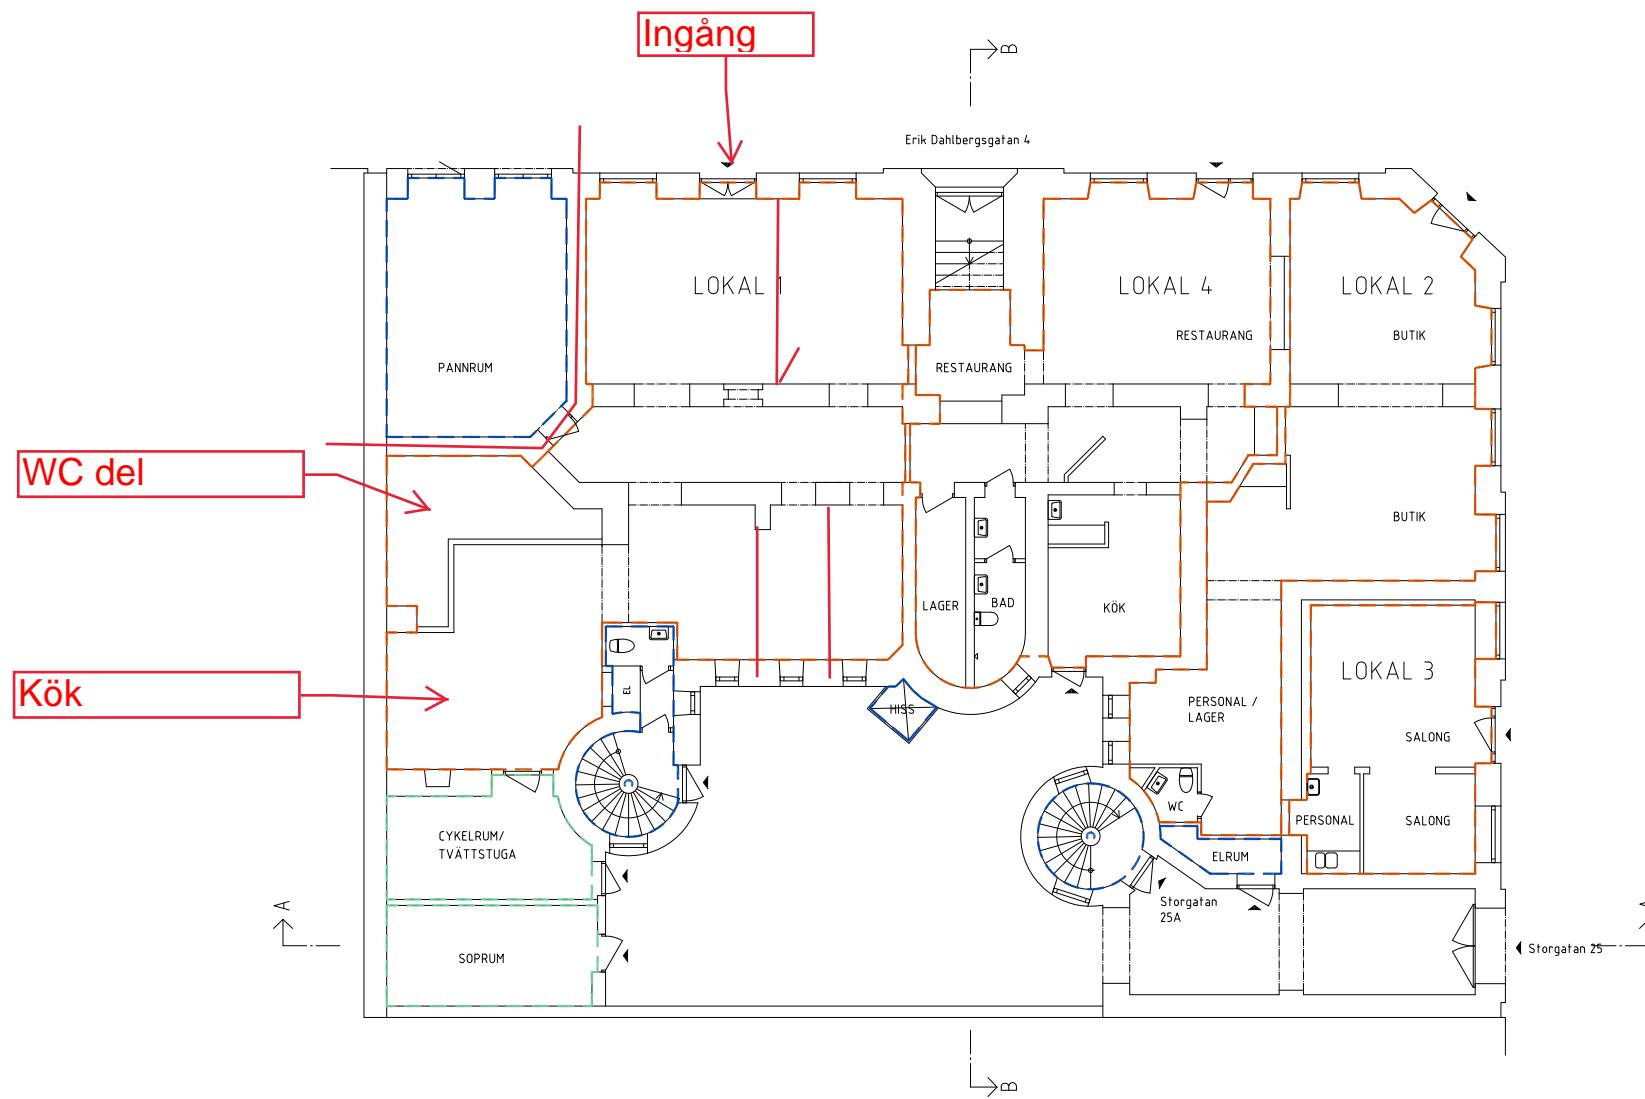

PLAN 0 ENTRÉPLAN

0 5 10 m

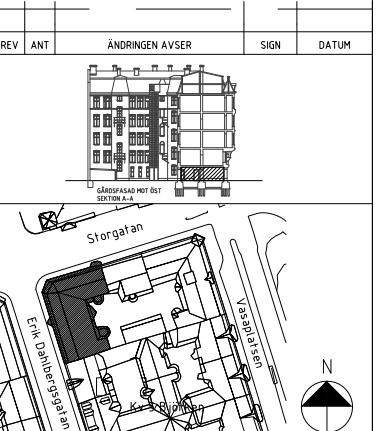

Svanström
Fastigheter AB
Vasagatan 5G • 411 24 Göteborg
www.svanstrom.se

RELATIONSHANDLING

VASASTADEN 5:1

PROJEKT NR	RITAD/KONSTR AV FM/MR	HANDLÄGARE KS
DATUM 110309	ANSVARIG J.R. STARK	
ED4 (ERIK DAHLBERGSGATAN 4, BYGGÅR 1890) BOSTADER & BUTIKSLOKALER PLAN 0 (ENTRÉPLAN)		
SKALA 1:100		
RITNR A-40.1-00		REV.