


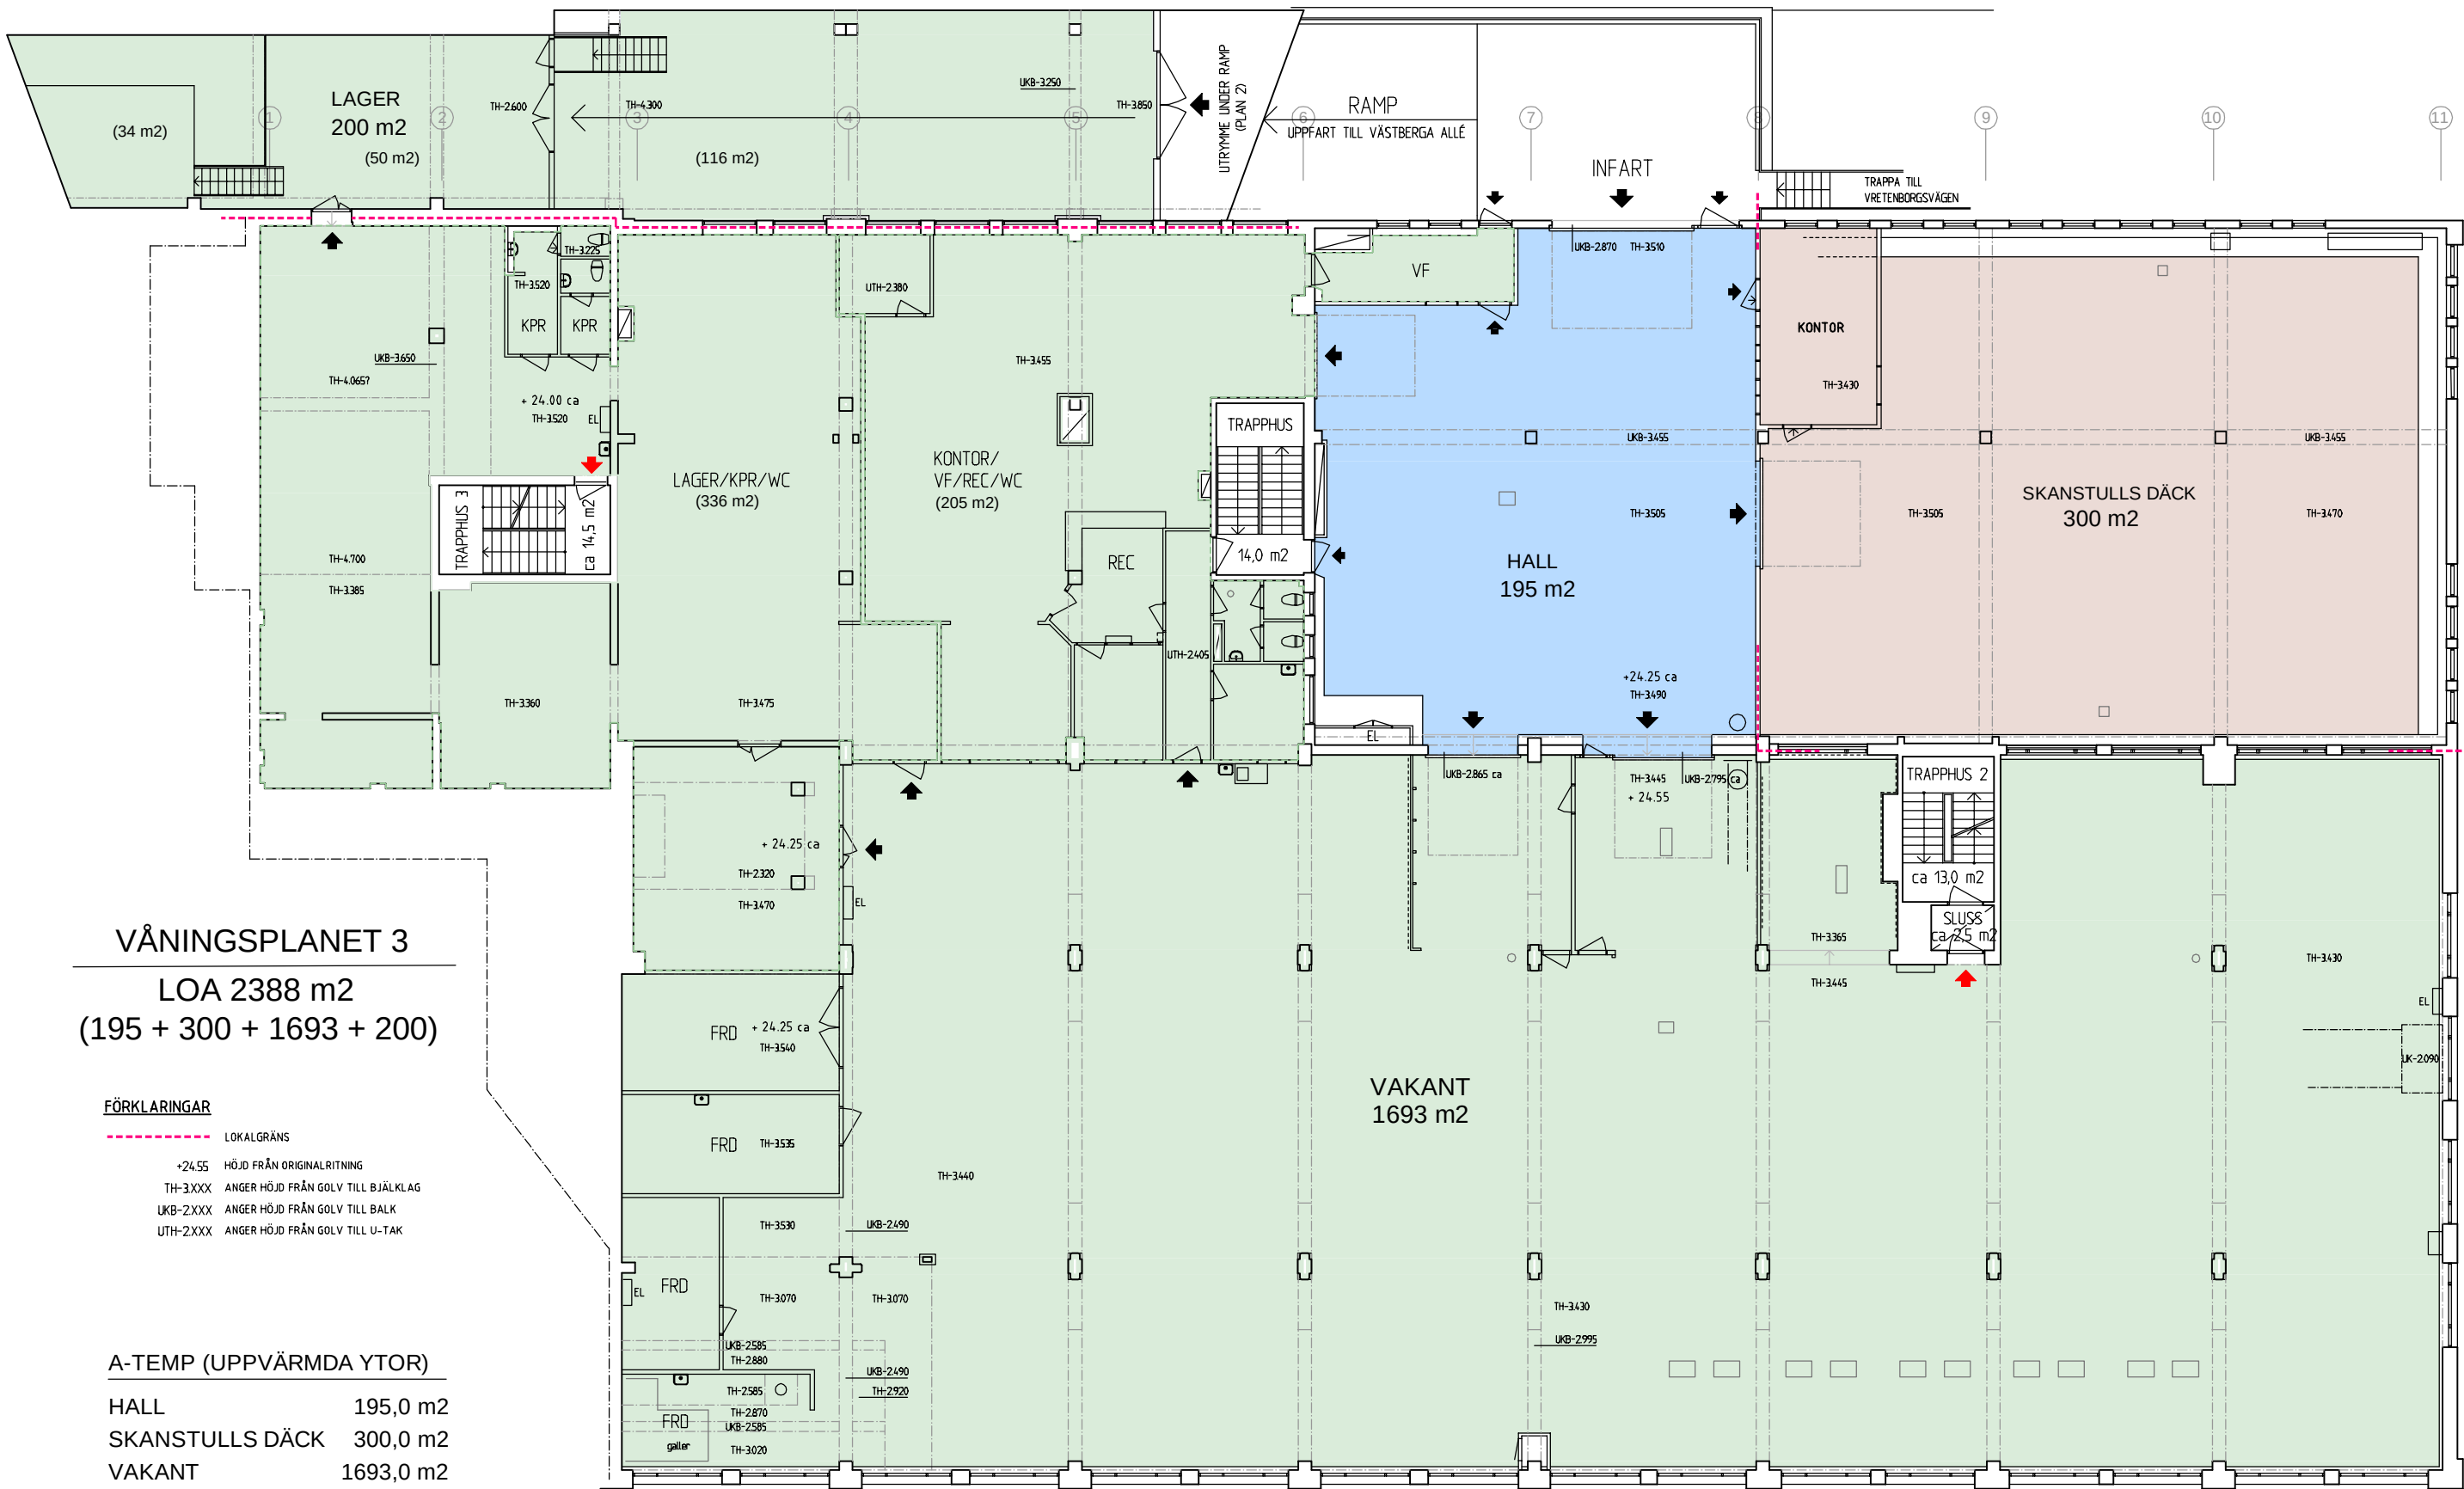

VÅNINGSPLANET 3
LOA 2388 m2
(195 + 300 + 1693 + 200)


FÖRKLARINGAR

- LOKALGRÄNS
- +24.55 HÖJD FRÅN ORIGINALRITNING
- TH-3XXX ANGER HÖJD FRÅN GOLV TILL BJÄLKLAG
- UKB-2XXX ANGER HÖJD FRÅN GOLV TILL BALK
- UTH-2XXX ANGER HÖJD FRÅN GOLV TILL U-TAK

A-TEMP (UPPVÄRMDA YTOR)

HALL	195,0 m2
SKANSTULLS DÄCK	300,0 m2
VAKANT	1693,0 m2
TRAPPHUS 2	ca 13,0 m2
SLUSS	ca 2,5 m2
TRAPPHUS 3	ca 14,5 m2
TRAPPHUS	14,0 m2
TOTALT	ca 2232,0 m2

PLAN 3

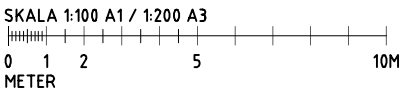

RELATIONSHANDLING

BET	ANT	ÄNDRINGEN AVSER	DATUM	SIGN
Kv VREten 8 VÄSTBERGA				
PLAN 3 (+24.55)				
KOD/TYP/POS		RITNINGNUMMER		ÄNDR BET
AR-03		SKALA 1:100 (A1)		

PEI

Projekt & Arkitektur

PROJEKTENGAGEMENT

RITAD/KONSTR AV

EK-DU

ORT/DATUM

STOCKHOLM, 2022-08-15

UPPDRAK NR

11019240

PEI Arkitektur

Hantverkargatan 25 A

Box 22078

104 22 Stockholm

Tel: 010-516 00 00

www.pei.se