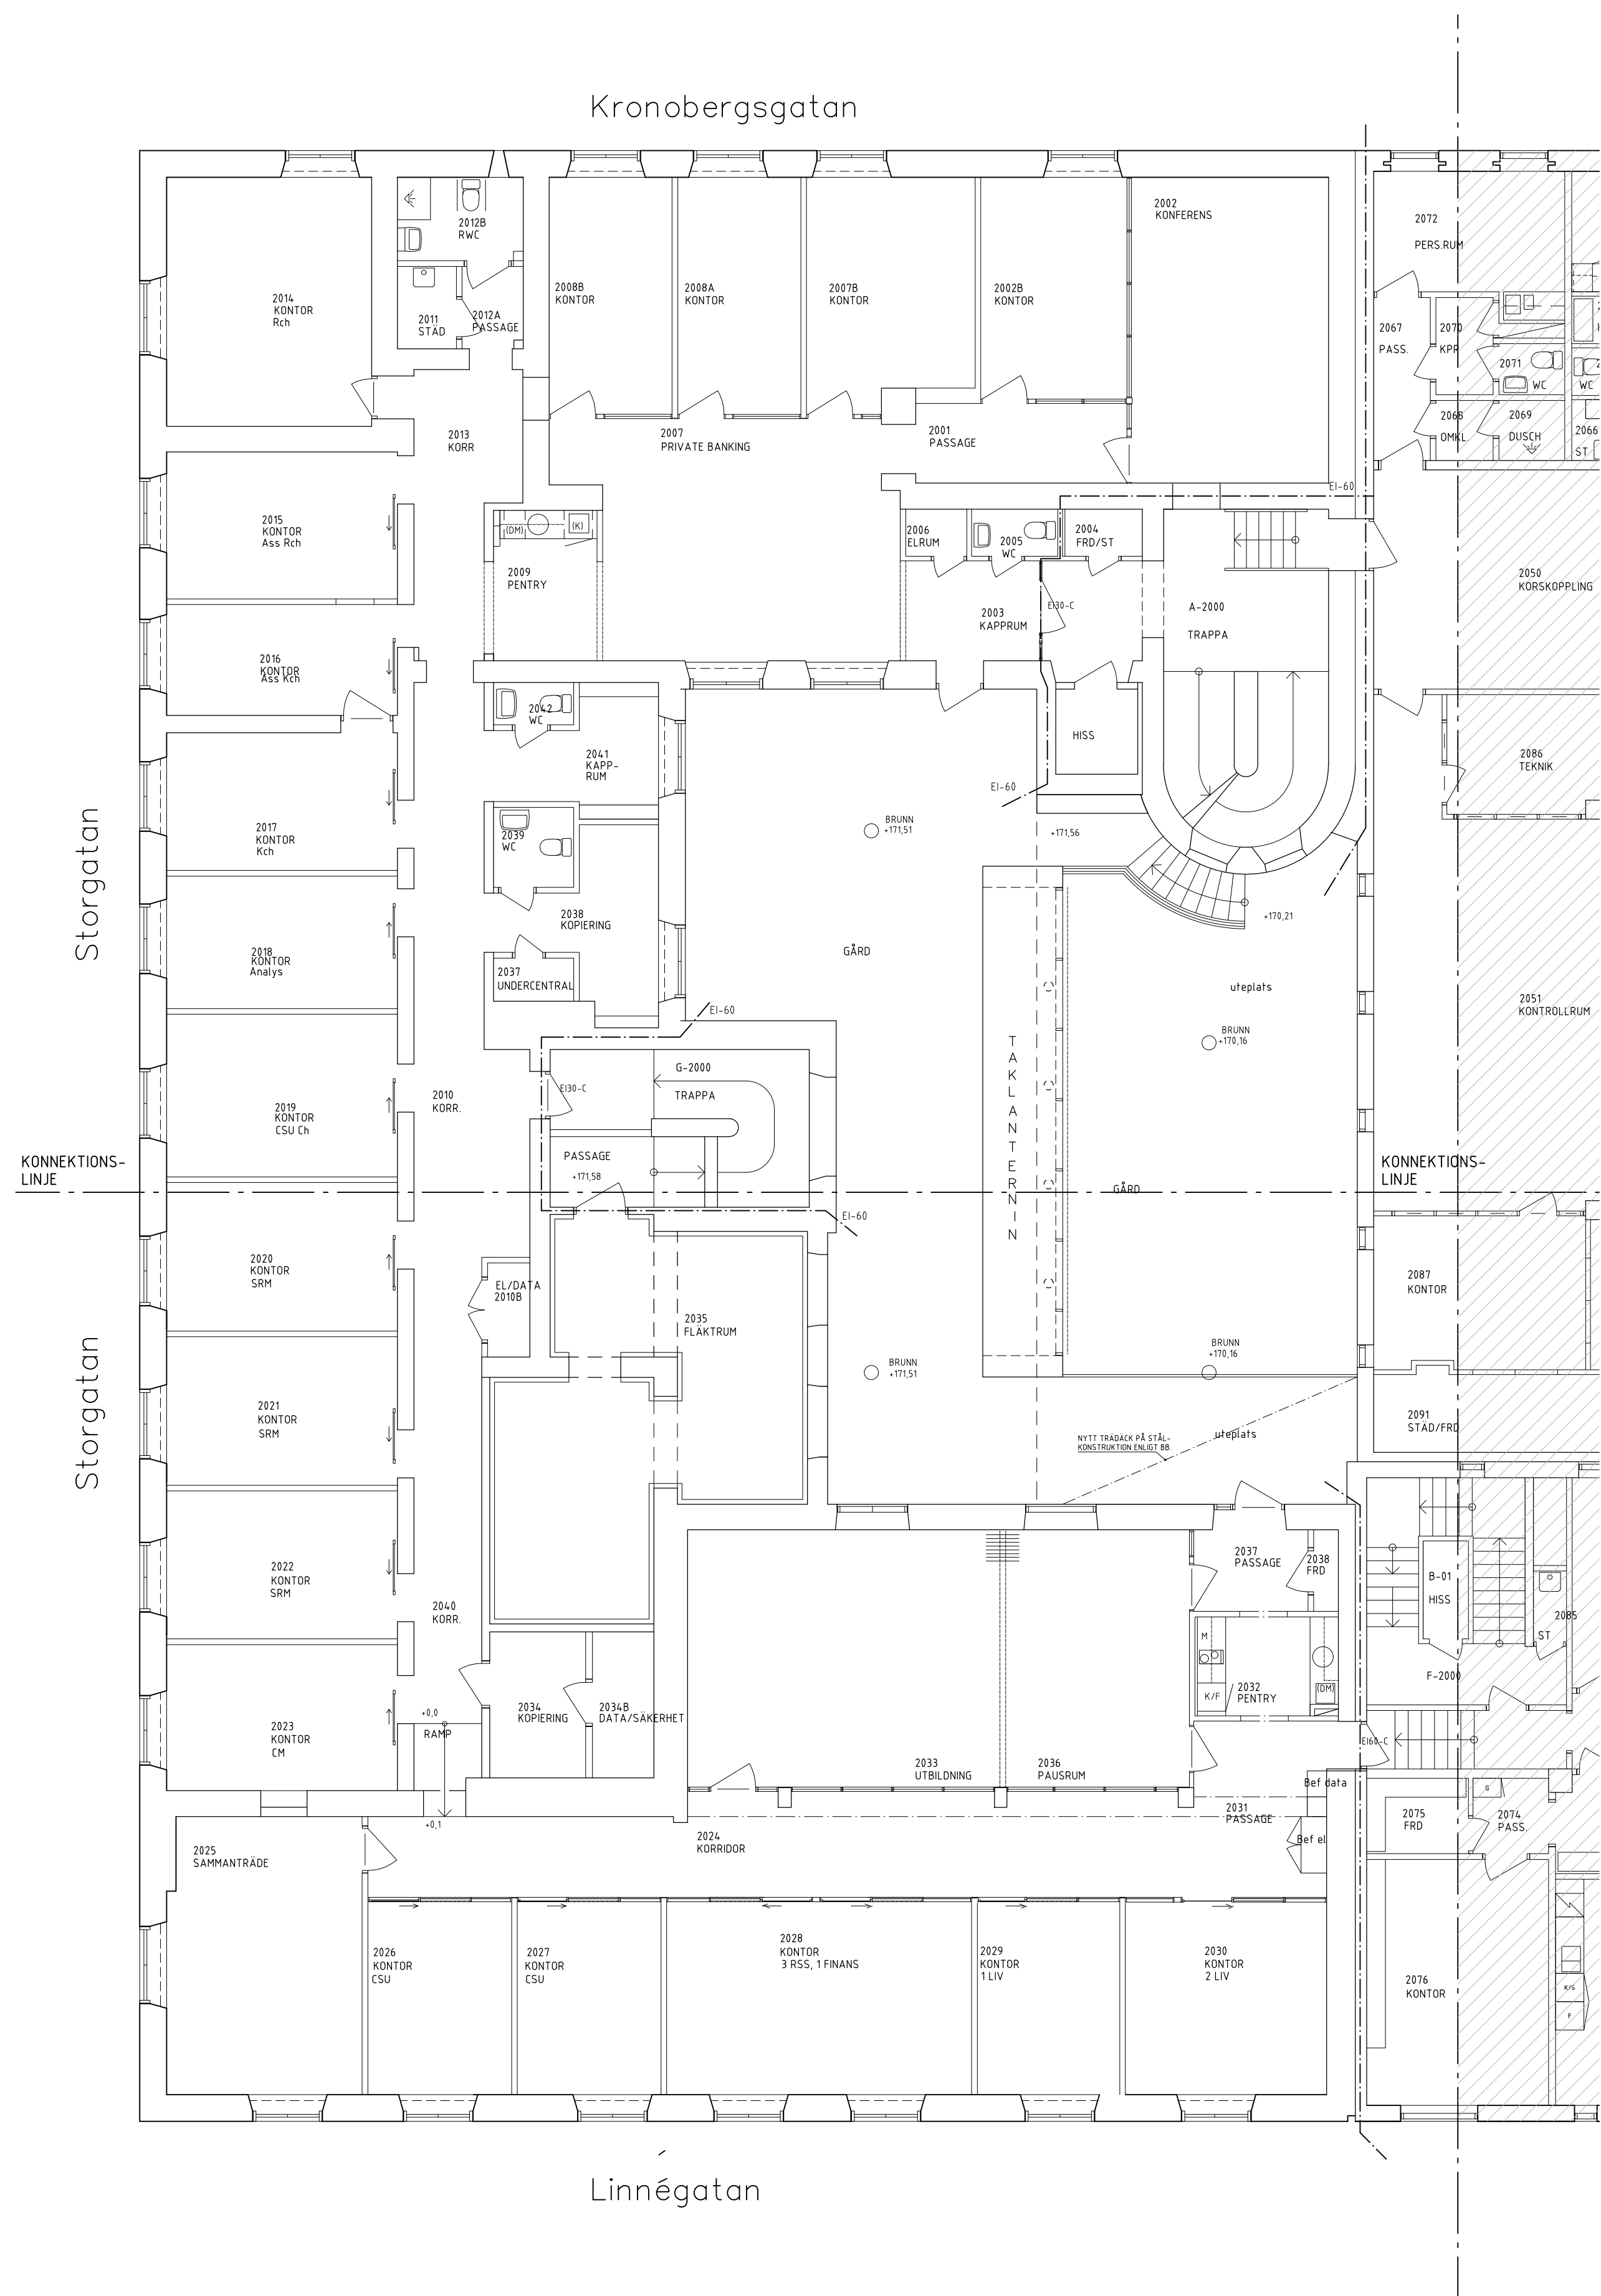


BET	ANT	ANDRÖKEN AVSER	DATUM	SEN
RELATIONSHANDLING				
kv LYKTAN 4 VÄXJÖ CENTRUM				
CARLQVIST FASTIGHETER AB				
A LBE arkitekt ab SÖDRA JÄRNVÄGSGATAN 5, 352 34 VÄXJÖ TEL 0470-74 62 50				
UPPDRAGSR	AB	RTAD/KONSTR AV	HANDELAGARE	
2018016-10	AB	ANSVARS	AH	
DATUM	2018-03-16	ANNA HARJU		
PLAN 2, DEL 1 ÖVERSIKTSRITNING				
SKALA	1:100	NUMMER	A300-00-200	BET