




▽ ÖSTER

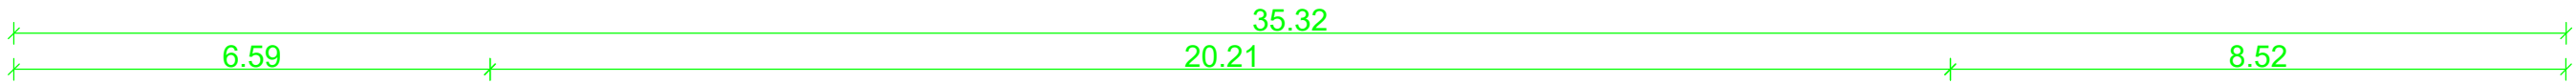

▽ NORD

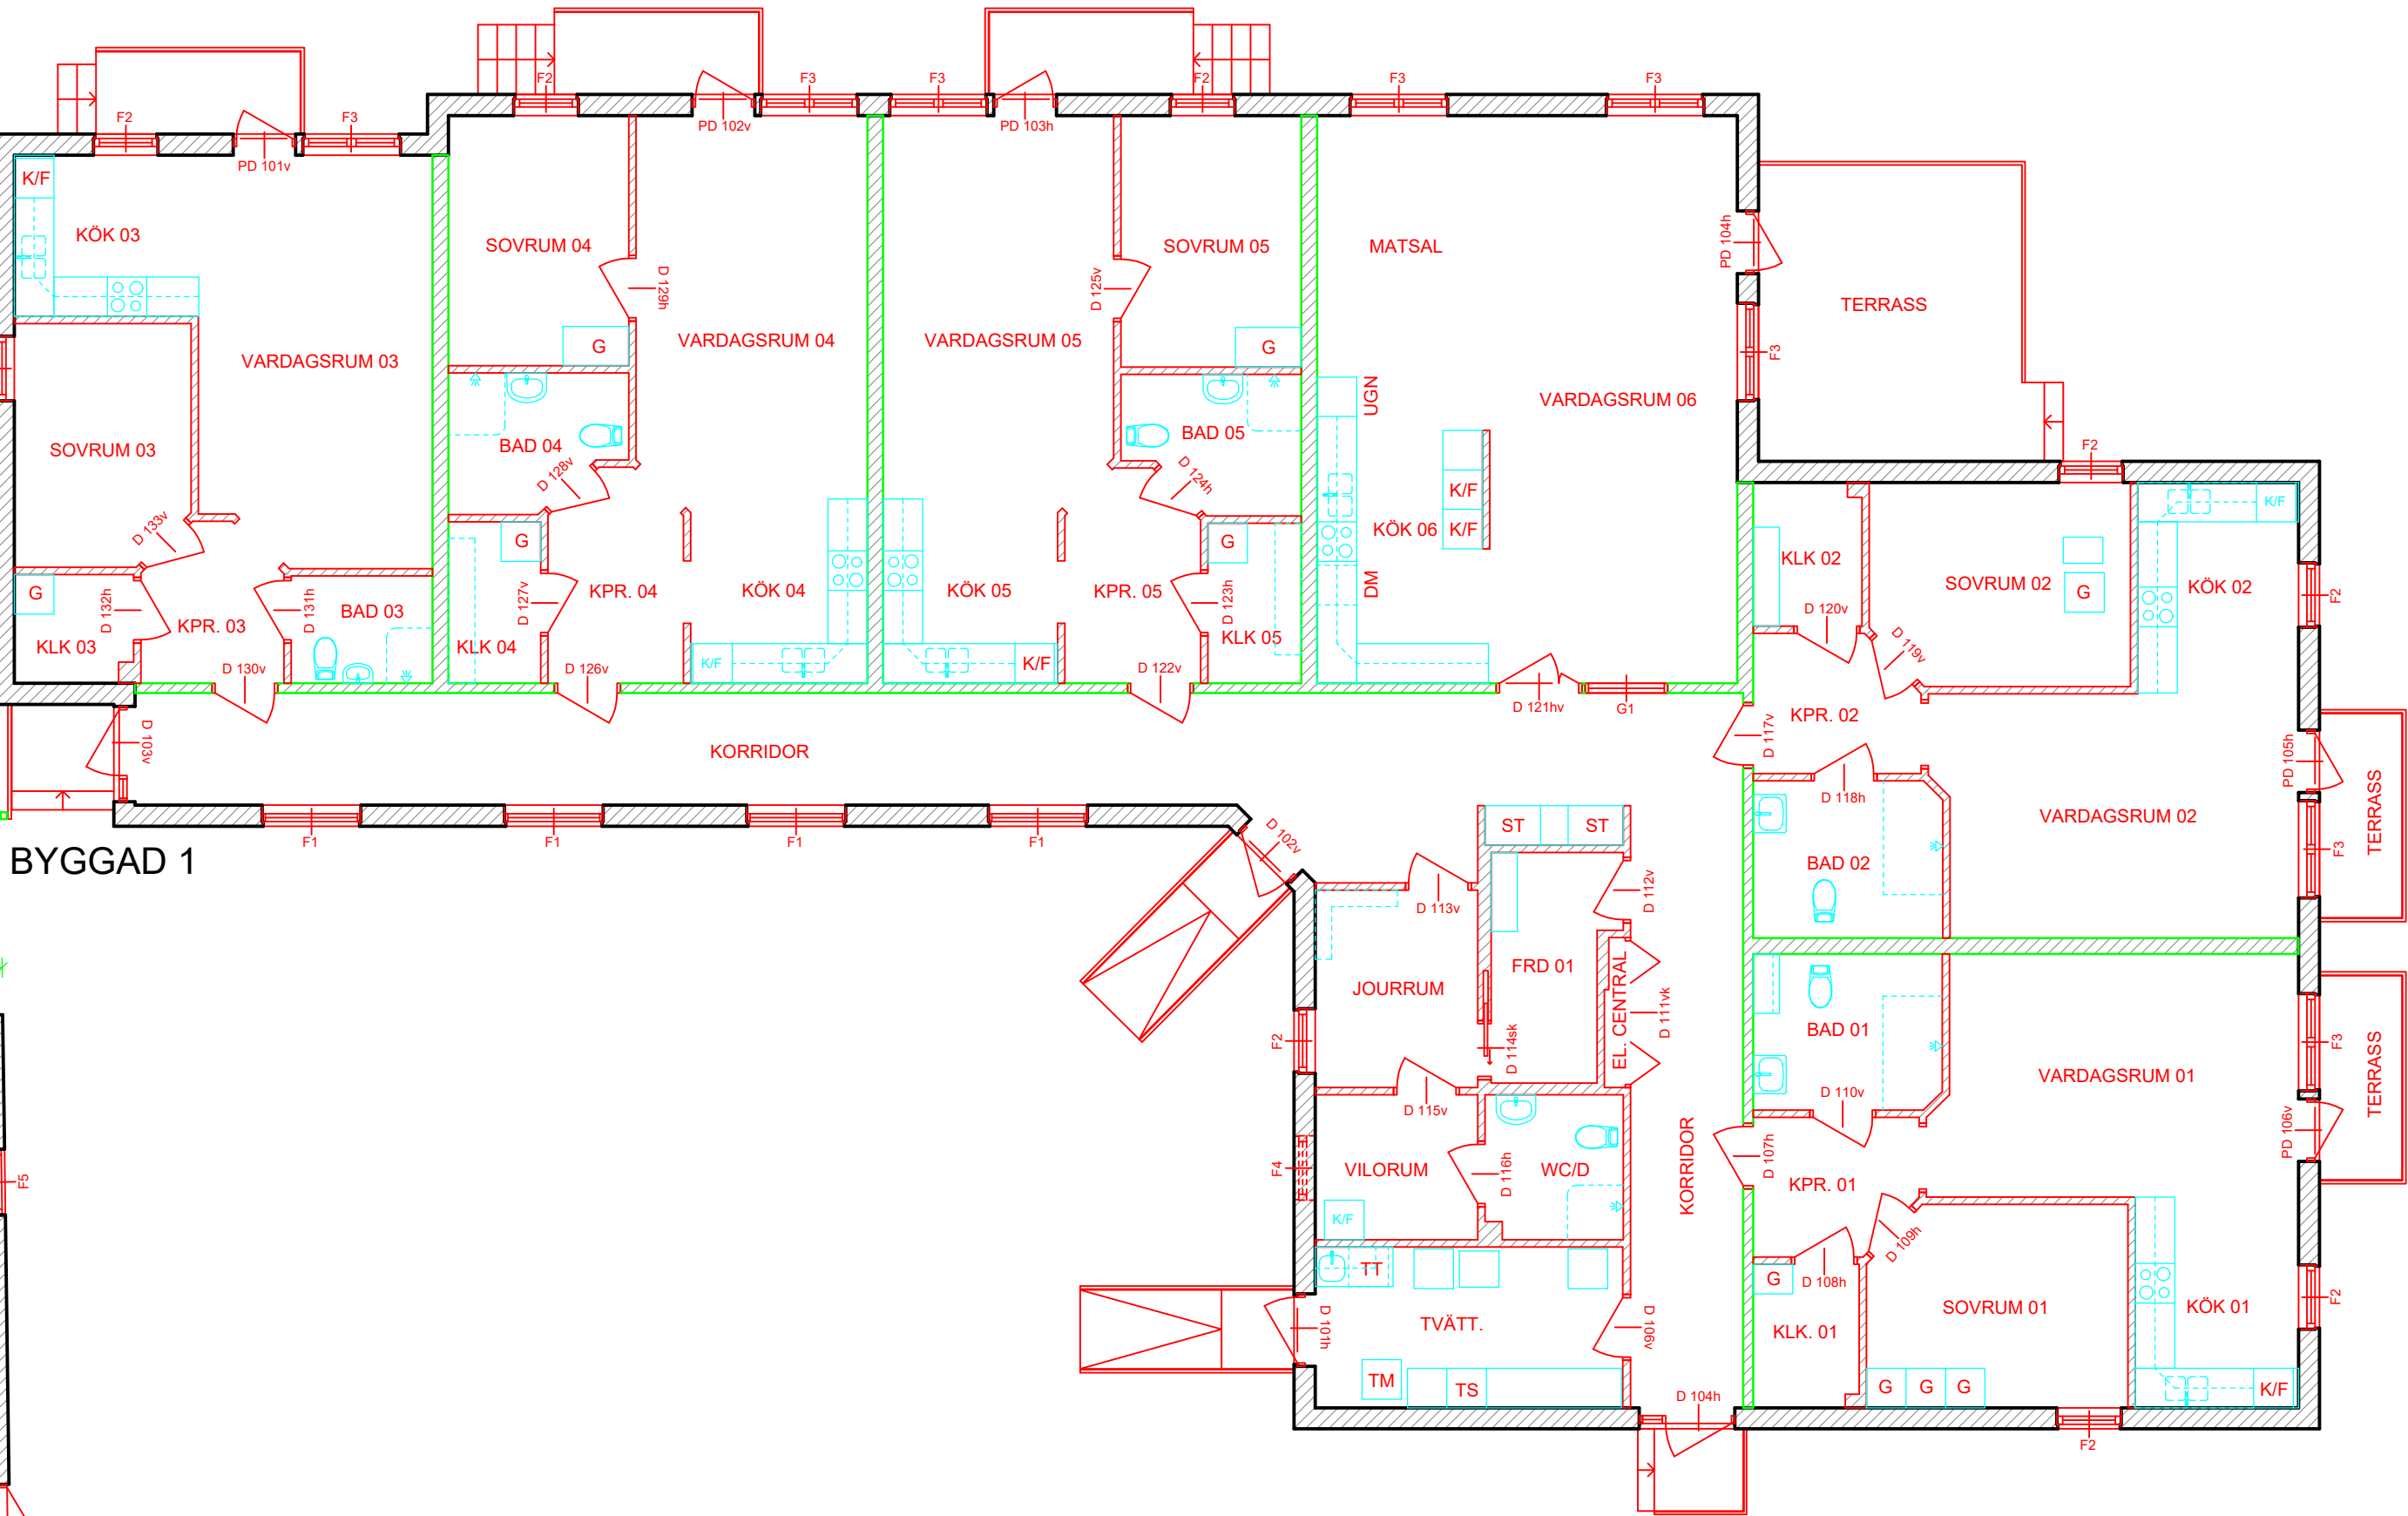

△ SÖDER

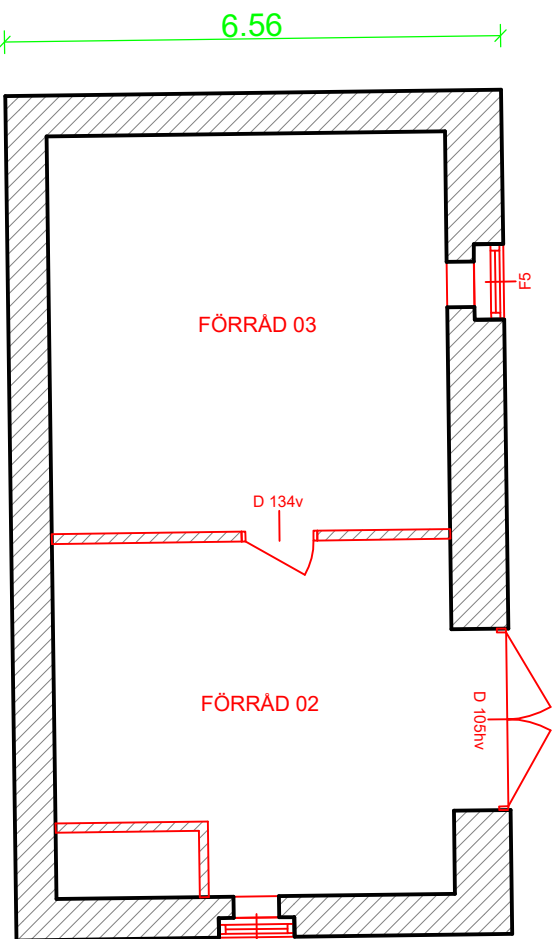

BYGGAD 2



△ VÄSTER

BOTTENPLAN

Notera:
Inventering, ritningar och handlingar upprättades efter inmätning via 3D-scanning. Precision vid inmätning var 8mm på 20m. Kontrollmått bör alltid tas innan om- eller tillbyggnation.

BET	ÄNDRINGAVSER		DATUM	SIGN
RELATIONSHANDLING				
FÅRTICKAN 15, FALKÖPINGS				
CARLQVIST FASTIGHETER AB				
RESCAN Innovations Sweden AB Nygatan 8, 35233 VÄXJÖ				
UPPDRAG NR		RITADAV	HANDLAGGARE	
		IS	IS	
DATUM		ANSVARIG		
2021-10-18		ISTVAN SZABO		
BOTTENPLAN				
SKALA		NUMMER		BET
A2 1:100		A40.1-110		

