



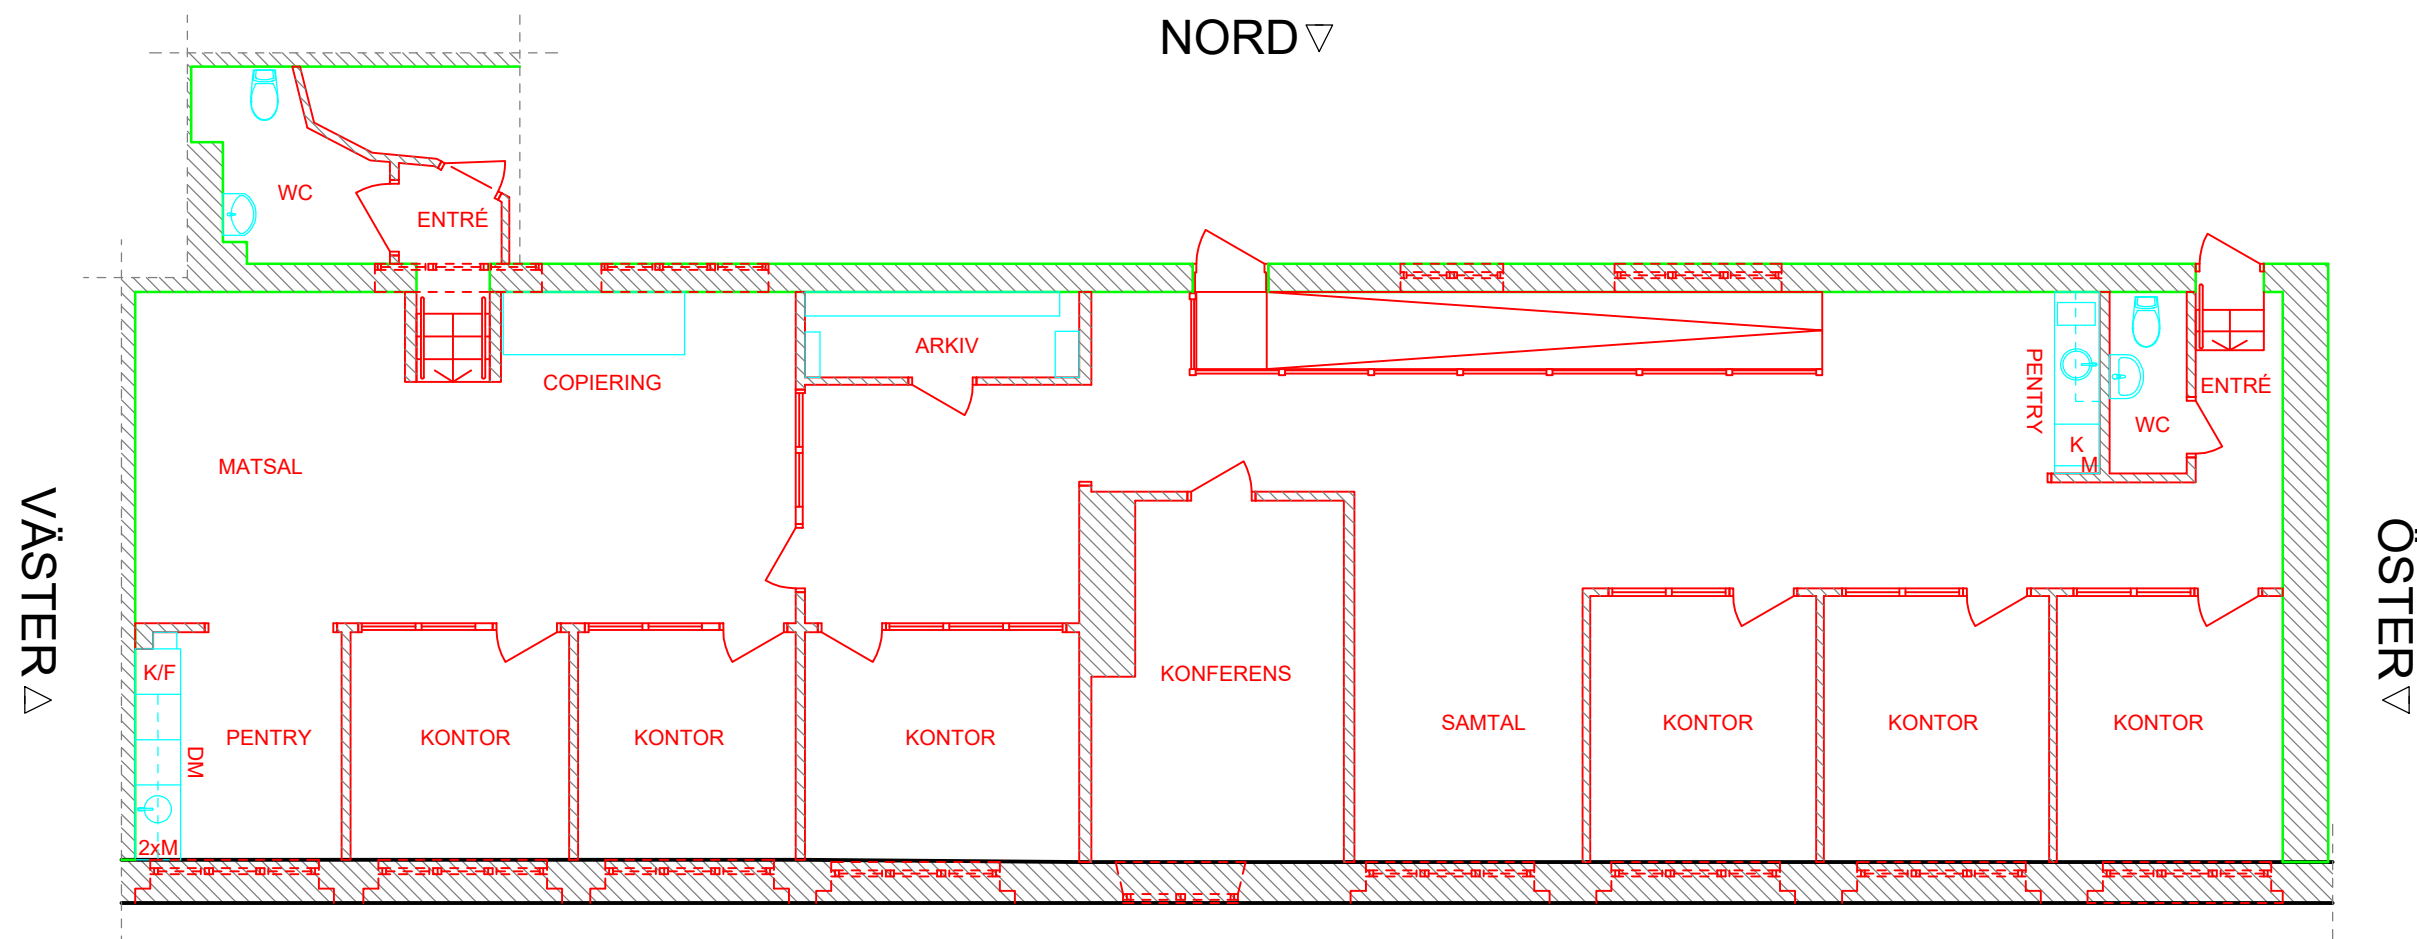

PLAN 3 - DEL

SÖDER

Notera:
Inventering, ritningar och handlingar
upprättades efter inmätning via 3D-scanning.
Precision vid inmätning var 8mm på 20m.
Kontrollmått bör alltid tas innan om- eller
tillbyggnation.

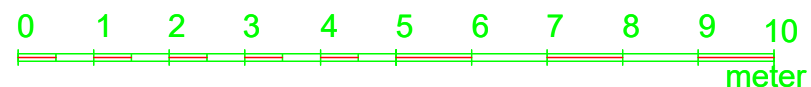

BET	ÄNDRINGAVSER	DATUM	SIGN
RELATIONSHANDLING			
LYKTAN 4, VÄXJÖ			
CARLQVIST FASTIGHETER AB			
RESCAN Innovations Sweden AB KUNGSGATAN 13, 35231 VÄXJÖ			
UPPDRAK NR	RITADAV	HANDLAGGARE	
	IS	IS	
DATUM	ANSVARIG		
2023-01-27	ISTVAN SZABO		
PLAN 3 - DEL			
SKALA	NUMMER		BET
A3 1:100	A40.1-130		