



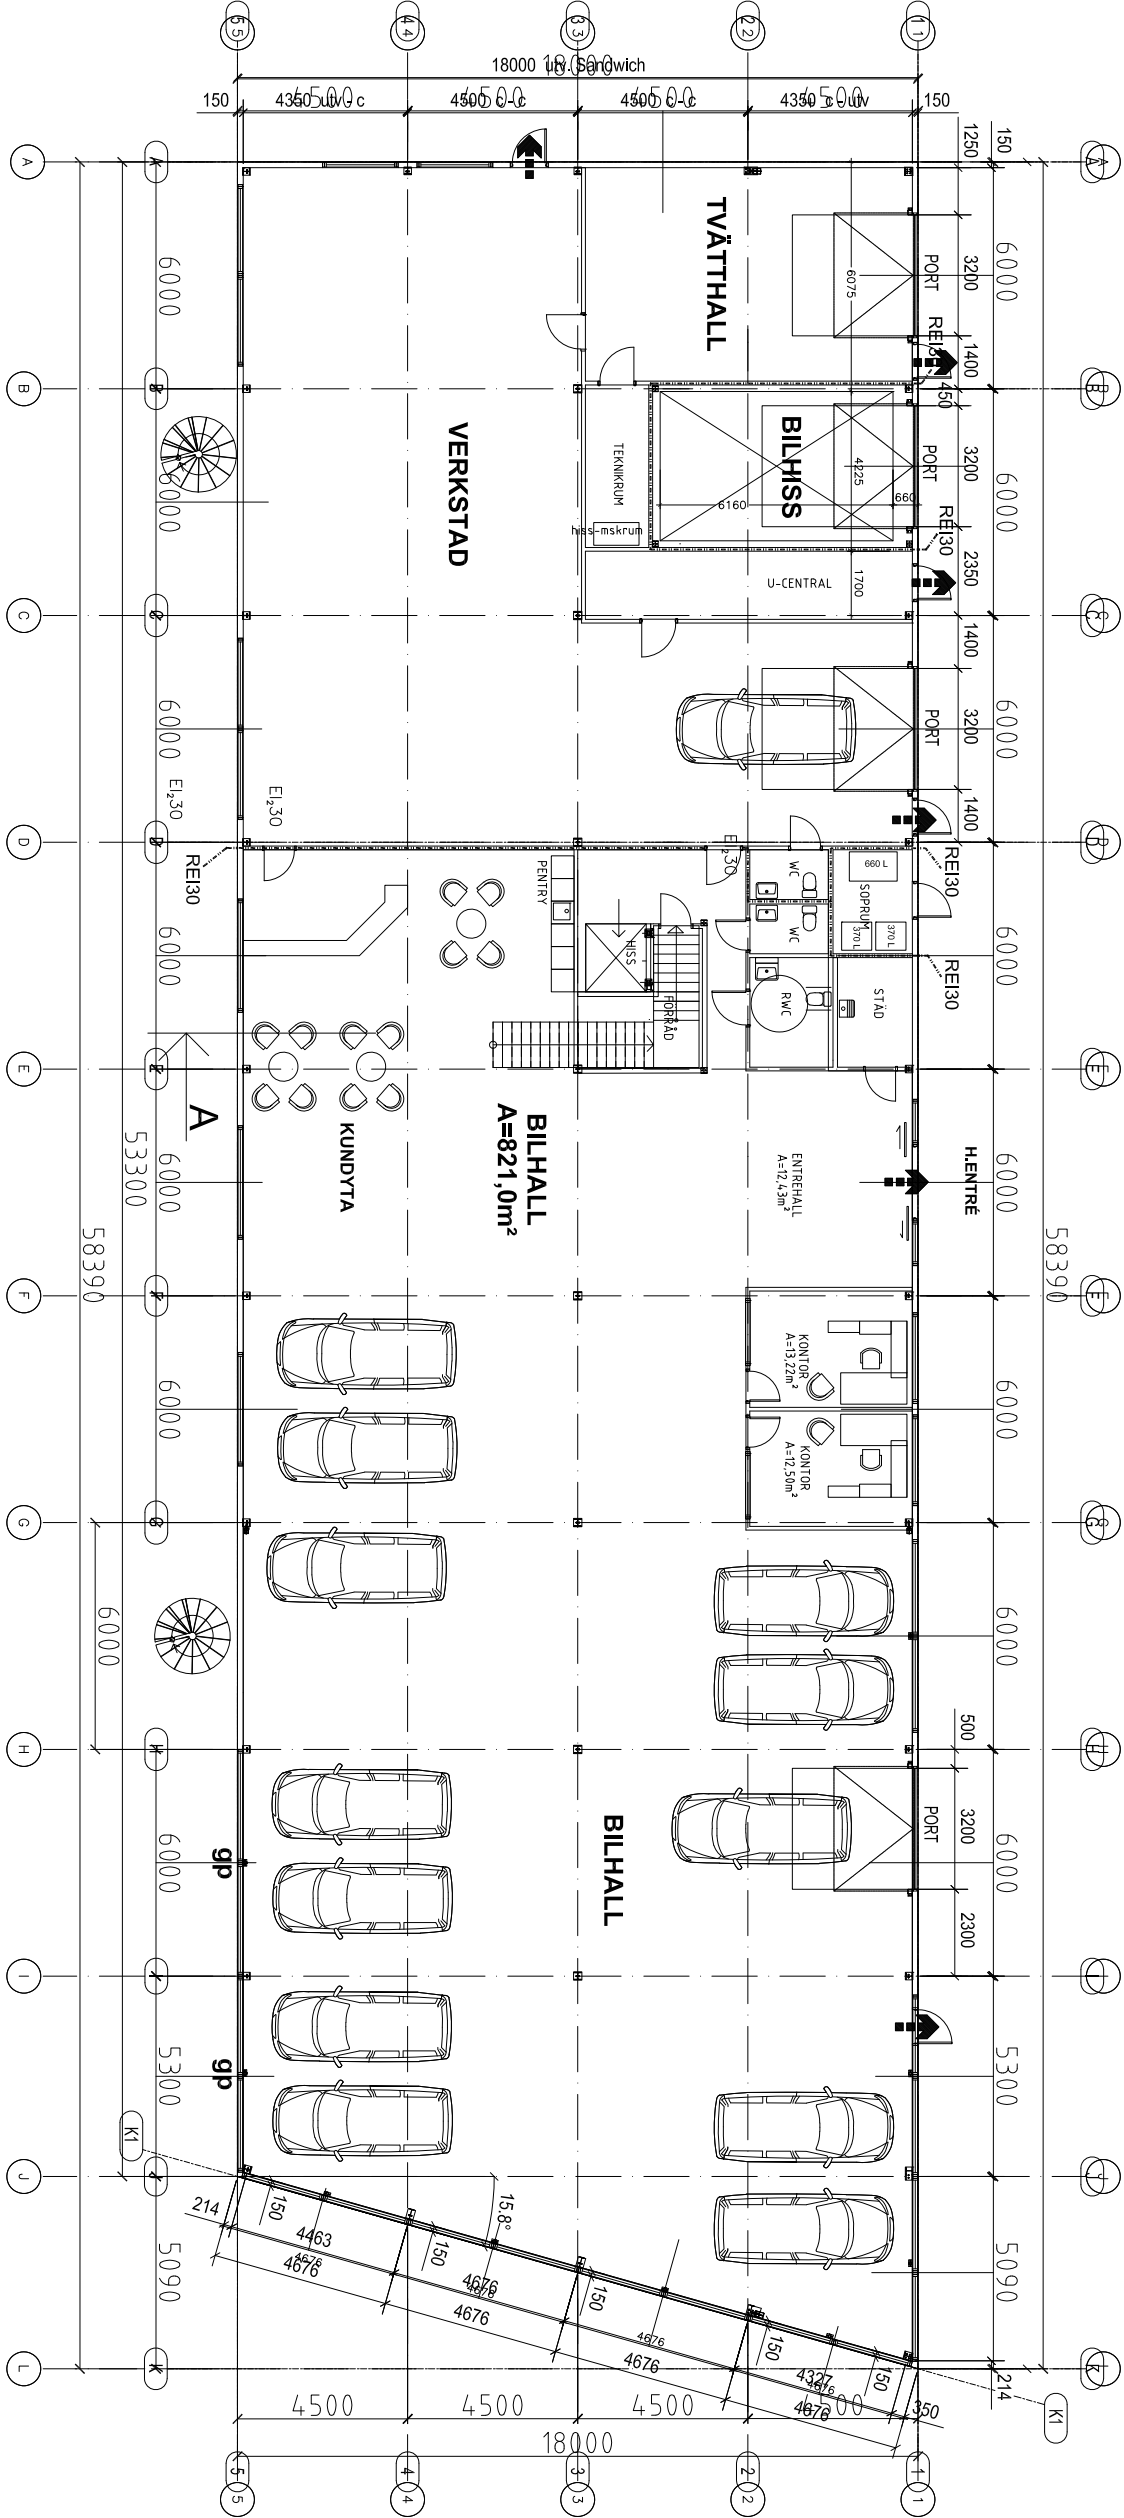

HUS A - BTA=1005 m²
MARKPLAN

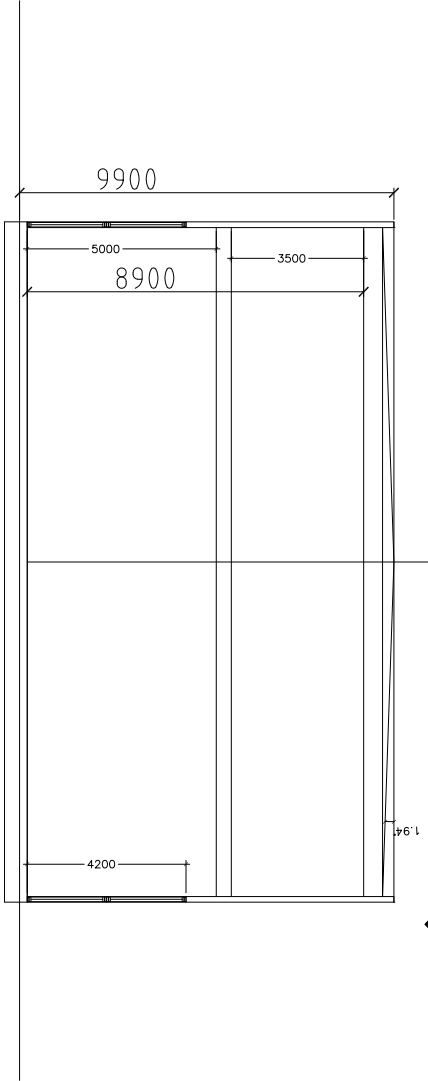

SEKTION A-A

0 2 4 6 8 10 Meter

SKALA 1:100 ORIGINALSKALA I FORMAT A1

FÖRKLARINGAR:

FÖRESKRIFTER:

BBR24:

HÄNVISNINGAR:

BET	AVT	ANDRINGSÄN AVSEER	DATUM	SIGN
RELATIONSHANDLING				
DANMARKS-KUMLA 8:13				
UPPSALA KOMMUN				
BLARK-BYGGKONSULT BLARK – BYGGKONSULT 796 41 Pålving Söderström 26, medl. 070-311 85 10 E-POST: bosseheed@gmail.com UPPDRAG NR 177210 HÄNDELSEHÄR ANSVARIG BOSSE HEED GRANSKAD 2019-05-10 SMÅINDUSTRIHUS - HUS A NYBYGGNAD MARKPLAN, SEKTION SKALA A1 1:100 A3 1:200 A100-01-HUS A				