


FÖRKLARINGAR:

FÖRESKRIFTER:
BBR25:

HÄNVISNINGAR:

BET	AVT	ÄNDRINGEN AVSEER	DATUM	SIGN
RELATIONSHANDLING				
DANMARKS-KUMLA 8:13				
UPPSALA KOMMUN				
BLARK-BYGGKONSULT BLARK – BYGGKONSULT 796 41 Bäckåsen, Söderman 26, medl. 070-311 85 10 E-POST: bosseheed@gmail.com UPPDRAG NR 177210 HÄNDELSEHED ANSVARIG BOSSE HEED DATUM 2019-08-08 SMÅINDUSTRIHUS - HUS A NYBYGGNAD PLAN 1 SKALA A1 1:100 A3 1:200 NUMMER A200-01-HUS A BET				

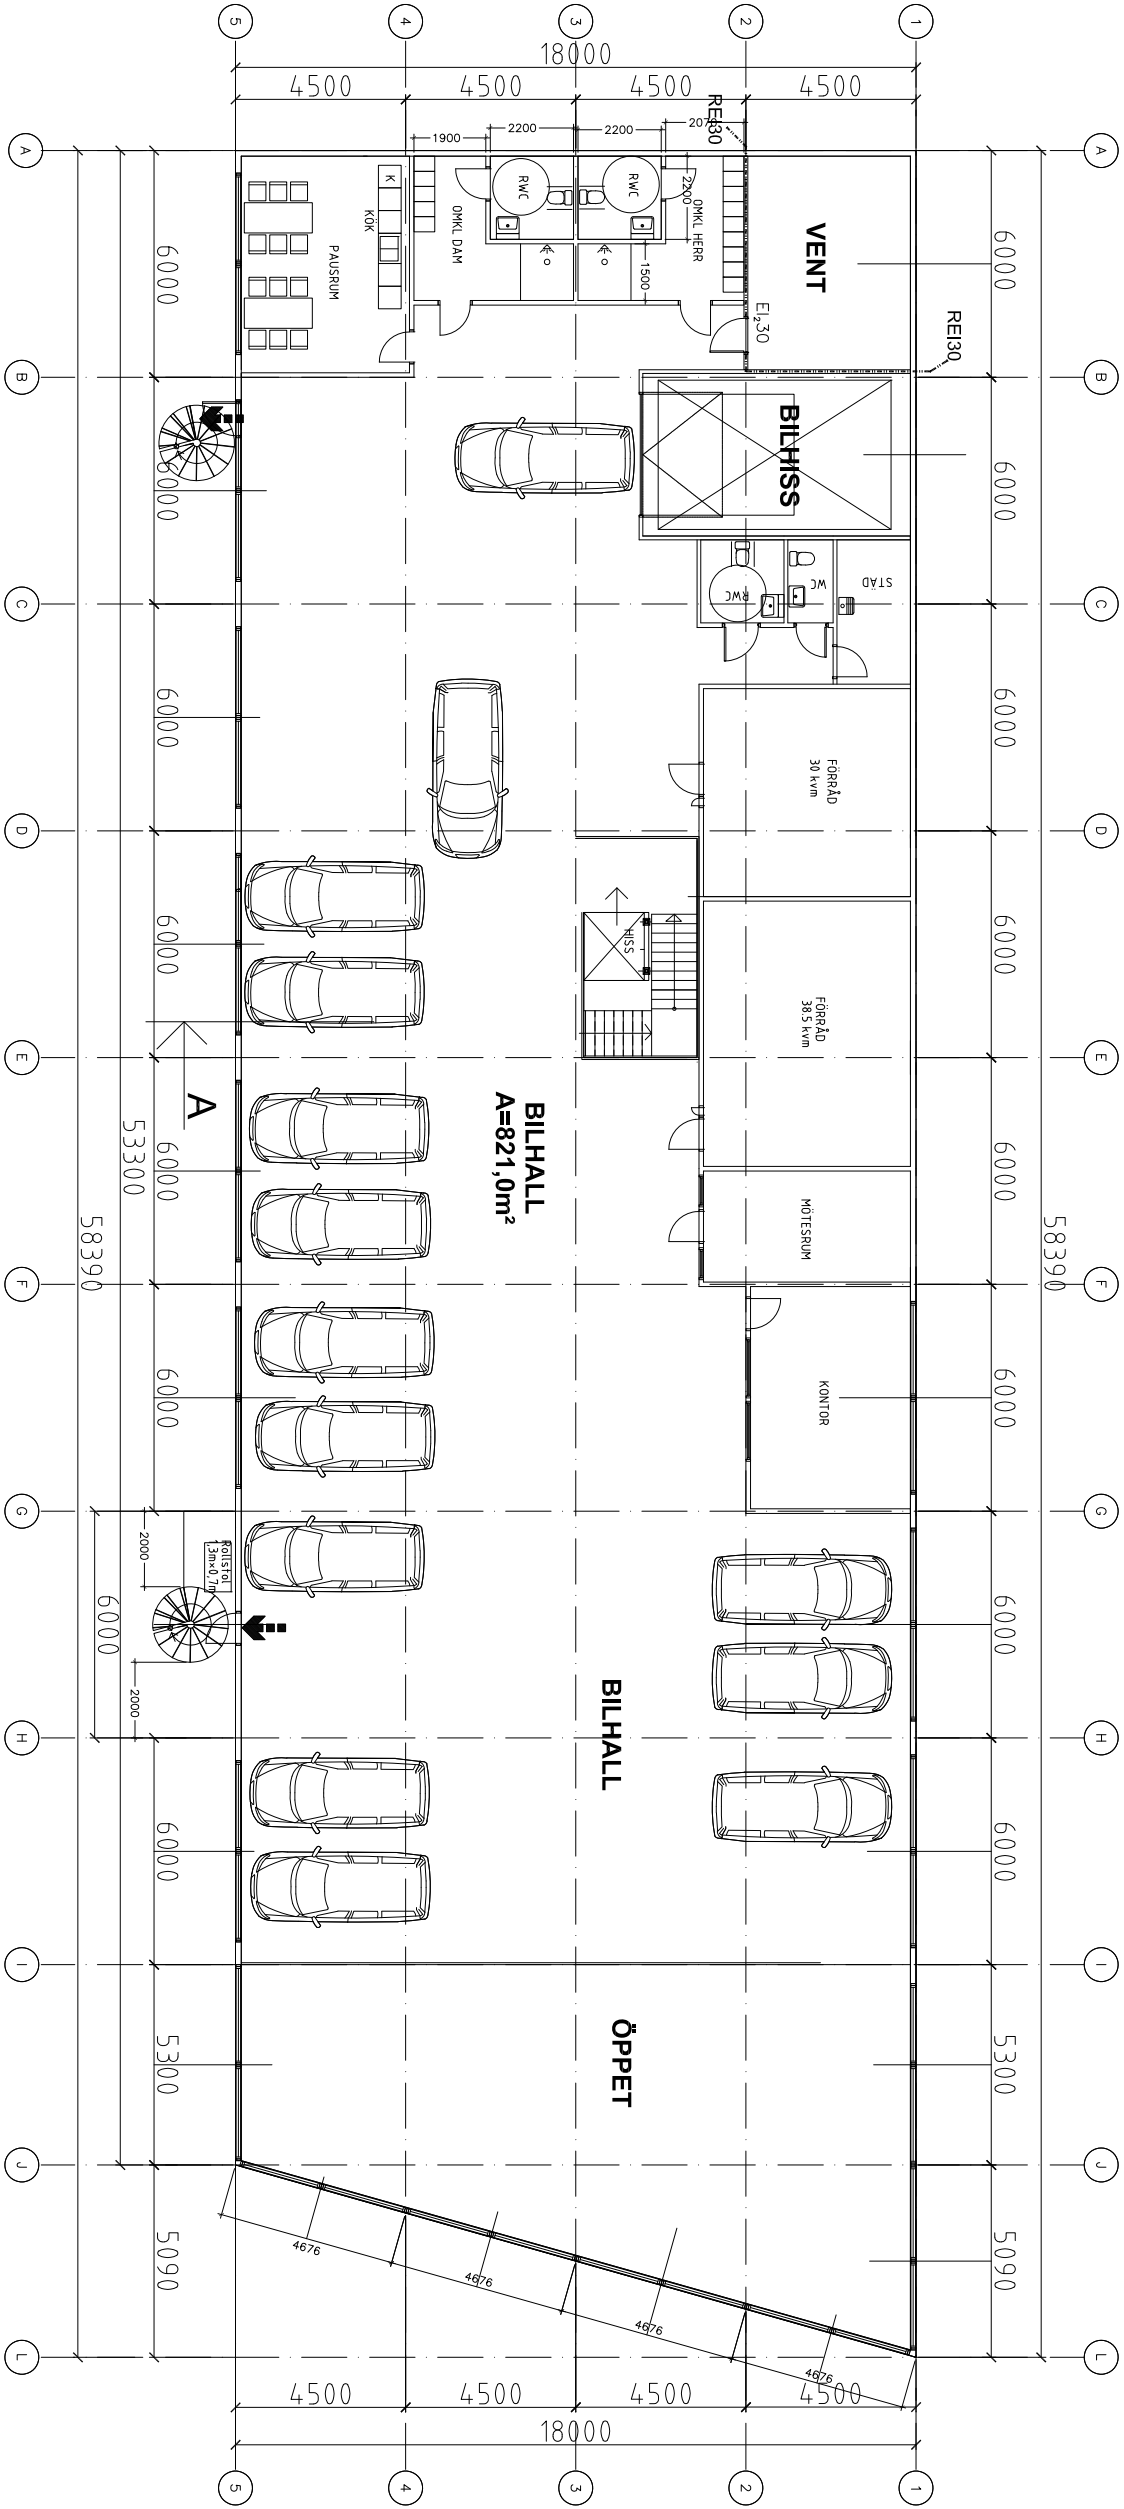

HUS A - BTA=964 m²
PLAN 1



SKALA 1:100 ORIGINALSKALA I FORMAT A1