


FÖRÄNDRINGAR

- 1 Bef dörr rivs och nytt fönster monteras
- 2 Nya öppningar för fönster
- 3 Bef. fönster öppning anppasas till nytt fönster
- 4 Bef dörr rivs och ny dörr monteras

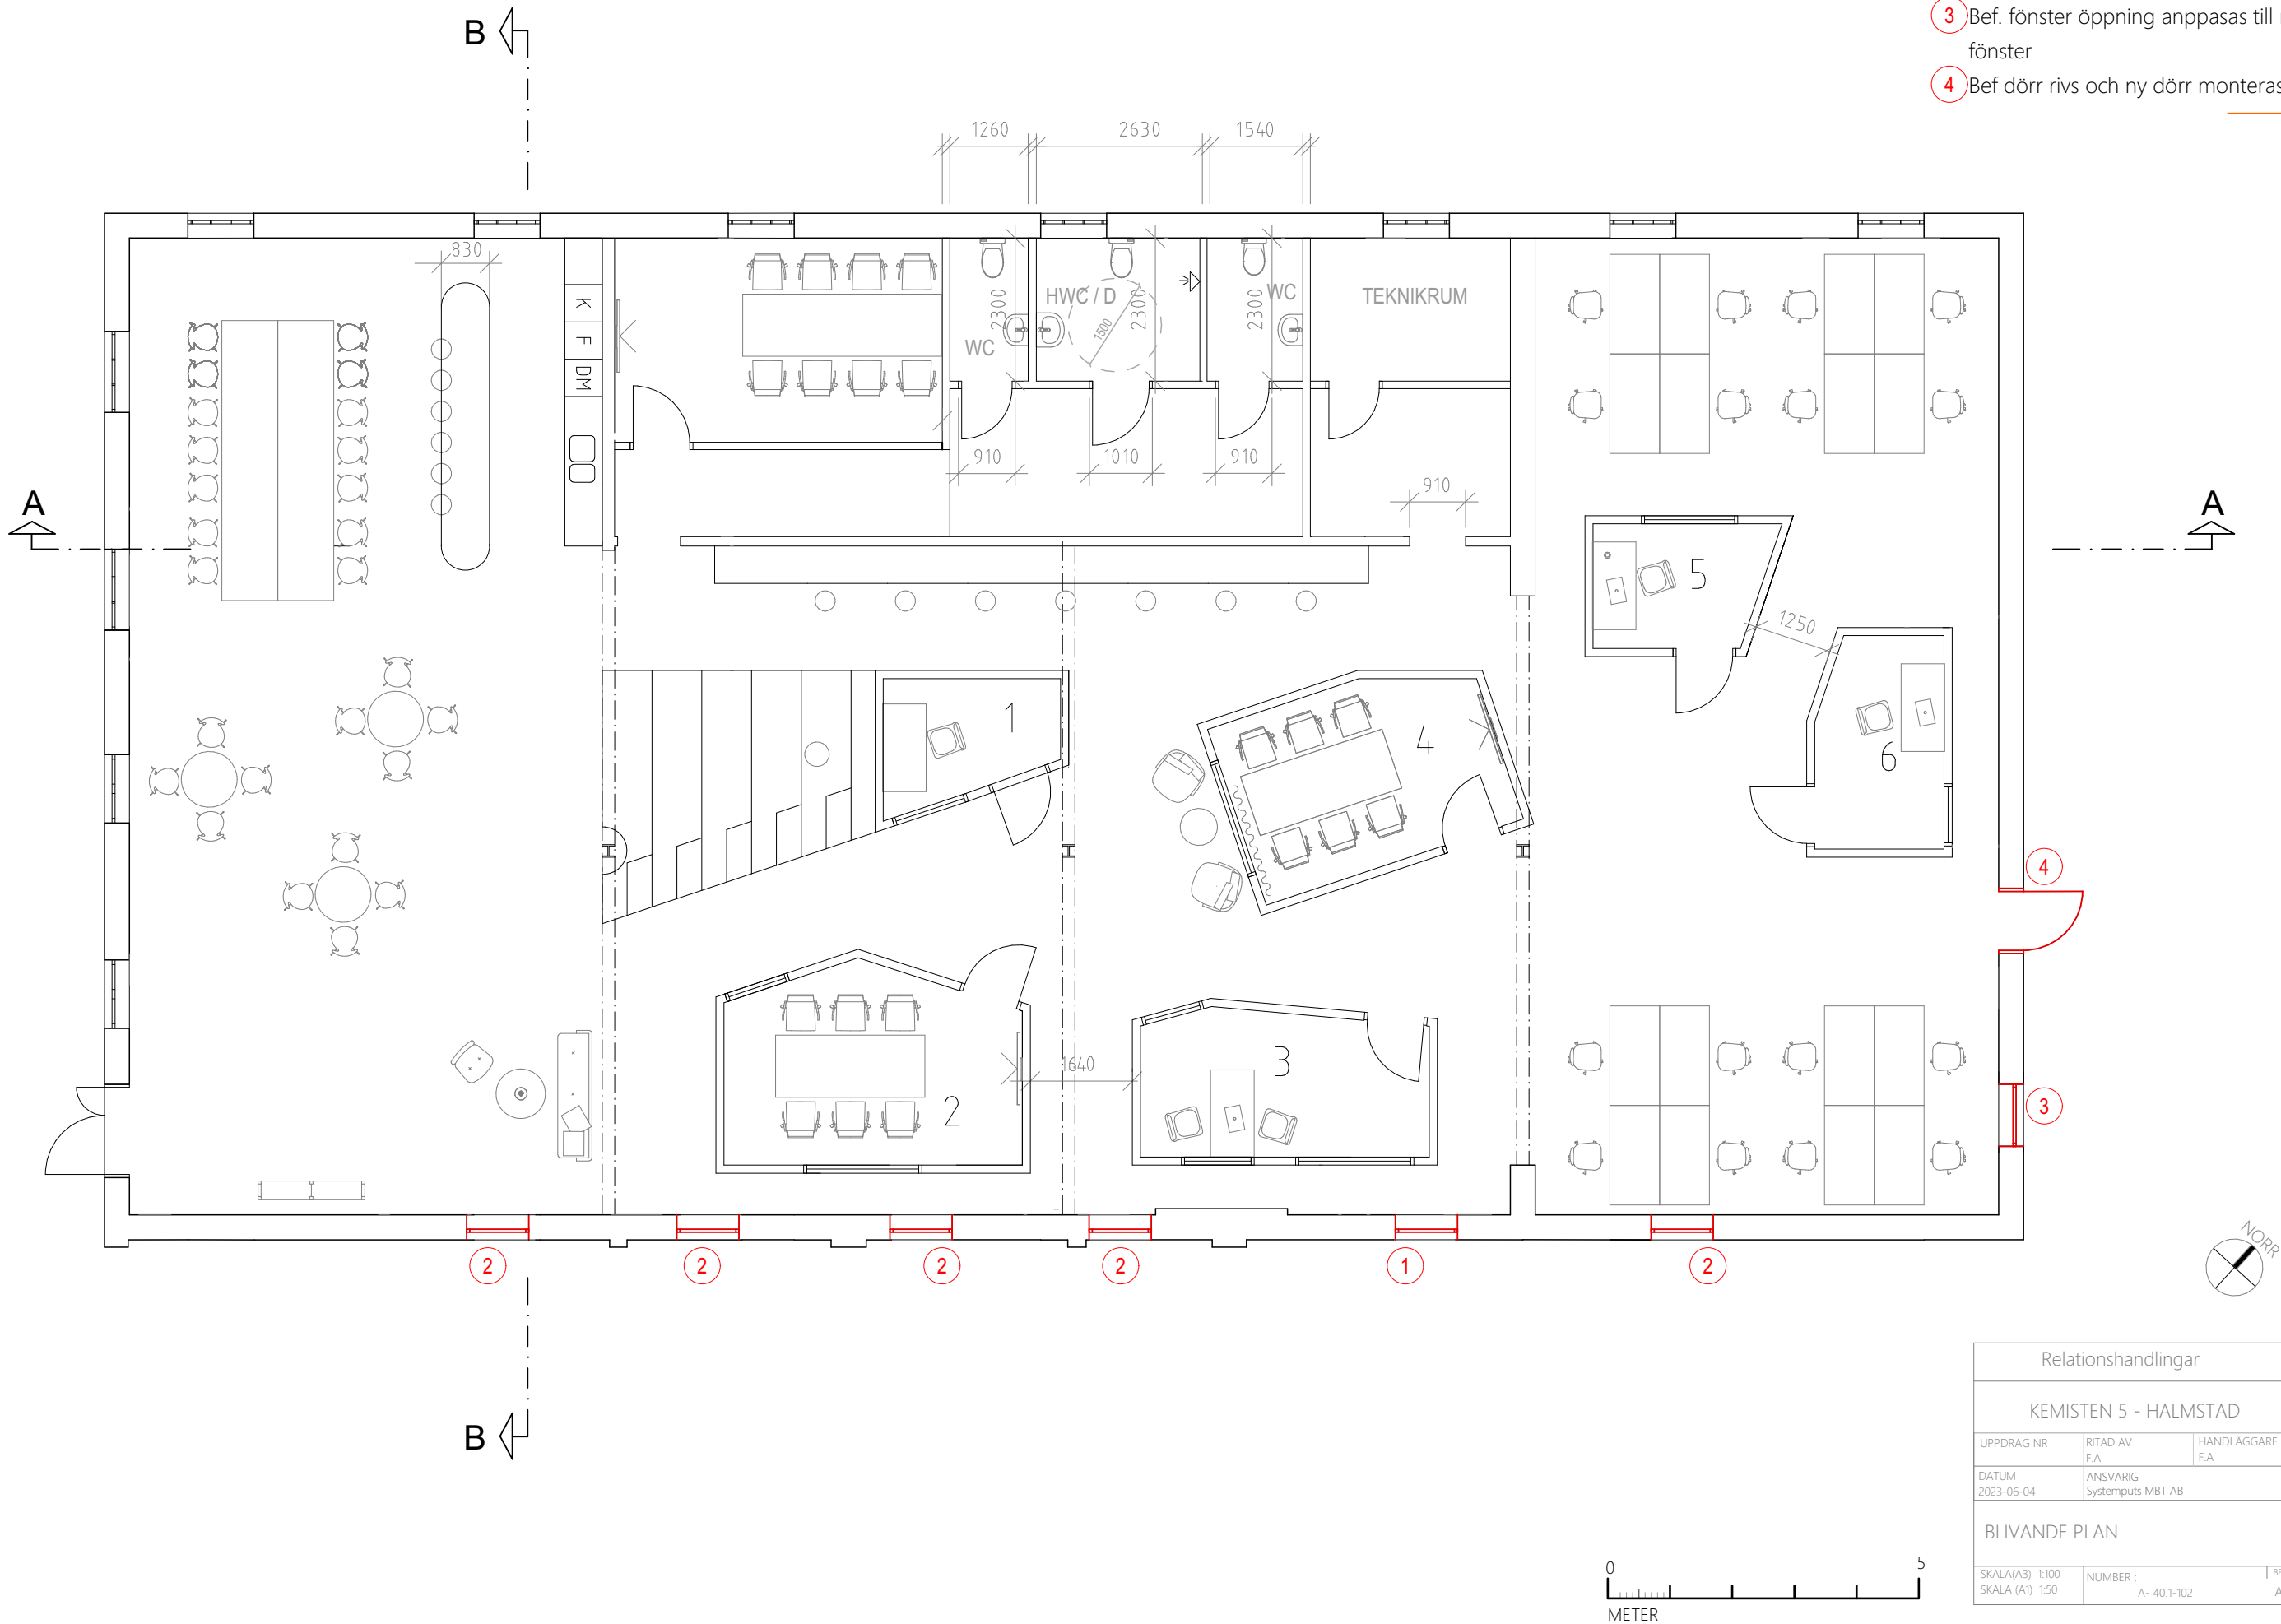

Relationshandlingar		
KEMISTEN 5 - HALMSTAD		
UPPDRAG NR	RITAD AV	HANDLÄGGARE
DATUM	F.A	F.A
2023-06-04	ANSVARIG	
	Systemputs MBT AB	
BLIVANDE PLAN		
SKALA(A3) 1:100	NUMBER :	BET
SKALA (A1) 1:50	A- 40,1-102	A