



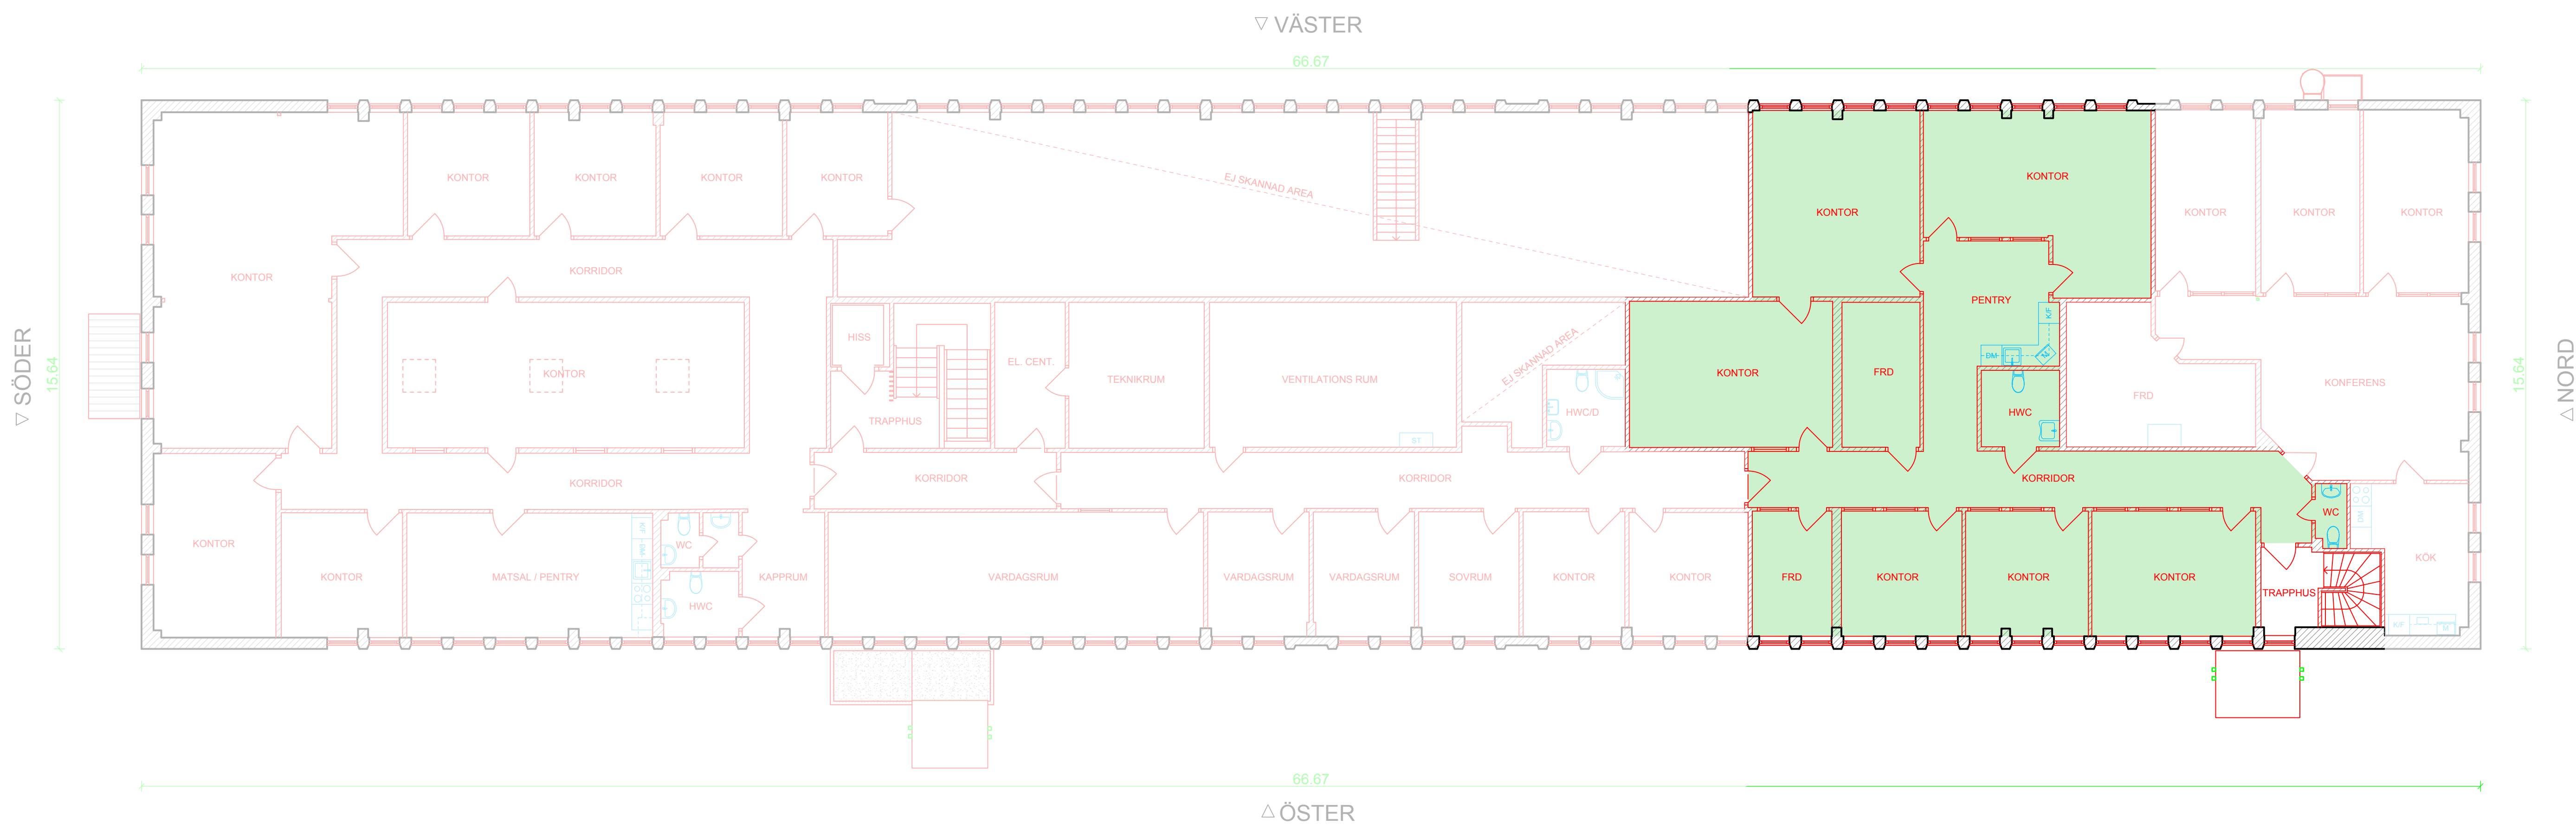

PLAN 1

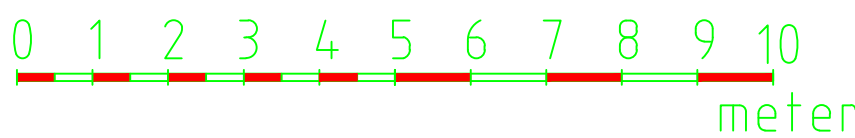

BET	ÄNDRINGSVÄRSE		DATUM	SIGN
RELATIONSHANDLING				
SNÖRMÄKAREN 4, Växjö				
Alhansa Fastigheter AB				
3DARK AB RISINGEVÄGEN 22N 35240, VÄXJÖ				
UPPDRAG NR	RITADAV	HANDLAGGARE		
	IS	IS		
DATUM	ANSVARIG	ISTVAN SZABO		
2020-01-24				
BYGGNAD 1 PLAN 1				
SKALA	NUMMER		BET	
A1 1:100	A40.1-120			