




RELATIONSHANDLING

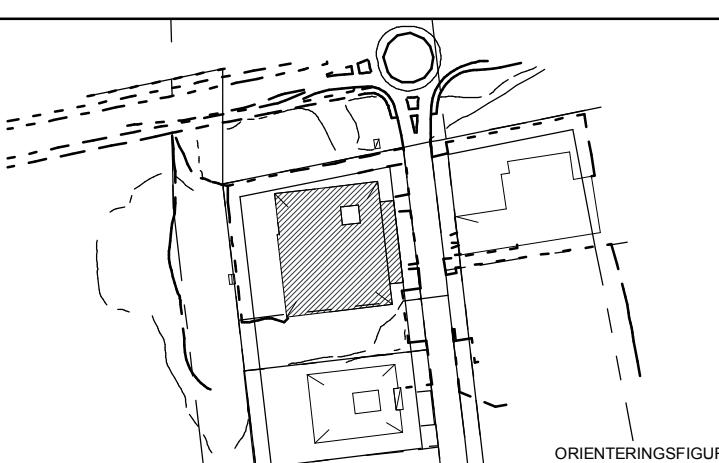

SÅGAREN 3
Kv. Sågaren 3, Växjö Kommun

nivika.
Fastigheter

bsv arkitekter &
ingenjörer ab

PROJEKT NR
P17 6674
DATUM
2018-05-22
OMBYGGNAD KONTOR/LAGER

Plan 2
Planritning
SKALA
A1 1:100
A3 1:200
NUMMER
A-40.1-200
BET