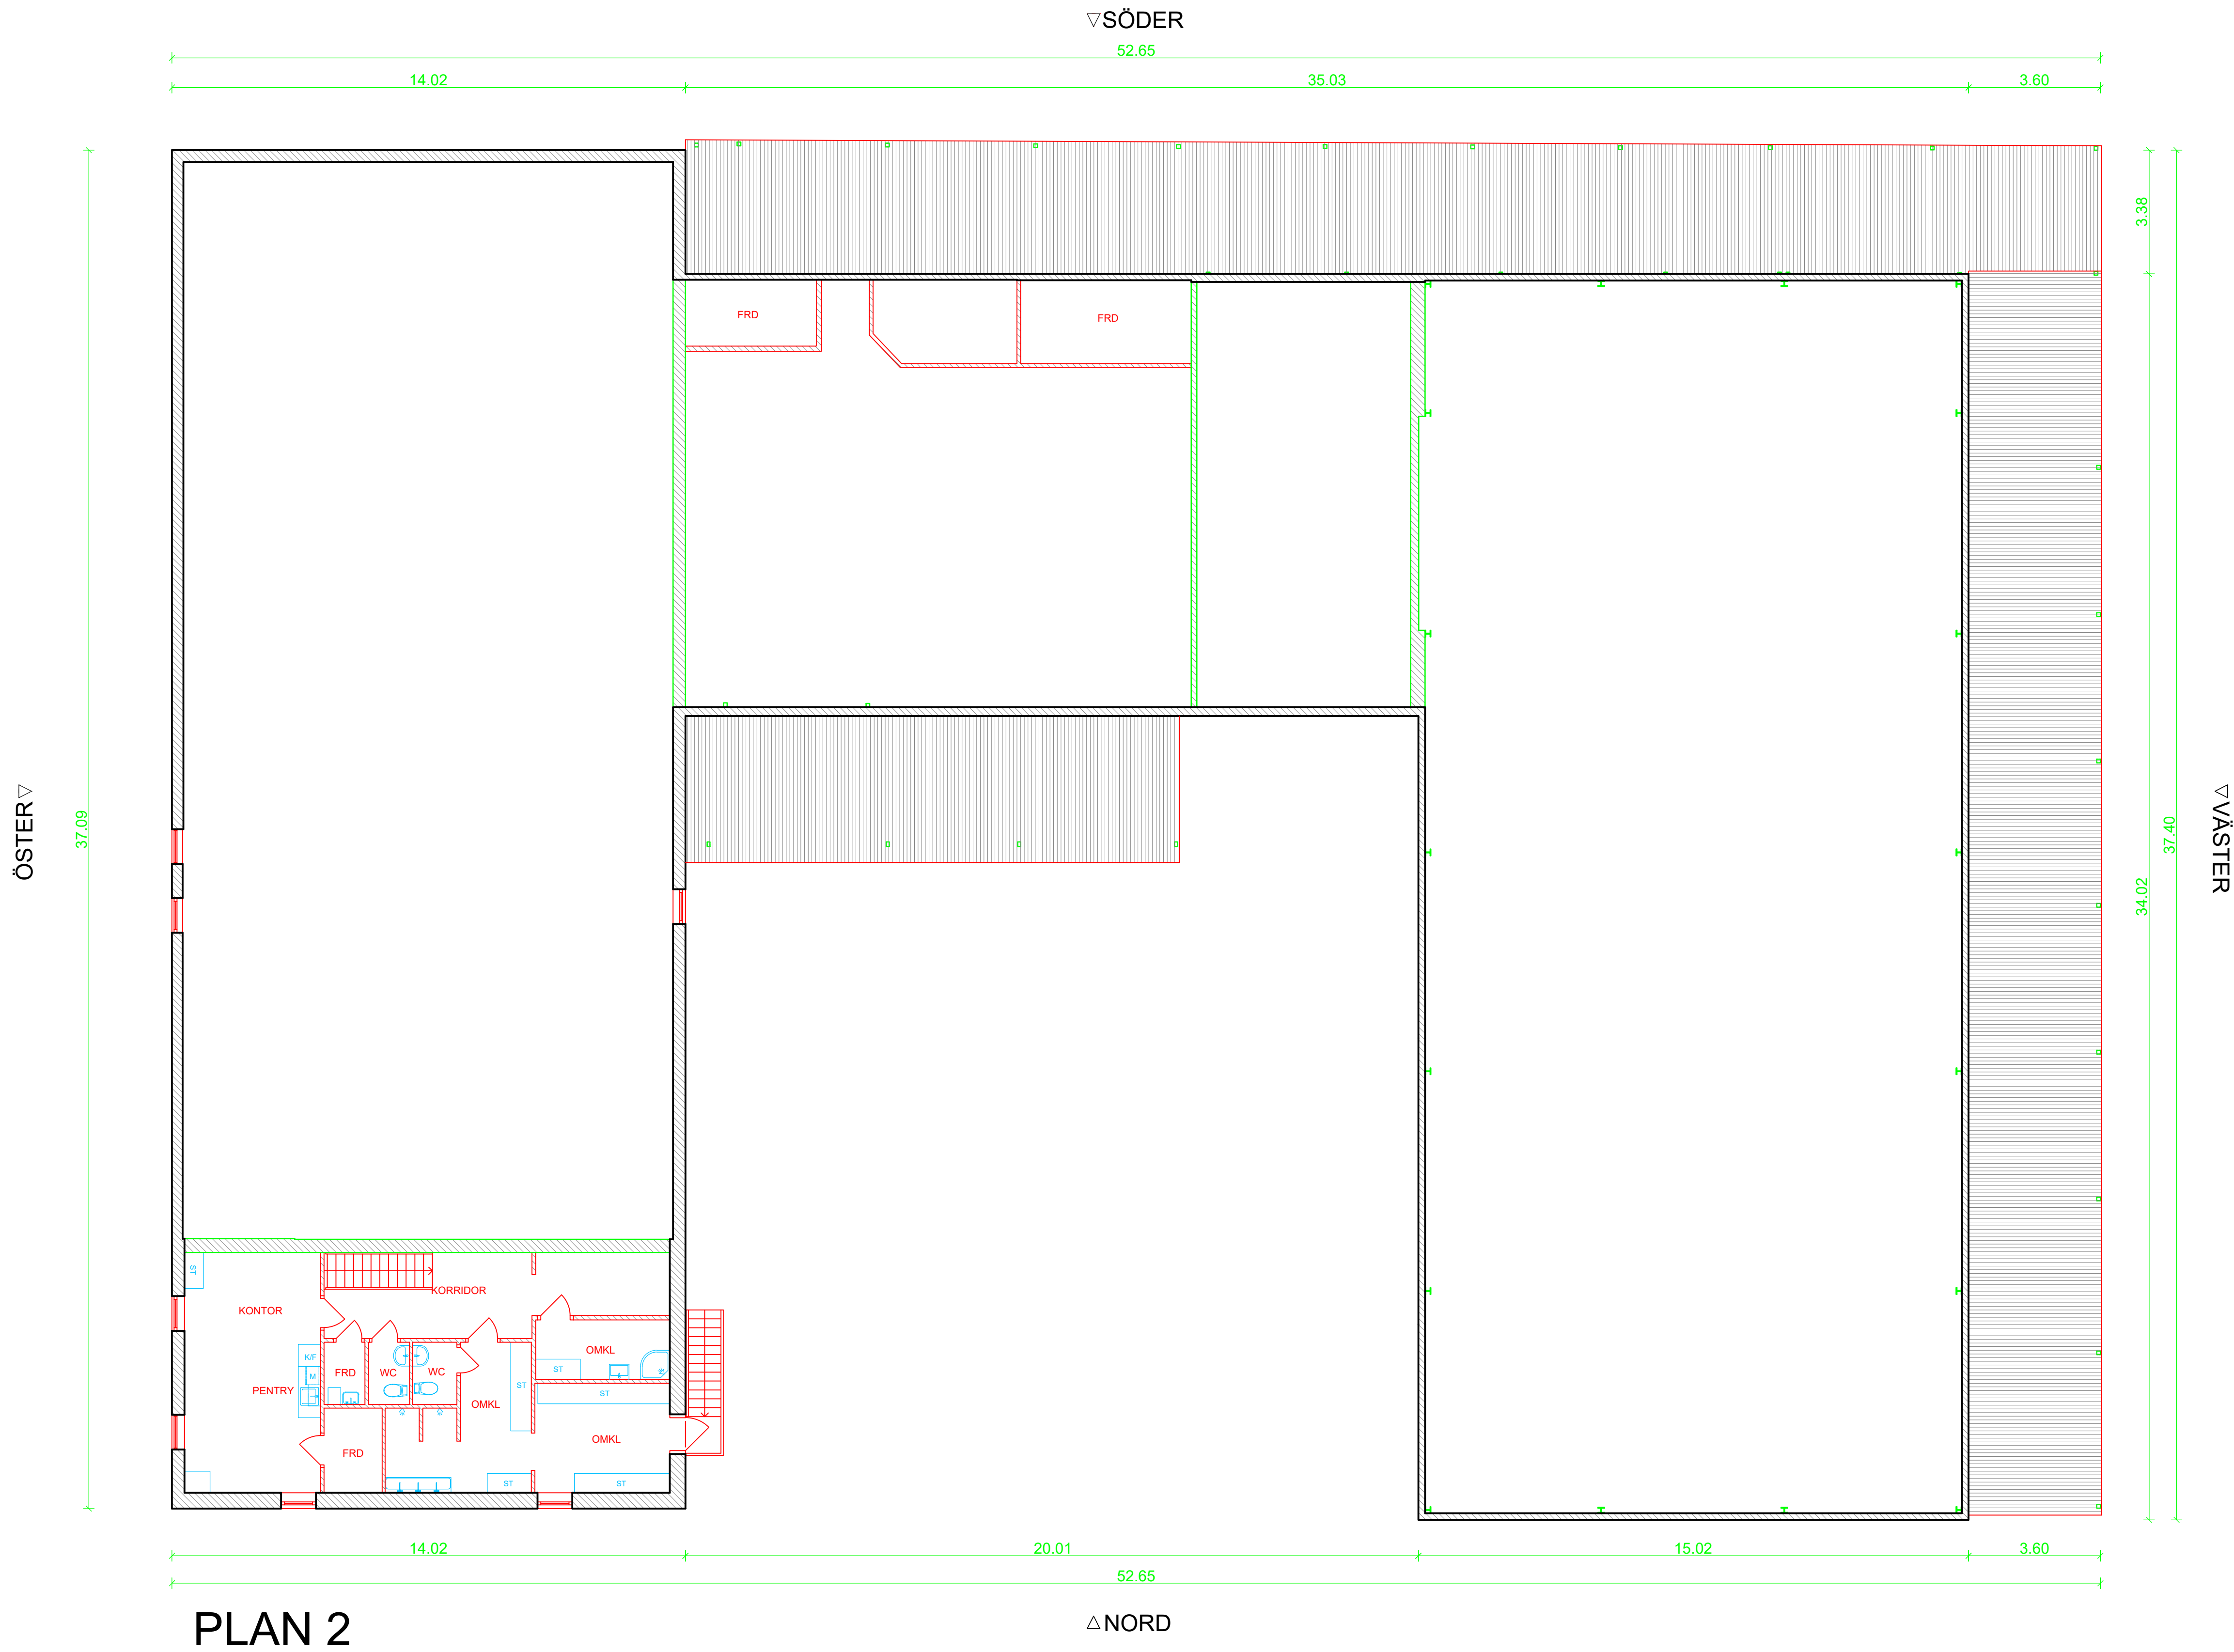


BET	ÄNDRINGSVISER		DATUM	SIGN
RELATIONSHANDLING				
ILLERN 3, Växjö				
Alhansa Fastigheter AB				
3DARK AB RISINGEVÄGEN 22N 35240, VÄXJÖ				
UPPDRAG NR	RTIDAV	HANDLAGGARE		
	IS	IS		
DATUM	ANSVARIG	ISTVAN SZABO		
2019-12-20				
BYGGNAD 1 PLAN 2				
SKALA	NUMMER		BET	
A1 1:100	A40.1-120			