



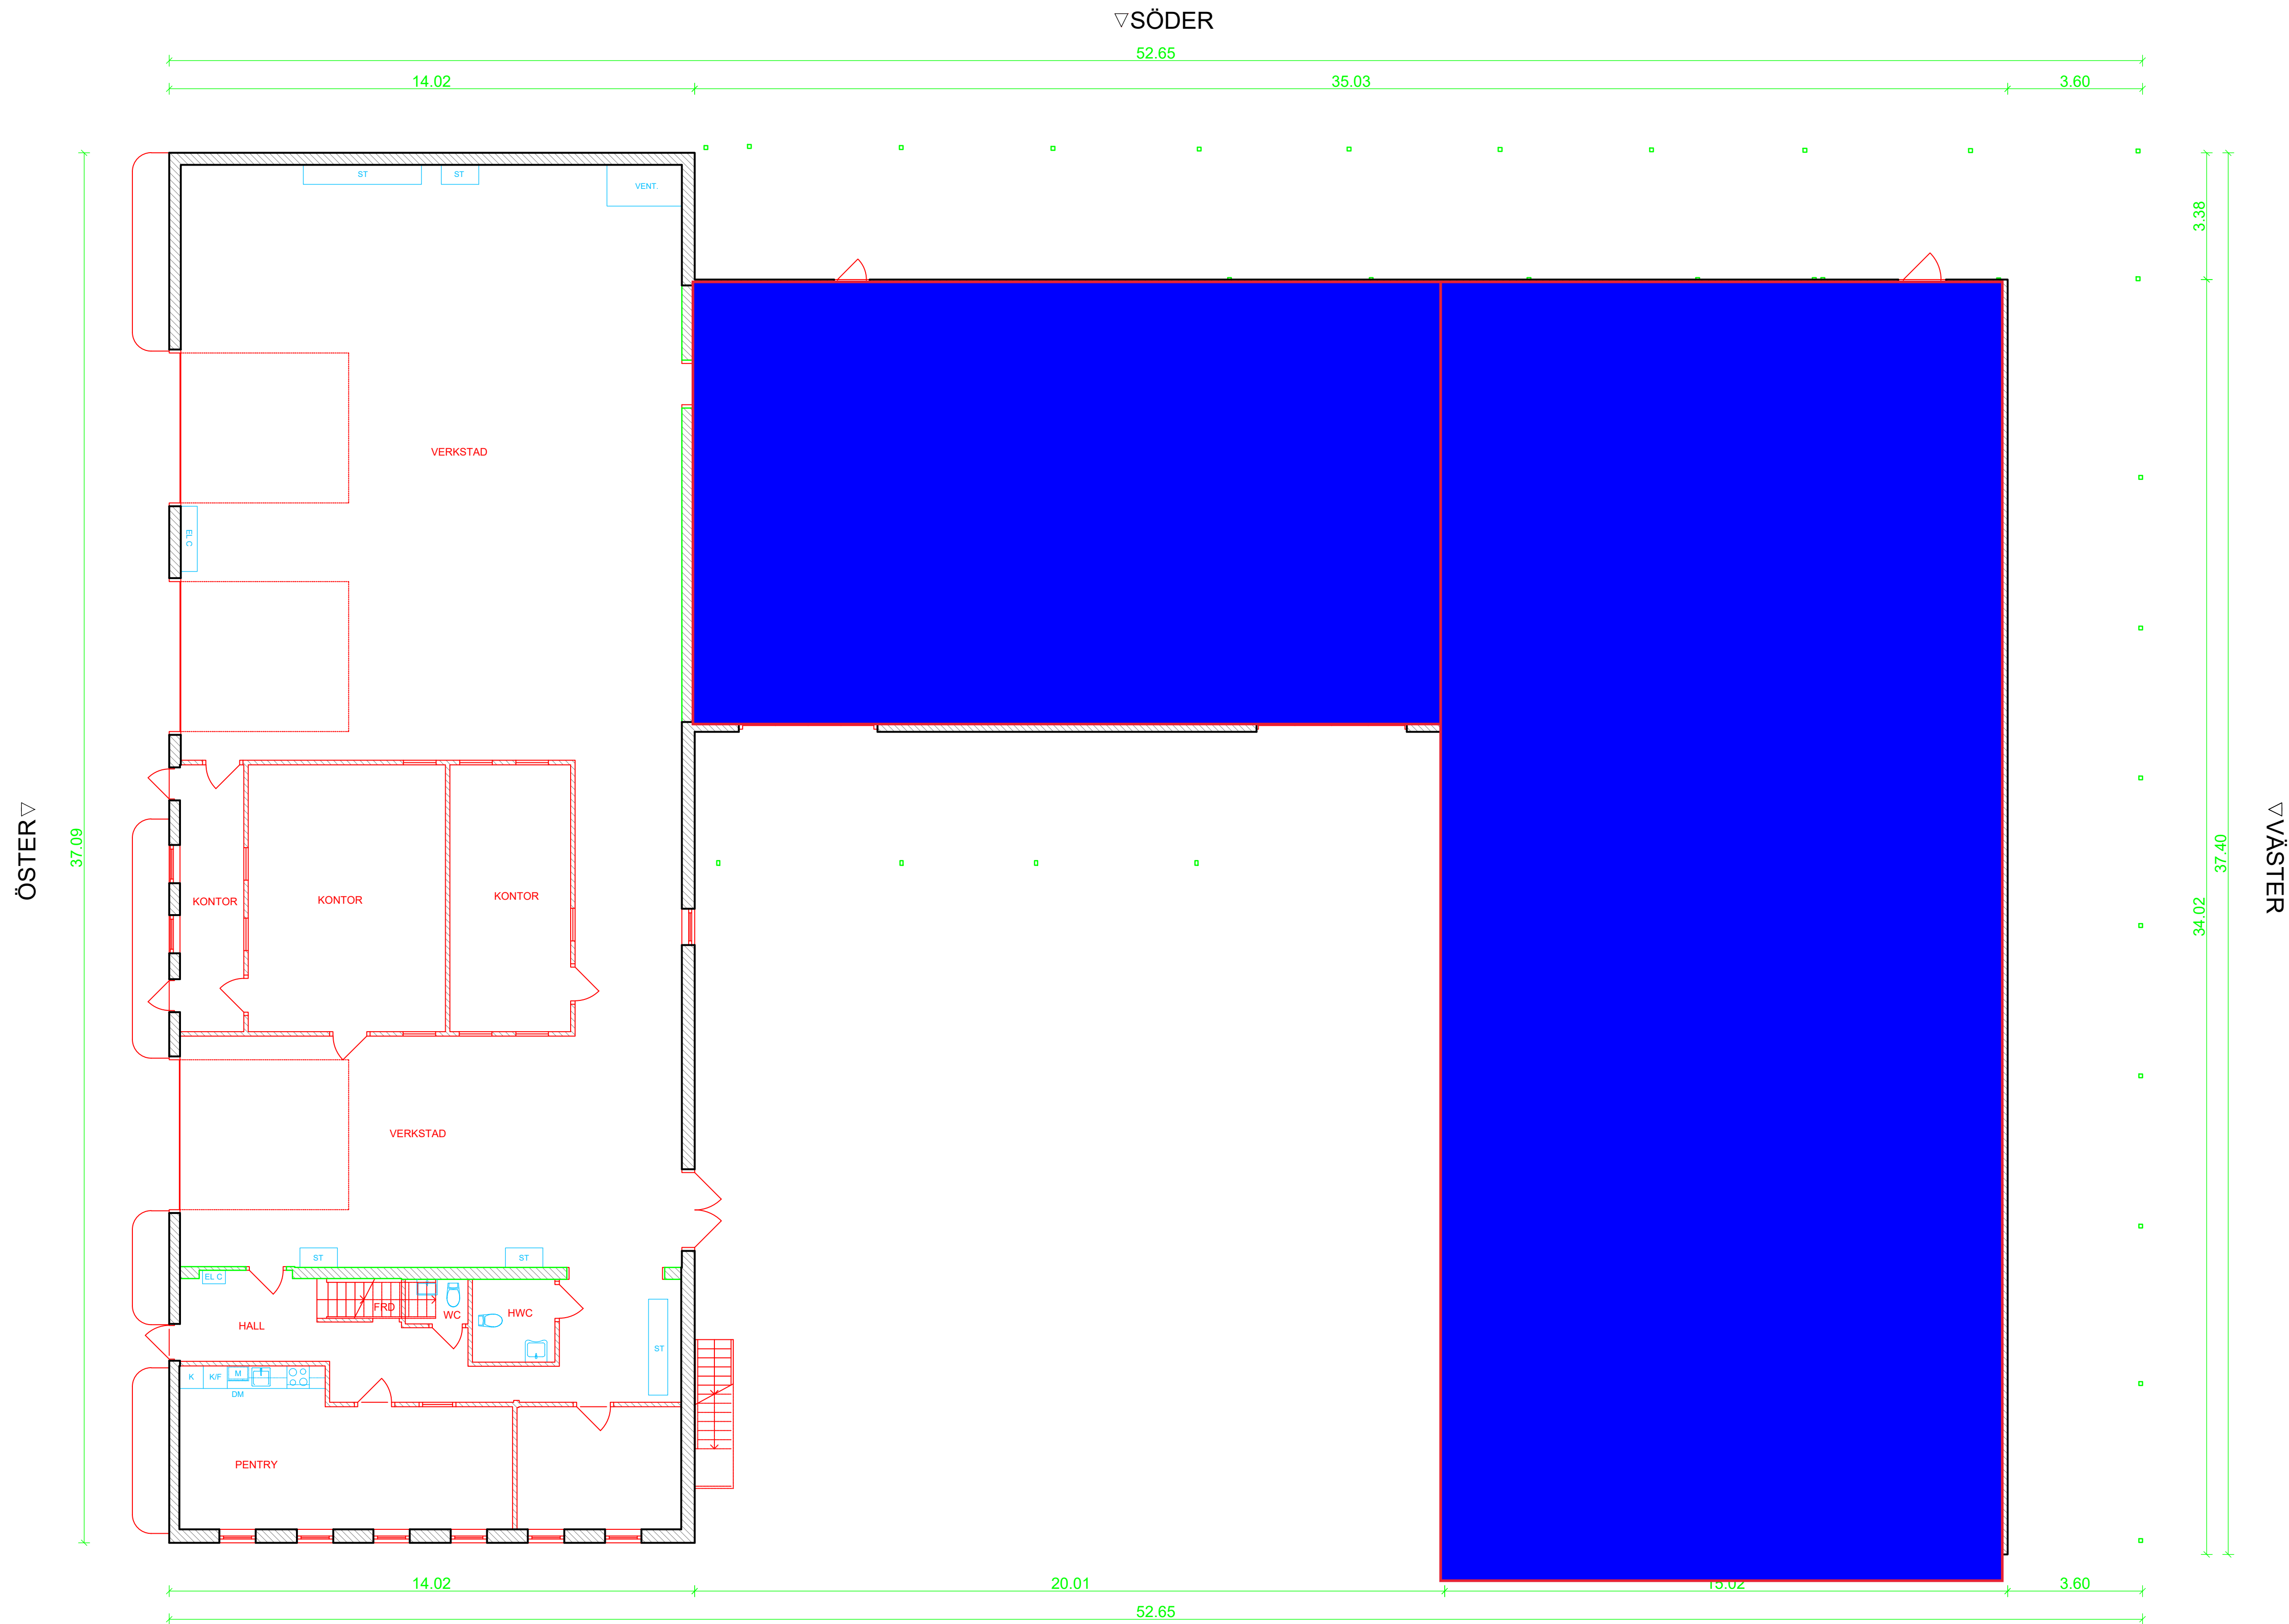

PLAN 1

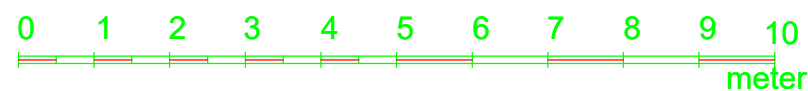

BET	ÄNDRINGAR/SEK	DATUM	SIGN
RELATIONSHANDLING			
ILLERN 3, Växjö			
Alhansa Fastigheter AB			
3DARK AB RISINGEVÄGEN 22N 35240, VÄXJÖ			
UPPDRAG NR	RITADAV	HANDLAGGARE	
DATUM	ANSVARIG	IS	
2019-12-20	ISTVAN SZABO	BYGGNAD 1 PLAN 1	
SKALA	NUMMER	BET	
A1 1:100	A40.1-110		