



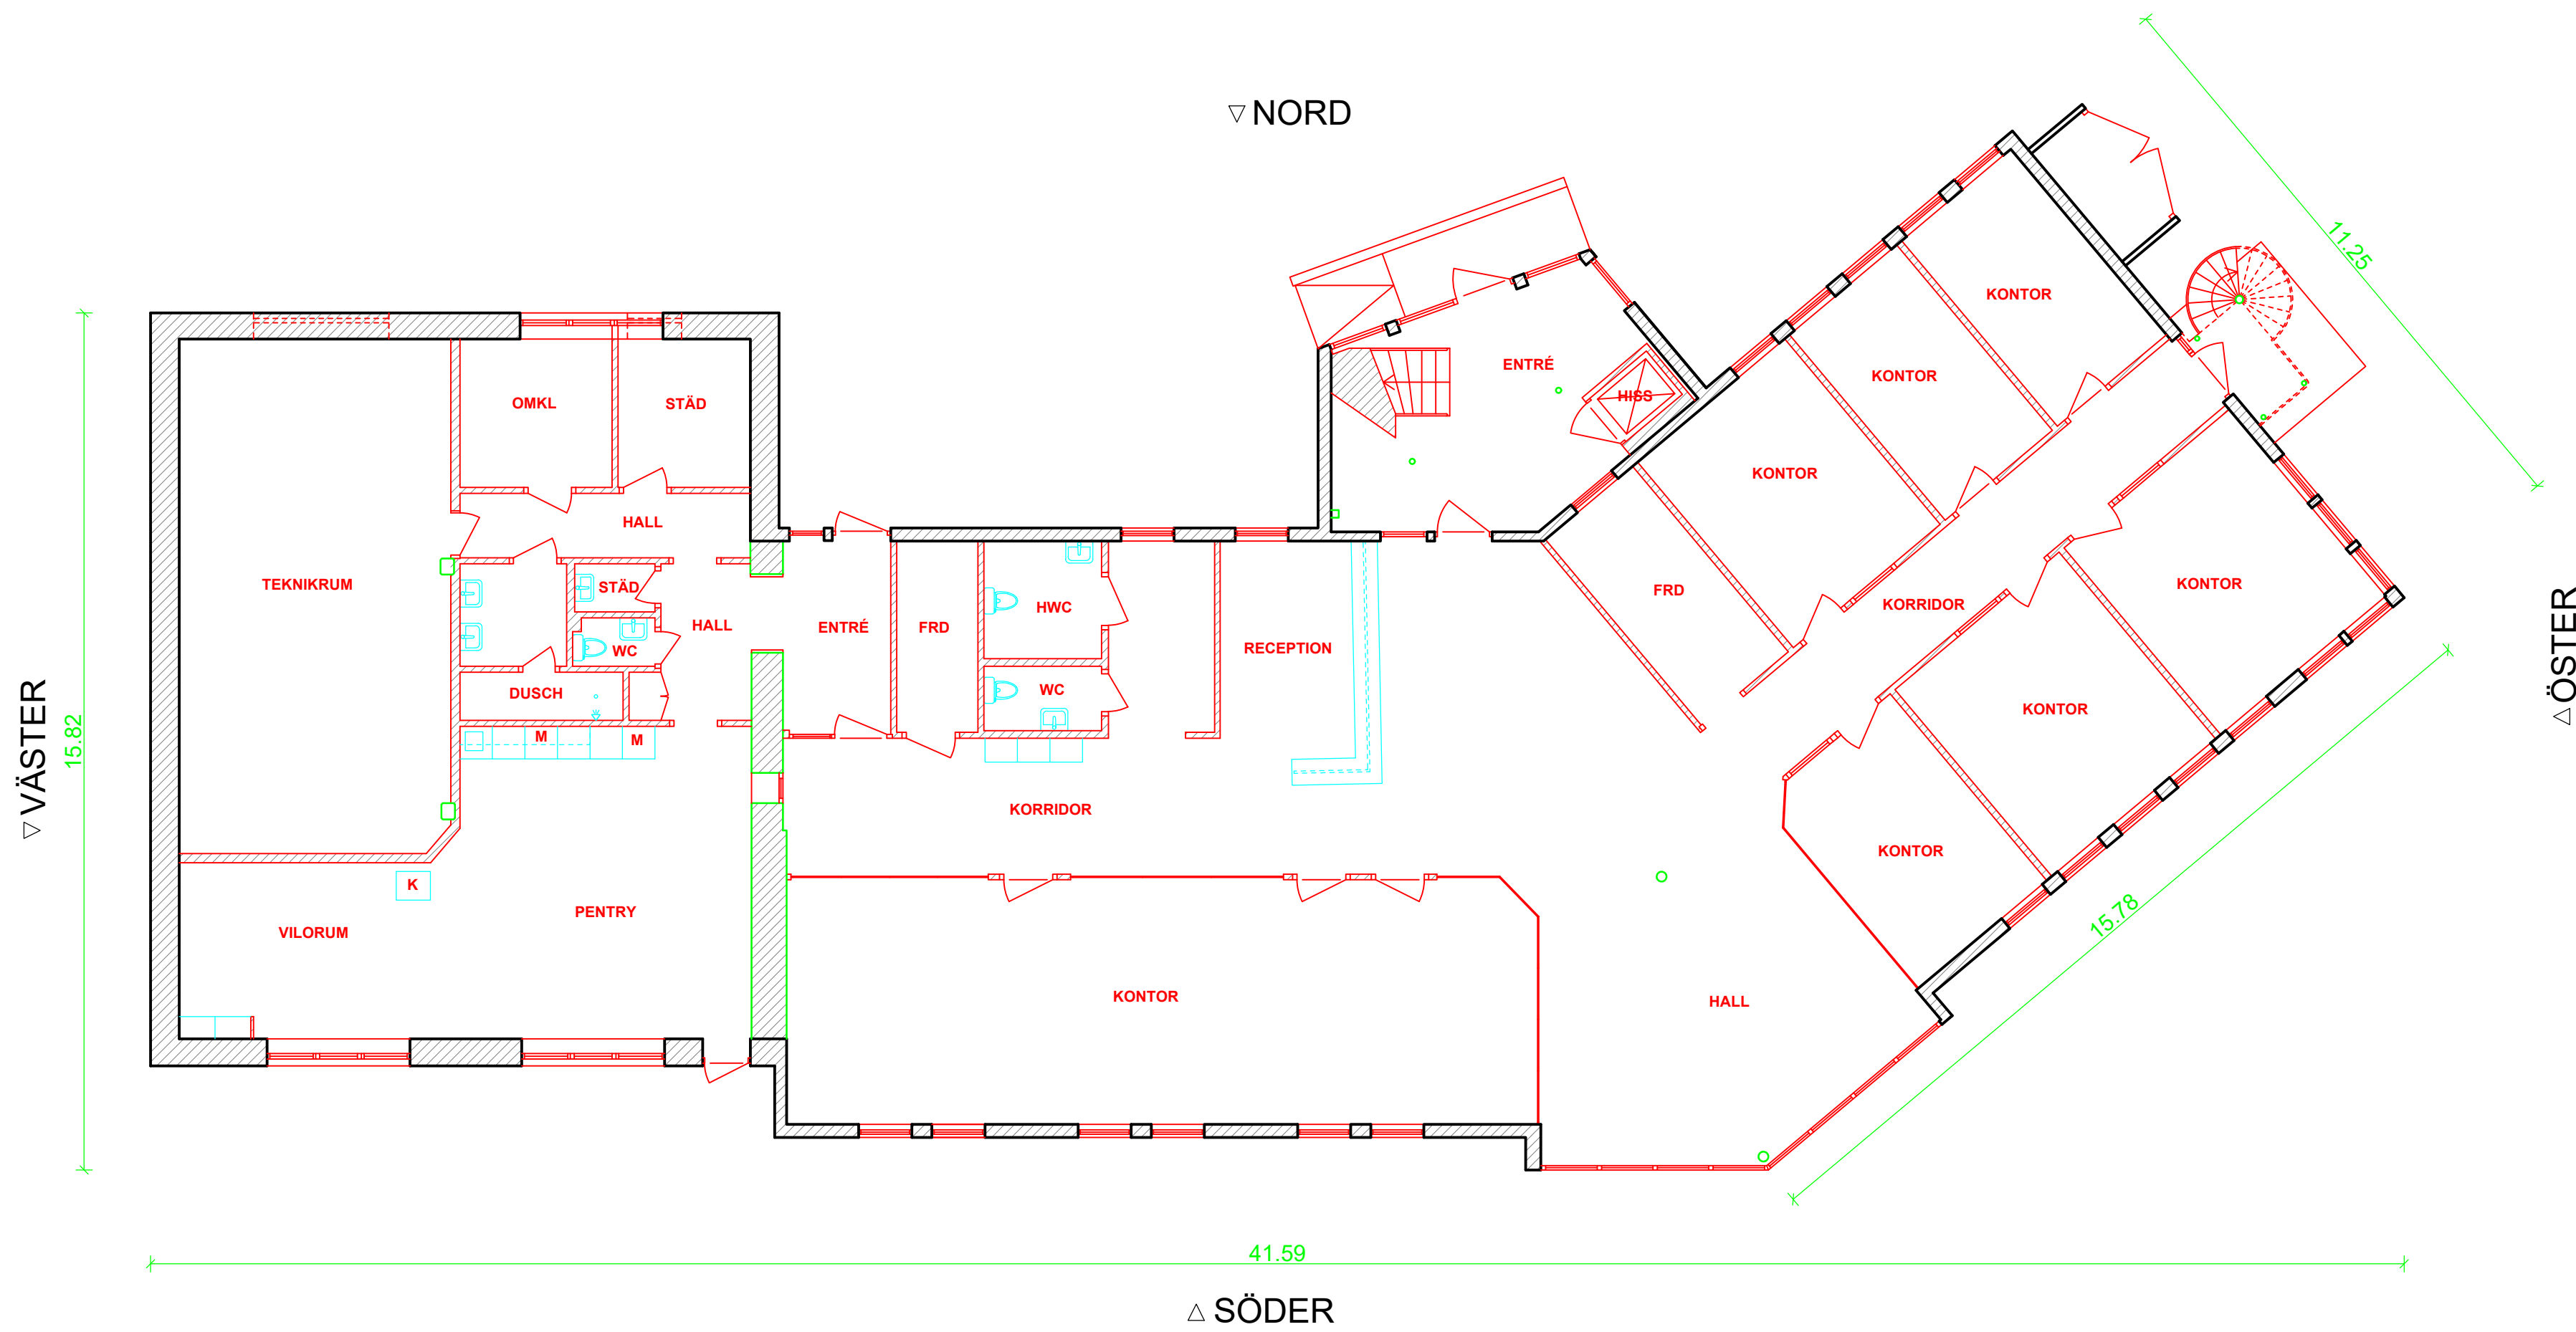

BOTTENPLAN

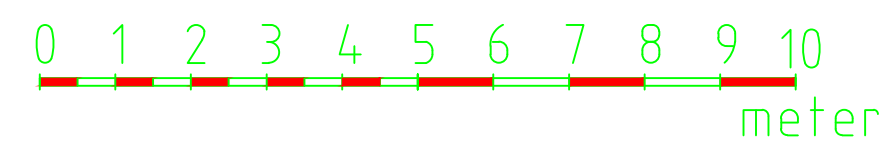

BET	ÄNDRINGAVSER	DATUM	SIGN
RELATIONSHANDLING			
KOPPARSLAGAREN 3, Växjö			
Alhansa Fastigheter AB			
3DARK AB RISINGEVÄGEN 22N 35240, VÄXJÖ		 3D ARKITEKTUR	
UPPDRAG NR	RITADAV	HANDLAGGARE	
	IS	IS	
DATUM	ANSVARIG		
2020-02-20	ISTVAN SZABO		
BYGGNAD 1 BOTTENPLAN			
SKALA	NUMMER		BET
A2 1:100	A40.1-110		