

▽ VÄSTER



15.85

PLAN 1

▽ NORD

△ SÖDER

△ ÖSTER

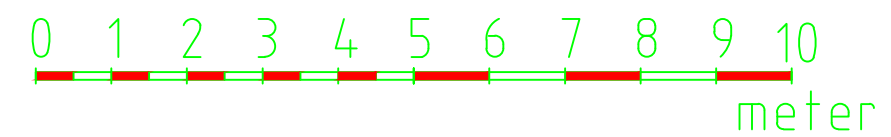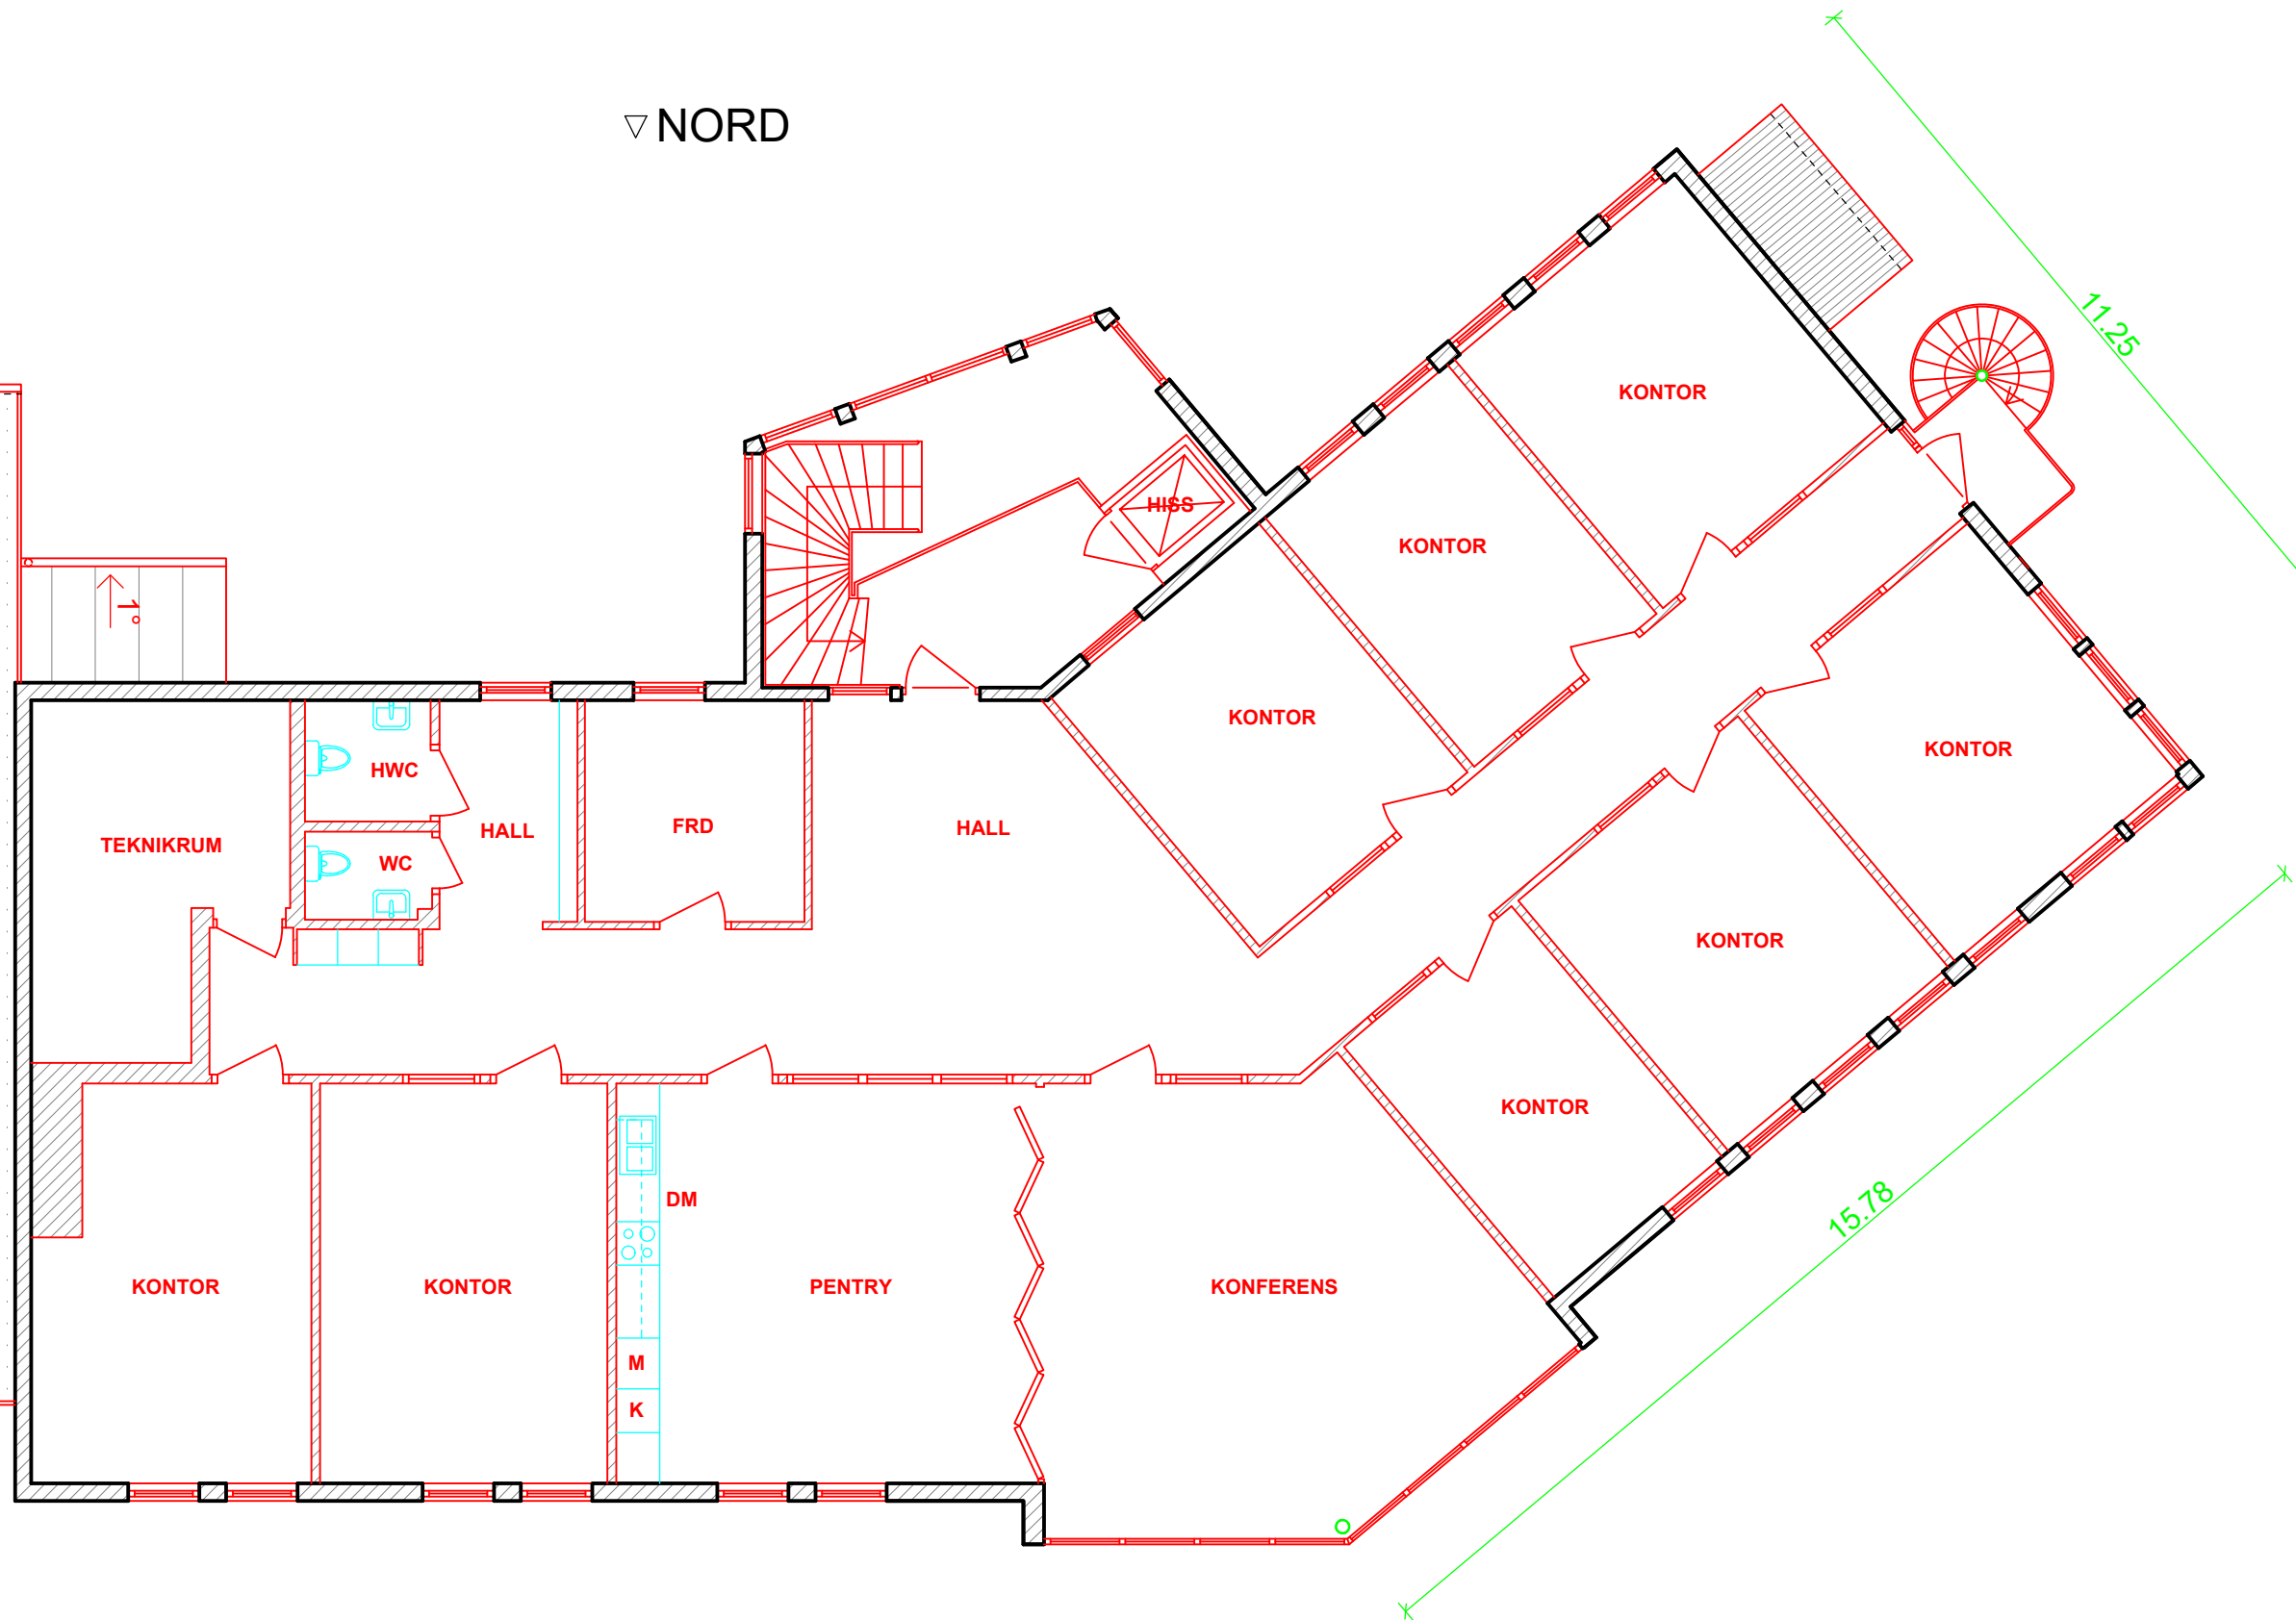

BET	ÄNDRINGAVSER	DATUM	SIGN
RELATIONSHANDLING			
KOPPARSLAGAREN 3, Växjö			
Alhansa Fastigheter AB			
3DARK AB RISINGEVÄGEN 22N 35240, VÄXJÖ			
UPPDRAG NR	RITADAV	HANDLAGGARE	
	IS	IS	
DATUM	ANSVARIG		
2020-02-20	ISTVAN SZABO		
BYGGNAD 1 PLAN 1			
SKALA	NUMMER	BET	
A2 1:100	A40.1-120		