





PLAN 1

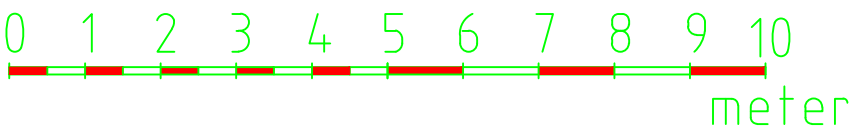

BET	ANDRINGSÄYSER	DATUM	SIGN
RELATIONSHANDLING			
SOTAREN 3, Växjö			
Alhansa Fastigheter AB			
RESCAN Innovations Sweden AB Risingevägen 22N, 35240 VÄXJÖ			
UPPDRAG NR	RITADAV	HANDLAGGARE	
DATUM	ANSVARIG	IS	
2020-04-02	ISTVAN SZABO		
BYGGNAD 1 PLAN 1			
SKALA	NUMMER	BET	
A1 1:100	A40.1-110		