



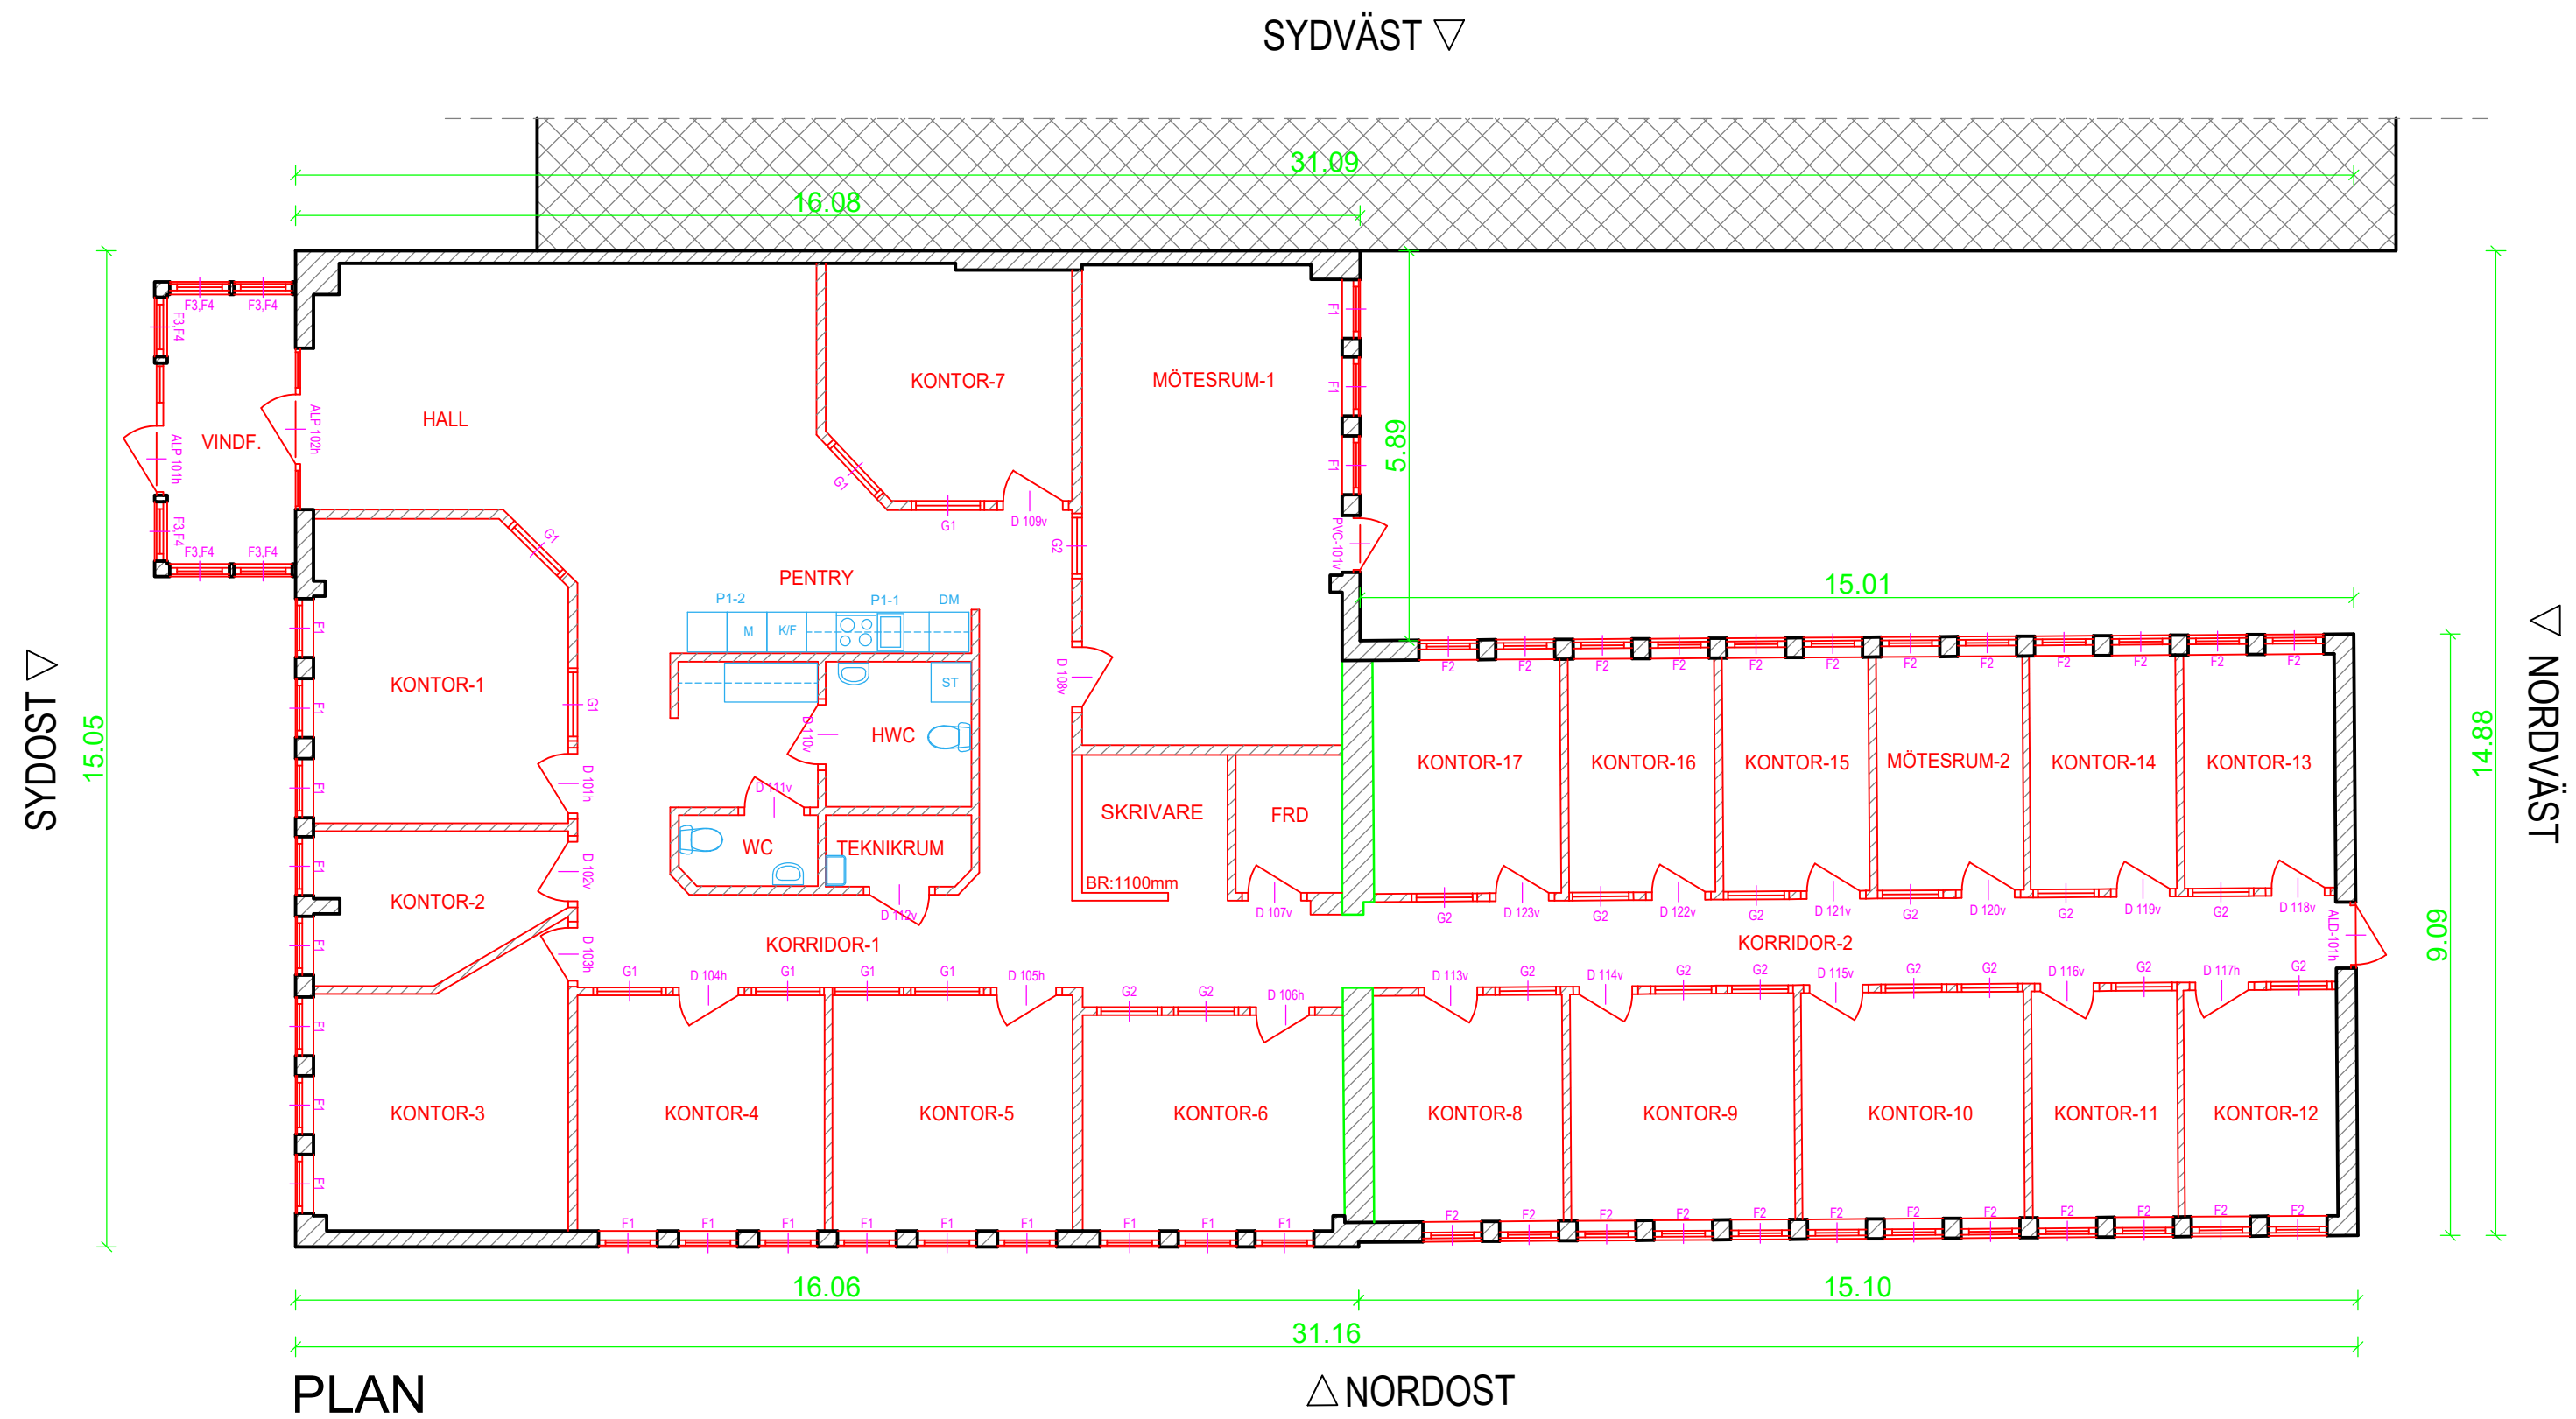

Notera:
Inventering, ritningar och handlingar
upprättades efter inmätning via 3D-scanning.
Precision vid inmätning var 8mm på 20m.
Kontrollmått bör alltid tas innan om- eller
tillbyggnation.

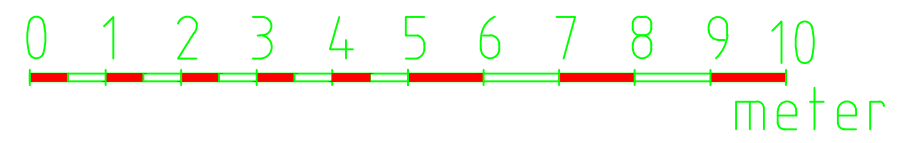

BET	ÄNDRINGAVSER	DATUM	SIGN
RELATIONSHANDLING			
Rattaren 5, Växjö			
Nivika Fastigheter AB			
RESCAN Innovations Sweden AB Risingevägen 22N, 35240 VÄXJÖ			
UPPDRAG NR	RITADAV	HANDLAGGARE	
	IS	IS	
DATUM	ANSVARIG		
2019-05-13	ISTVAN SZABO		
BYGGNAD 3 PLAN			
SKALA	NUMMER		BET
A2 1:100	A40.1-110- REV.1		