

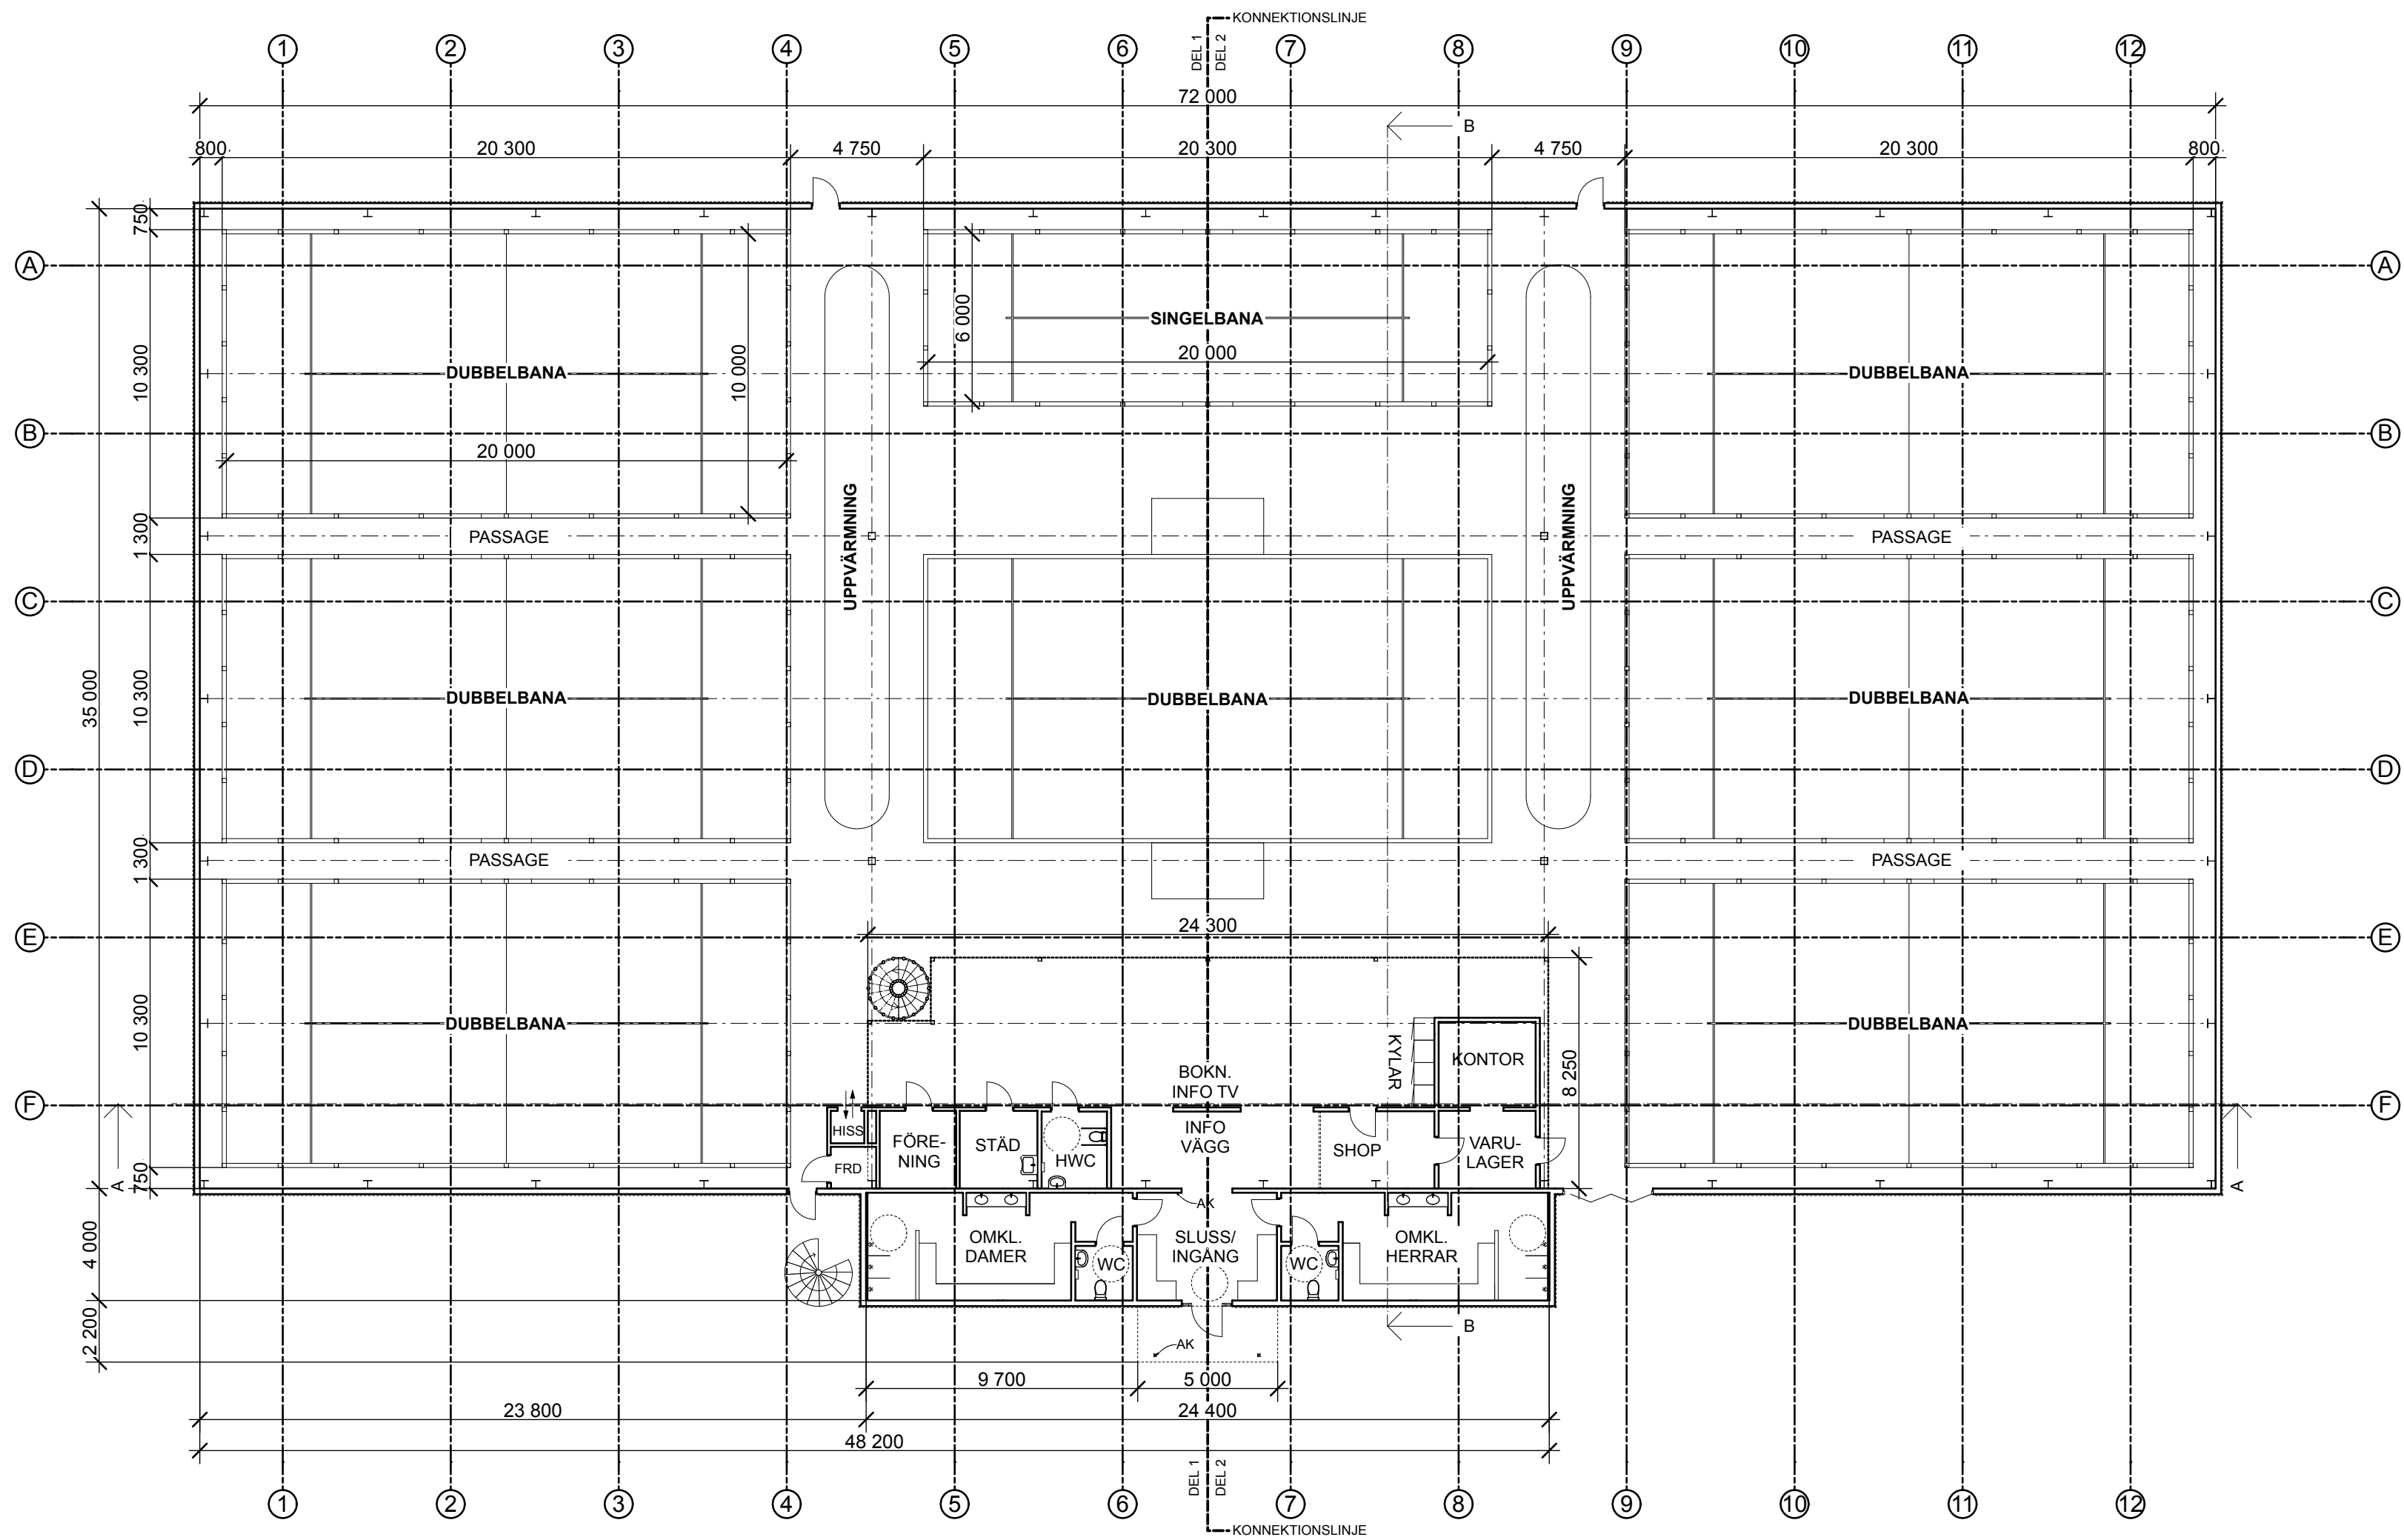


PLAN 1 - ÖVERBLICK
1:200

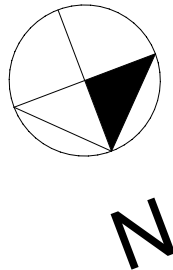

SKALA 1:200

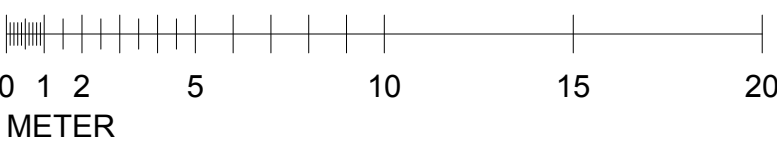

BET	ANT	ÄNDRING AVSER	DATUM	Sign.
RELATIONSHANDLING				
TRÄDET 6 LJUNGBY KOMMUN				
ARKITEKTHANDLINGAR				
				
X	A	JOMO BYGGKONSULT AB		Tel. 073-0726178
	K	-		Tel. -
UPPDRAG NR 21001		RITAD AV F.J	HANDLÄGGARE F.J	
DATUM 2021-12-09		ANSVARIG F.-JOHANSSON		
NYBYGGNAD AV PADELHALL				
PLAN 1 - ÖVERBLICK				
SKALA A1 A3 1:200		NUMMER A-40.1-100		BET