



DENNA HANDLING FÅR EJ ANVÄNDAS, KOPieras FÖREVISAS FÖR,
ELLER UTLÄNNAS TILL ANNAN PERSON OCH EJ HELLER UTNYTTJAS
FÖR ANNAN ANVÄNDING ÄN INOM ANGIVET PROJEKT UTAN
SKRIFTLIGT TILLSTÄND FRÅN UPPHOVSMAKEN
ÖVERTRÄDELSE BETRÄFFAR HARAV MED STÖD AV GÄLLANDE LAGSTIFTNING

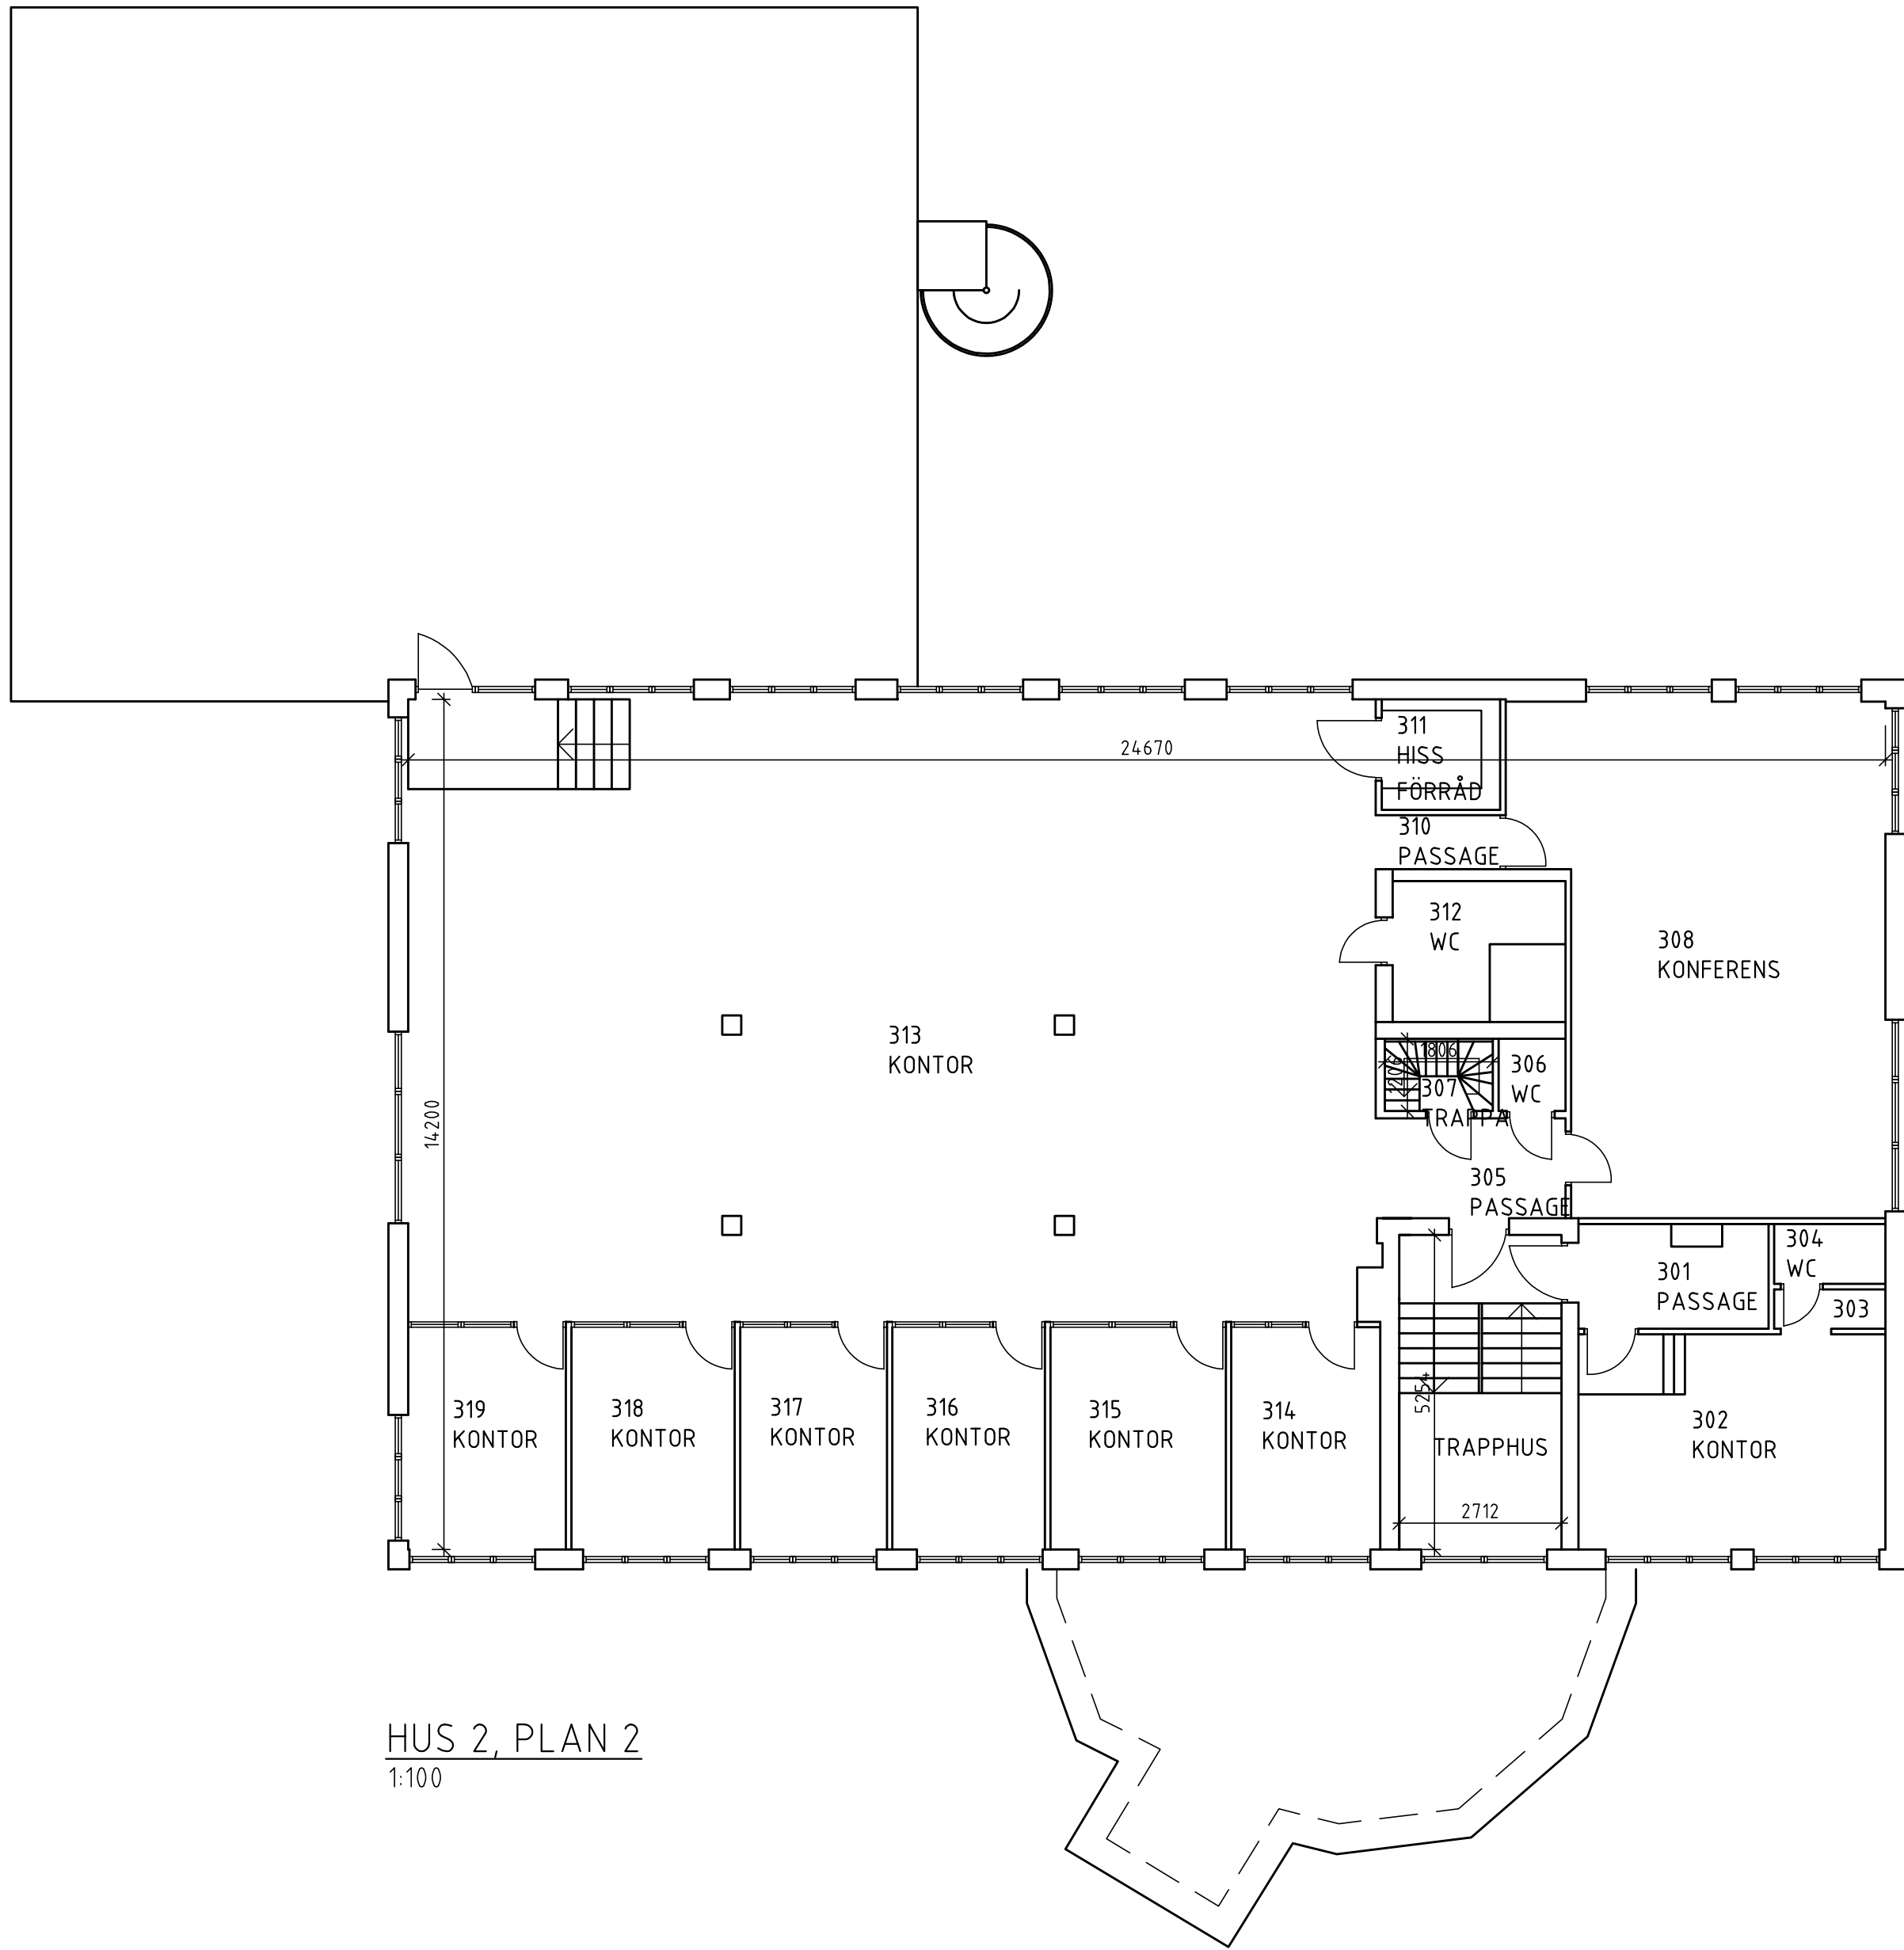

HUS 2, PLAN 2
1:100

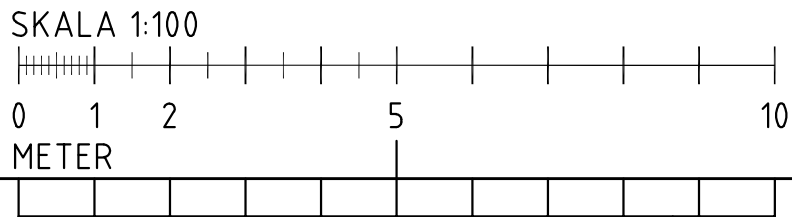

FÖRKLARINGAR


ALLA MÅTT I MILLIMETER.

BRA: 325,0 m²
BRA TRAPPA 307: 5,2 m²
BRA TRAPPHUS: 14,2m²

FÖRESKRIFTER

RITNINGAR ÄR UPPRÄTTADE EFTER TIDIGARE UPPMÄTTA RITNINGAR
UPPRÄTTADE AV CAD & KONSTRUKTION I MOTALA AB
DATERADE 070523 RESP. 140228

HÄNVISNINGAR

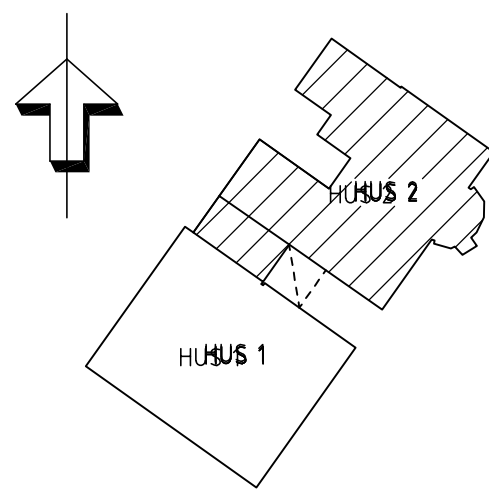

BET	ANT	ÄNDRINGEN AVSER	DATUM	SIGN
RELATIONSHANDLING 200709				
DOMHERREN 15 MOTALA KOMMUN				
				
UPPDRAG NR 20171	RITAD/KONSTR AV F. Hjertz		HANDLAGGARE F. Hjertz	
DATUM 2020-07-09	ANSVARIG F. Hjertz			
HUS 2 PLAN 2				
SKALA A1: 1:100 A3: 1:200	NUMMER A-40-1-2201			BET