





PLAN 1, BOTTENVÄN

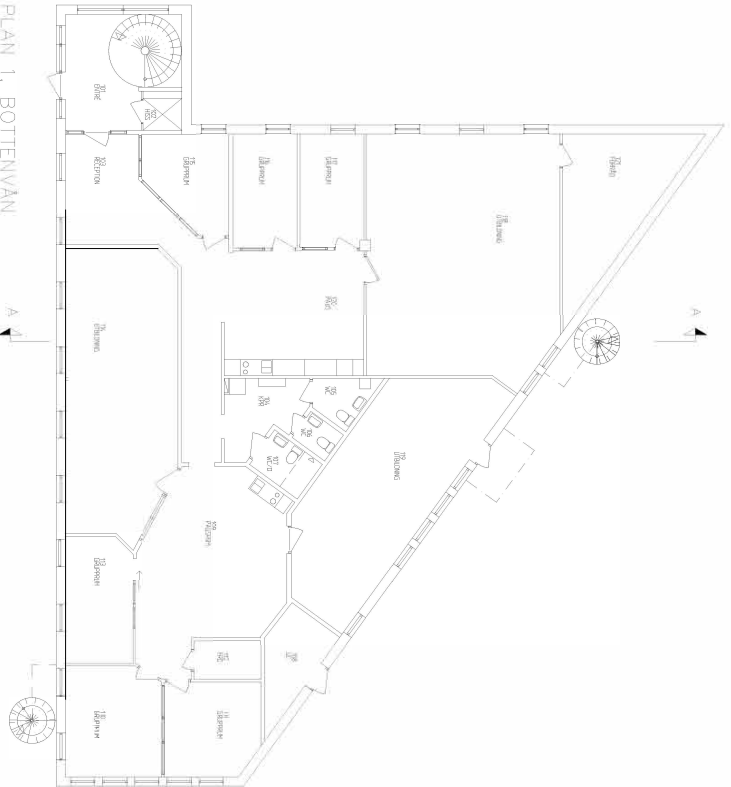

PLAN 2, 1 TR

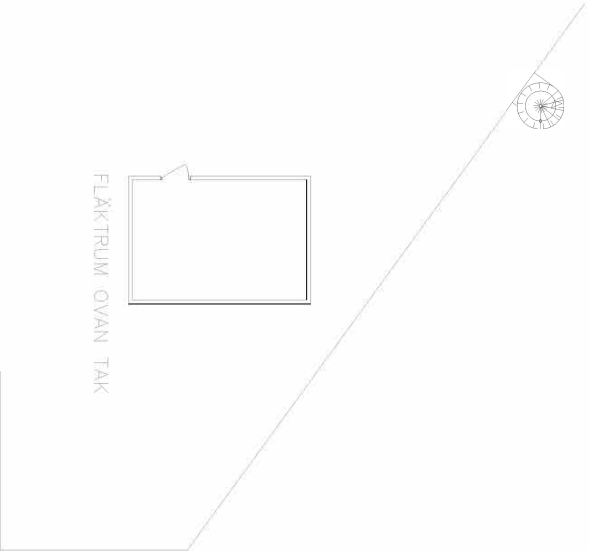

FLÄKTRUM OVAN TAK

FLÄKTRUM OVAN TAK

BEF.	ART	ANMÄRKNING	ADRESS	SKÖT.	DATUM
RELATIONSHANDLING					
KV ÅNSTA 20.117, ÖREBRO					
2016-07-03					
KV ÅNSTA 20.117, ÖREBRO					
ASPHOLMSVÄGEN 9					
PLAN 1 OCH 2 SAMT FLÄKTRUM					
Skala A1 1:100					
A3 1:200					
A4 1:100					
A5 1:200					



REKORDFÖR
SPP
TEKNOLOGI
www.spp.se

UPPLÖSNING
3011,36
J.B.
ANMÄRKNING

