



2023-05-08 13:17:57 P:\GÄVLE\Andersberg-14-57-normin-2023\04 - Handlingar (skede)\01 - Relation\03 - Modellandersberg 14-57.rvt

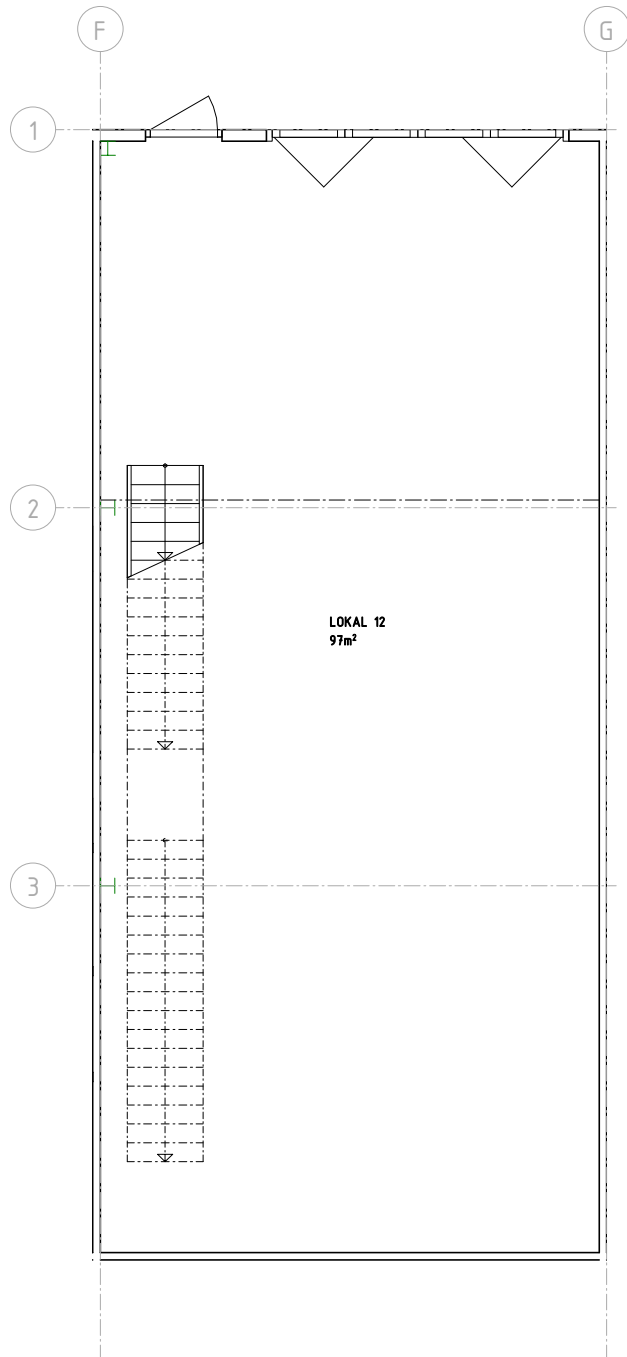


PLAN 1

SKALA 1:50 (A3 1:100)

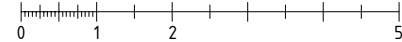

METER

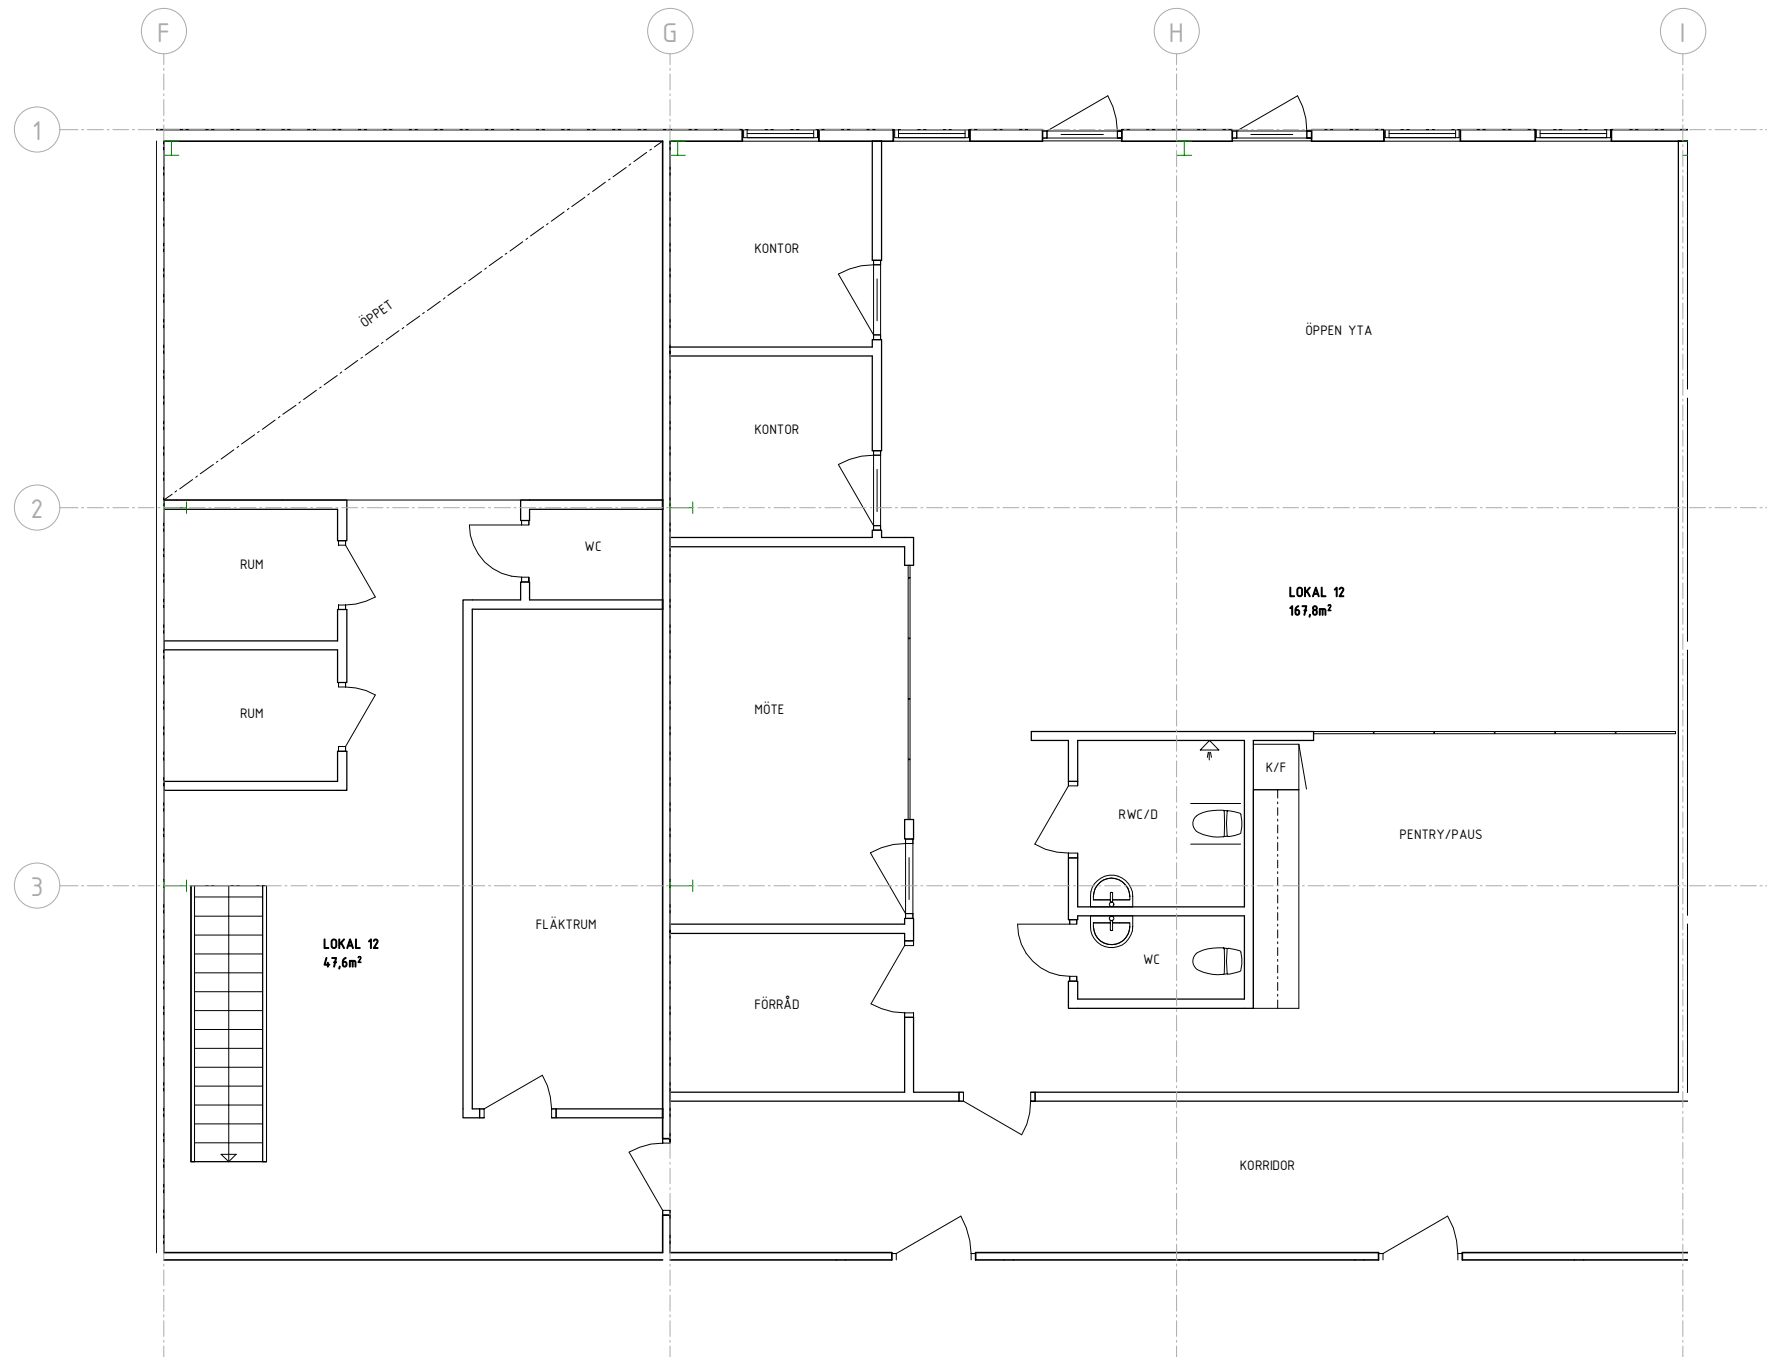

PLAN 2

BET	ANDRINGEN AVSER	DATUM	SIGN
RELATIONSHANDLING			
Gävle Kommun ANDERSBERG 14:57			
SKOOG ARKITEKTER			
☒	A SKOOG ARKITEKTER	tel. 026-62 40 30	
☐			
☐			
☐			
☐			
UPPDRAG NR	RITAD/KONSTR. AV	HANDL. ÄGGARE	
DATUM	ANSVÄRIG		
2023-05-08	FH	FH	
LOKAL 12			
SKALA	NUMMER	BET	
A1 1:50 A3 1:100	A-40-1-112		