



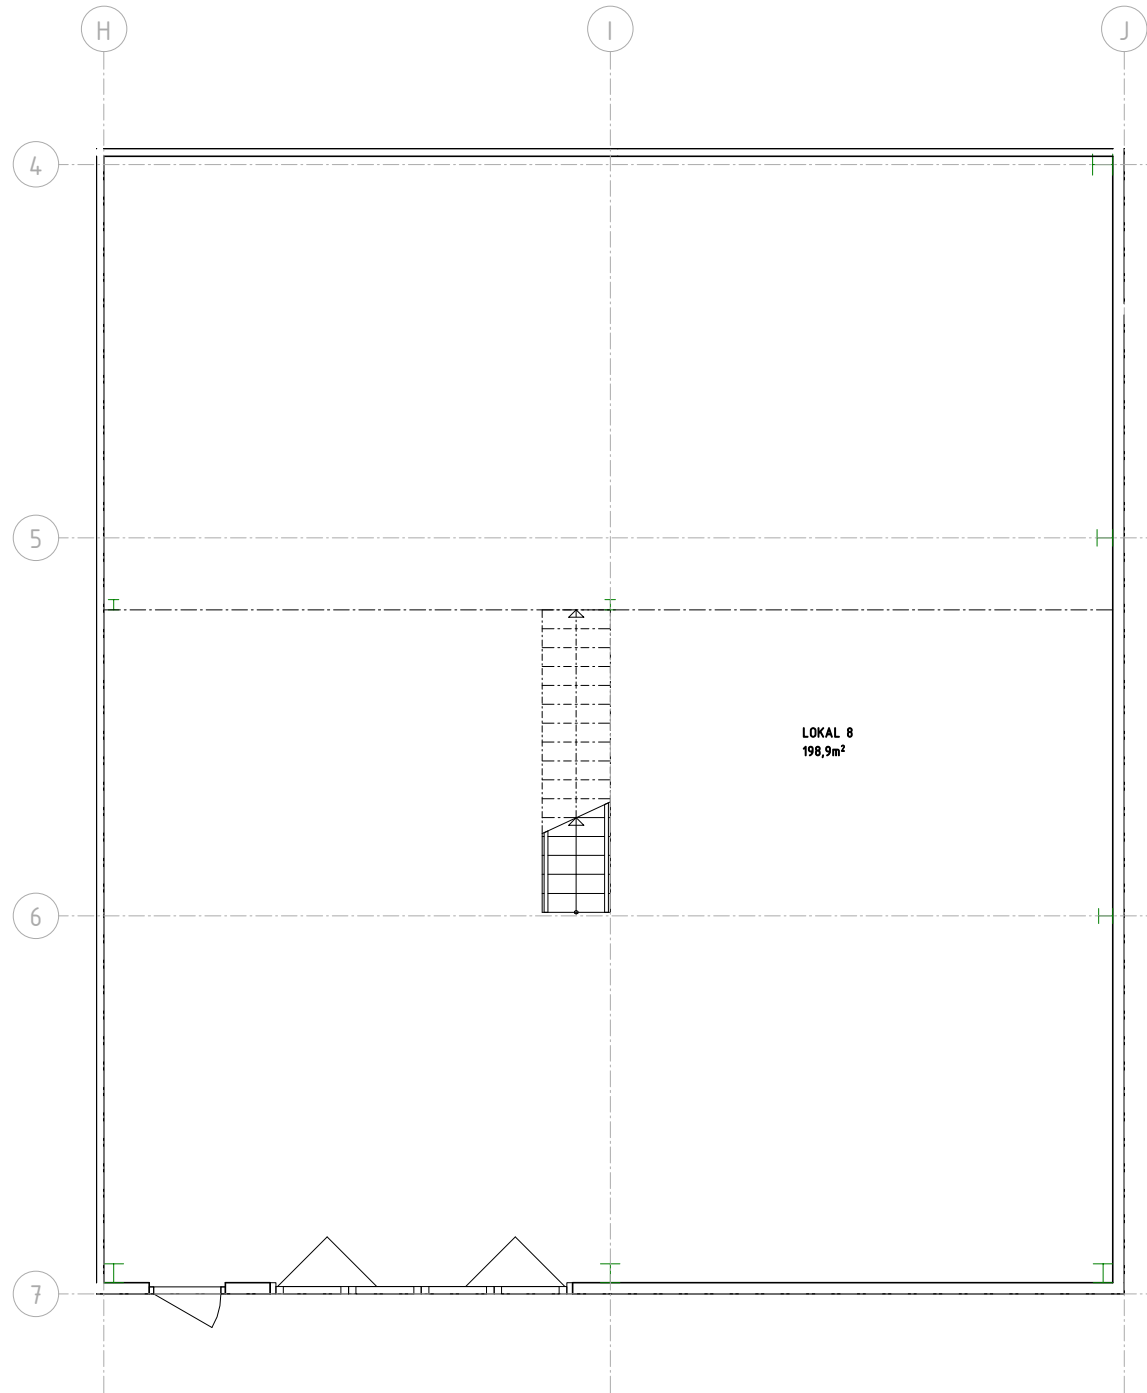


PLAN 1

SKALA 1:50 (A3 1:100)

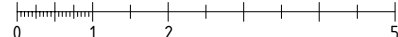

METER

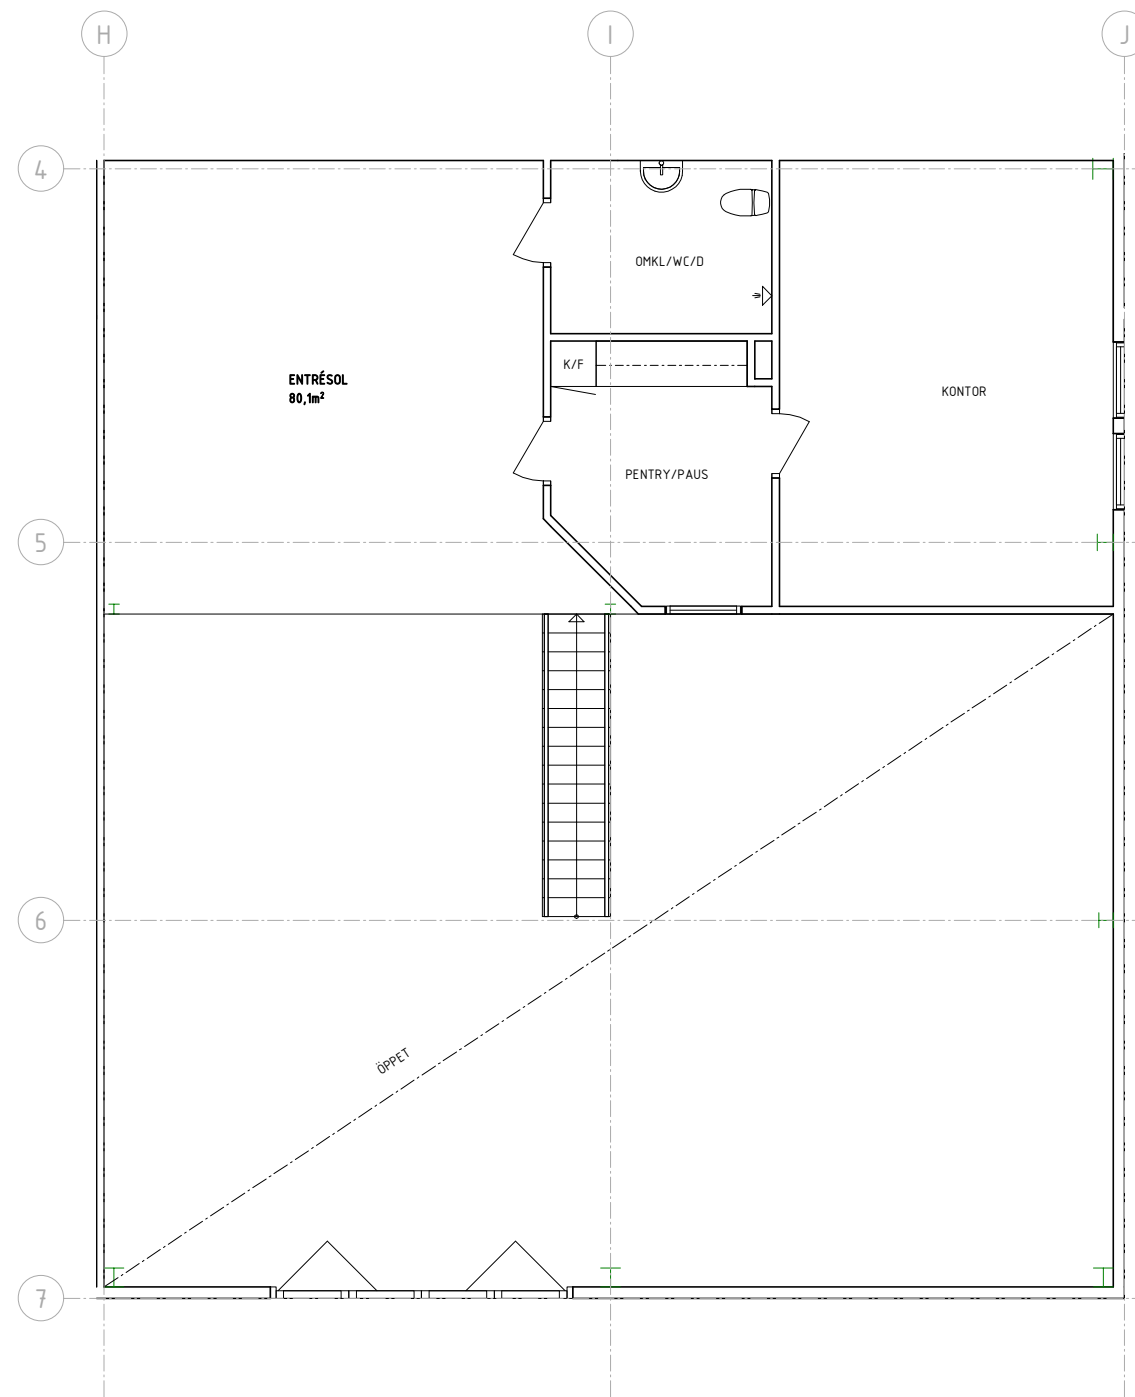

PLAN 1,5 - LOFT

BET	ANDRINGEN AVSER	DATUM	SIGN
RELATIONSHANDLING			
Gävle Kommun ANDERSBERG 14:57			
SKOOG ARKITEKTER			
☒ A	SKOOG ARKITEKTER	tel. 026-62 40 30	
☐			
☐			
☐			
☐			
UPPDRAG NR		RITAD/KONSTR. AV	HANDLÄGGARE
		FH	FH
DATUM		ANSVARIG	
2023-05-08		FH	
LOKAL 8			
SKALA	NUMMER	BET	
A1 1:50	A-40-1-108		
A3 1:100			