


FÖRKLARINGAR

BRANDCELLSGRÄNS EI30
UTRYMNINGSVÄG

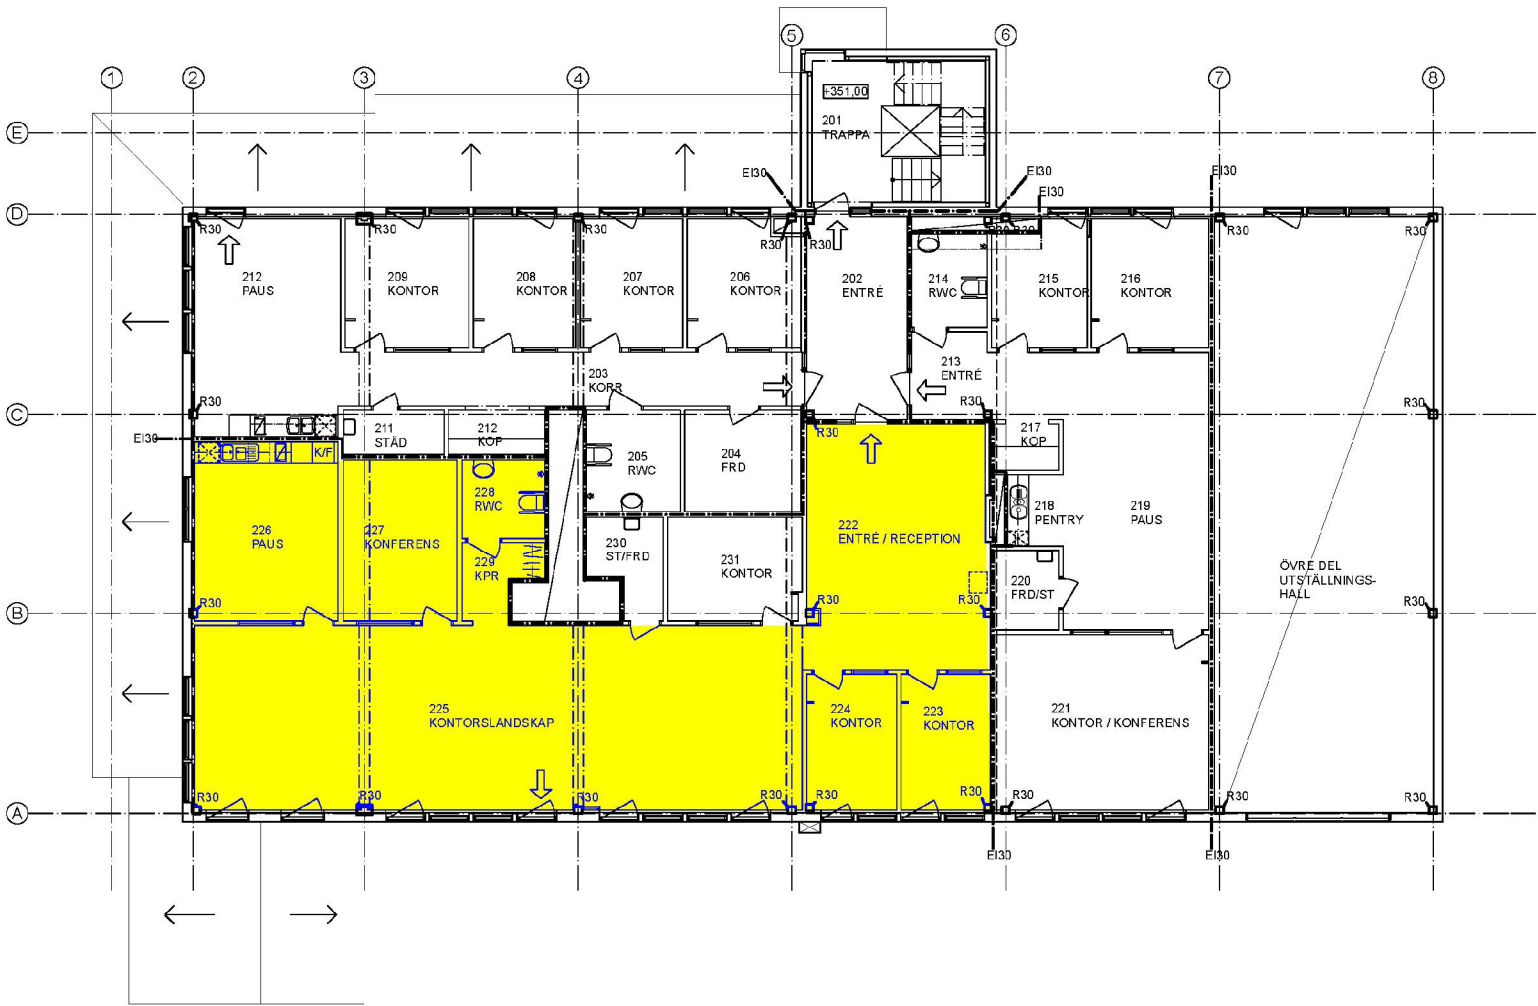

RELATIONSHANDLING

KV. OMNIBUSSEN 2
HUS E

Gisteråsstrand Arkitekt
Kyrkgatan 45
S-441 641
831 27 Östersund
tfn 063-57 00 90
fax 063-57 00 92
gisterasstrand.se

GIST
ERÅS
JÖST
RAND
ARKITEKTUR

UPPDRAG NR	RITAD AV	HANDLAGGARE
06-1982-38	CHEL	CHEL
DATUM	ANSVARIG	
2010-01-15	Ingemar Sjöstrand	

PLAN 2

SKALA	NUMMER	BET
1:100 (A1)	A309:12	