


FÖRKLARINGAR

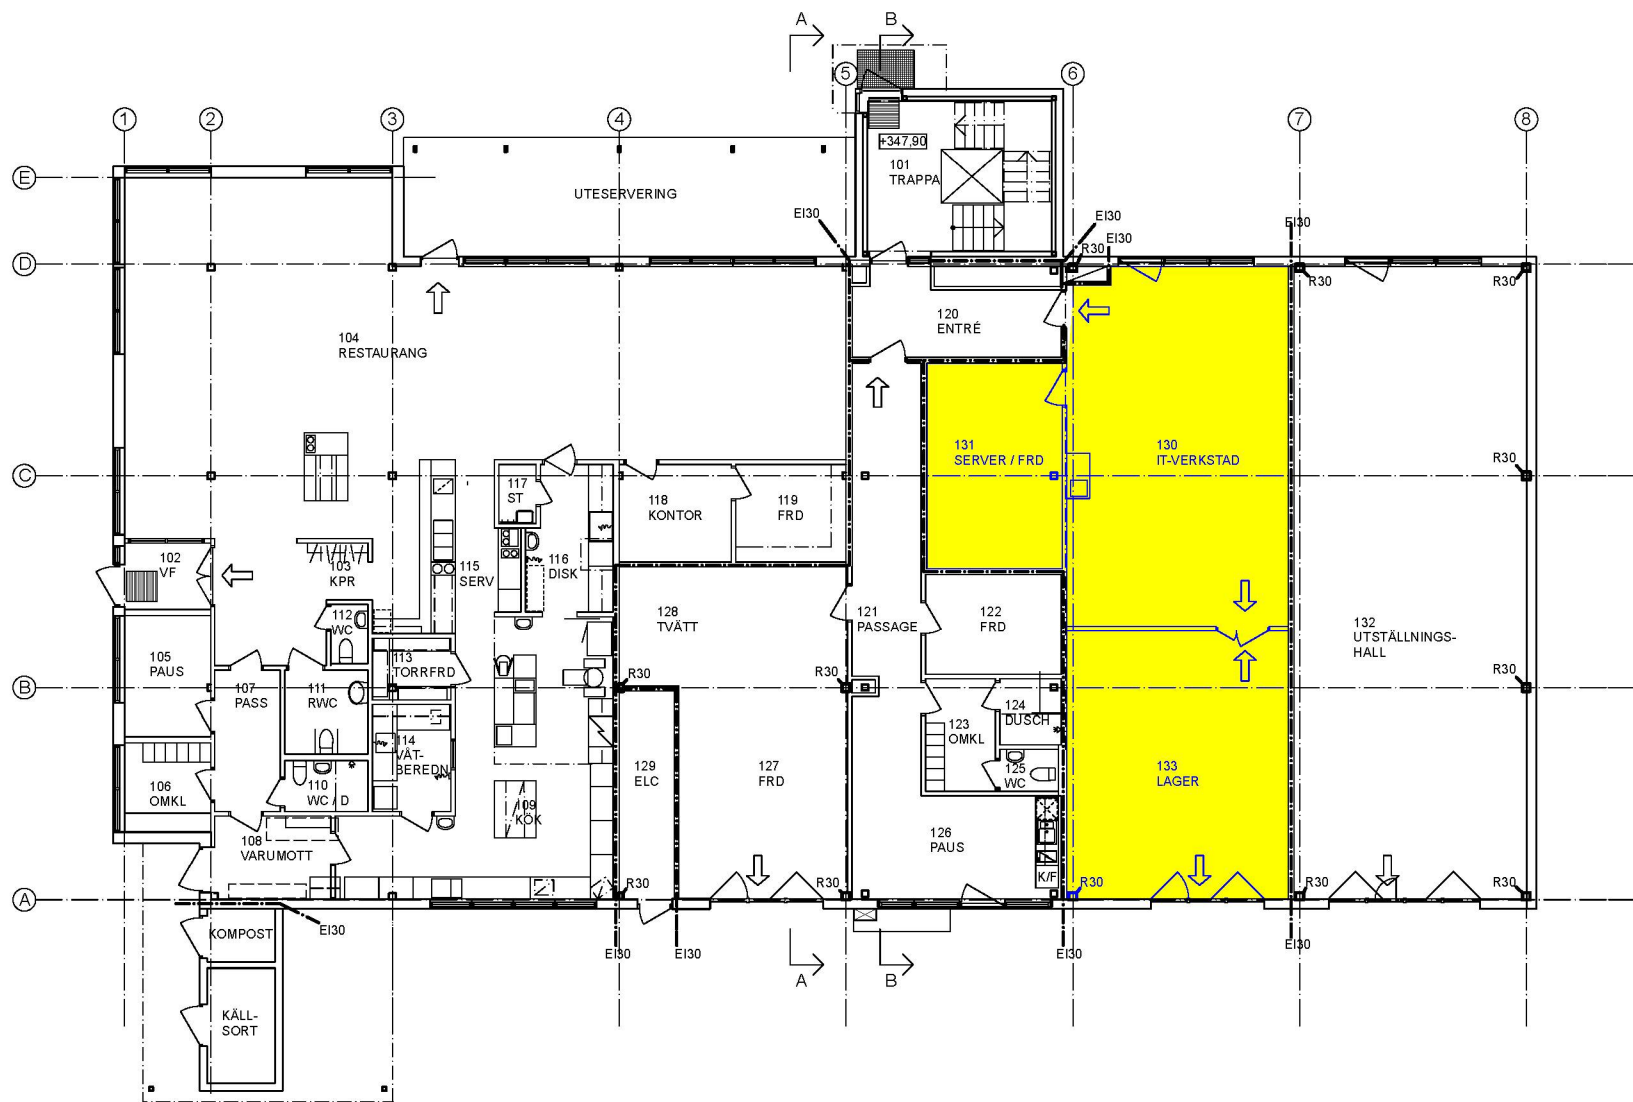

RELATIONSHANDLING

KV. OMNIBUSSEN 2  
HUS E

|   |                                      |                            |                                            |
|---|--------------------------------------|----------------------------|--------------------------------------------|
| Gisteråsstrand Arkitektur<br>kyrkogatan 49<br>box 641<br>831 27 östersund<br>th 063-57 00 90<br>fax 063-57 00 92<br>gisterasstrand.se |                                      |                            | <b>GISTERÅS<br/>JÖSTRAND</b><br>ARKITEKTUR |
| UPPDRAG NR<br><b>08-1982-38</b>   | RITAD AV<br><b>CHEL</b>              | HANDLÄGGARE<br><b>CHEL</b> |                                            |
| DATUM<br><b>2010-01-15</b>   | ANSVARIG<br><b>Ingemar Sjöstrand</b> |                            |                                            |
| <b>PLAN 1</b>   |                                      |                            |                                            |
| SKALA<br><b>1:100 (A1)</b>   | NUMMER<br><b>A309:11</b>             | BET                        |                                            |