


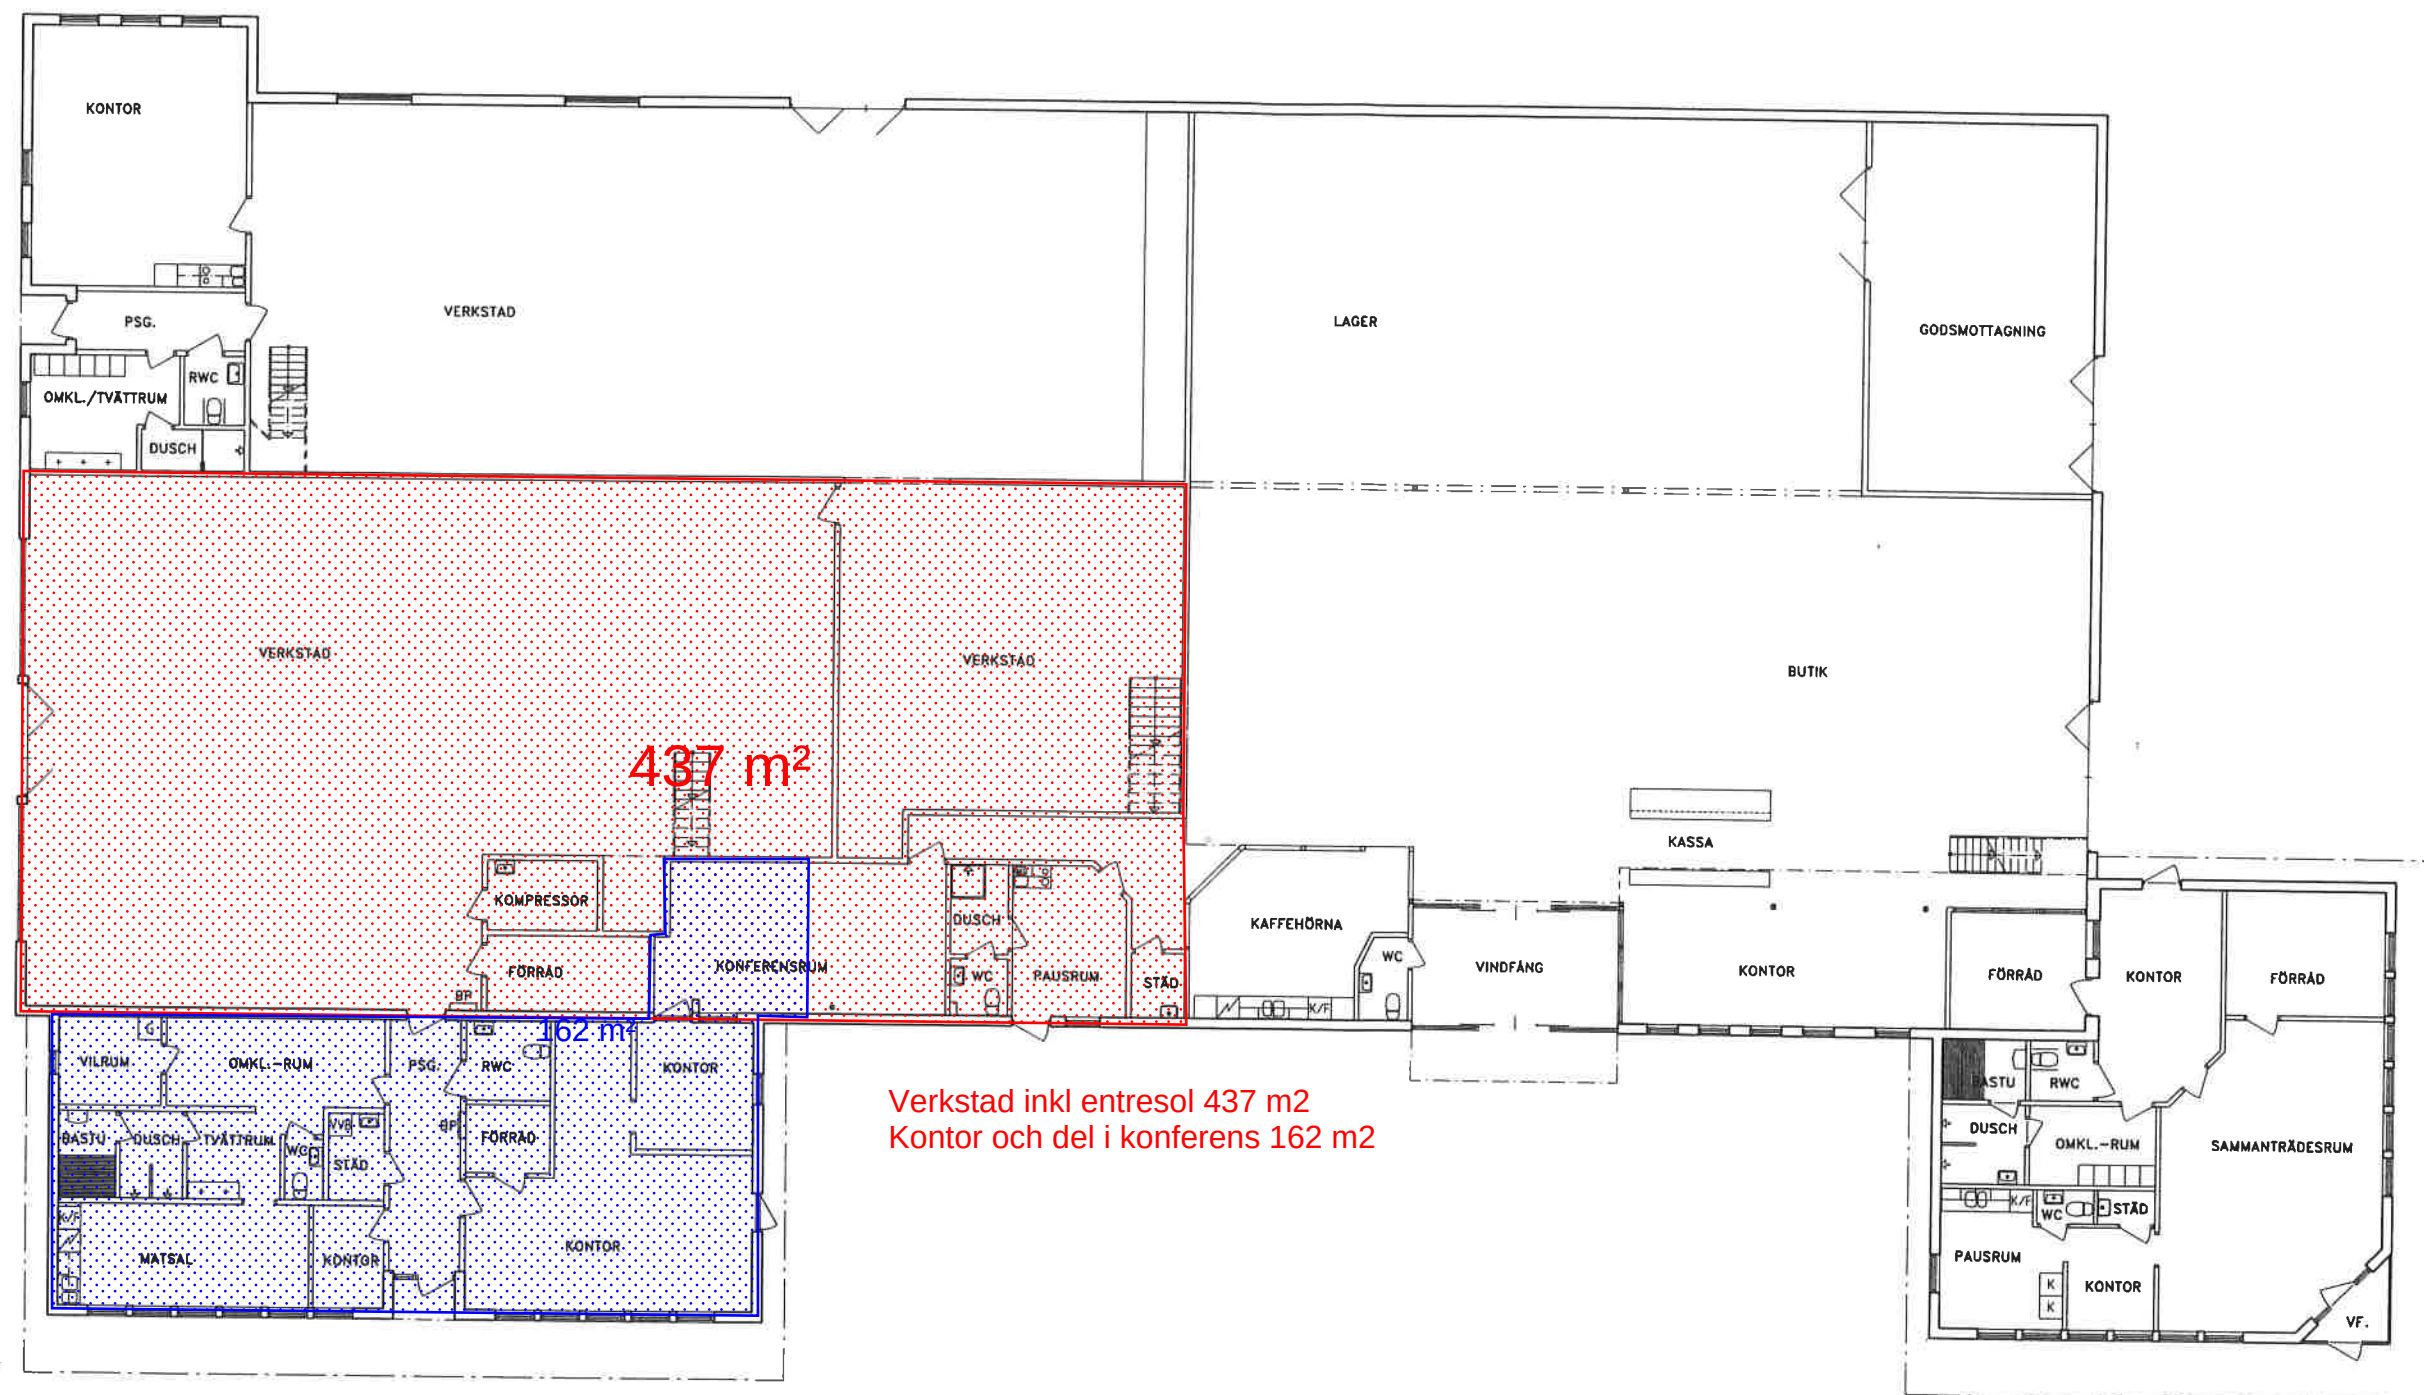

Verkstad inkl entresol 437 m2
Kontor och del i konferens 162 m2

BOTTENVÅNING.

RELATIONSHANDLING

Kv. Västra Tullen Nr. 1
INGARVET FALUN

SWECO FFNS


SWECO FFNS ARKITEKTER AB
Bergmästaregatan 2 Box 1902 791 19 Falun
Tel 023-464 60, Fax 023-464 61



UPPDRAG NR 331 0635 000	RITAD AV Lars-Erik Blomberg	HANDLÄGGARE ROLF ENGLUND
DATUM 2007-11-19	ANSVARIG	

BOTTENVÅNING

SKALA A1 - 1:100 A3 - 1:200	NUMMER A305.001	BET -
-----------------------------------	--------------------	----------

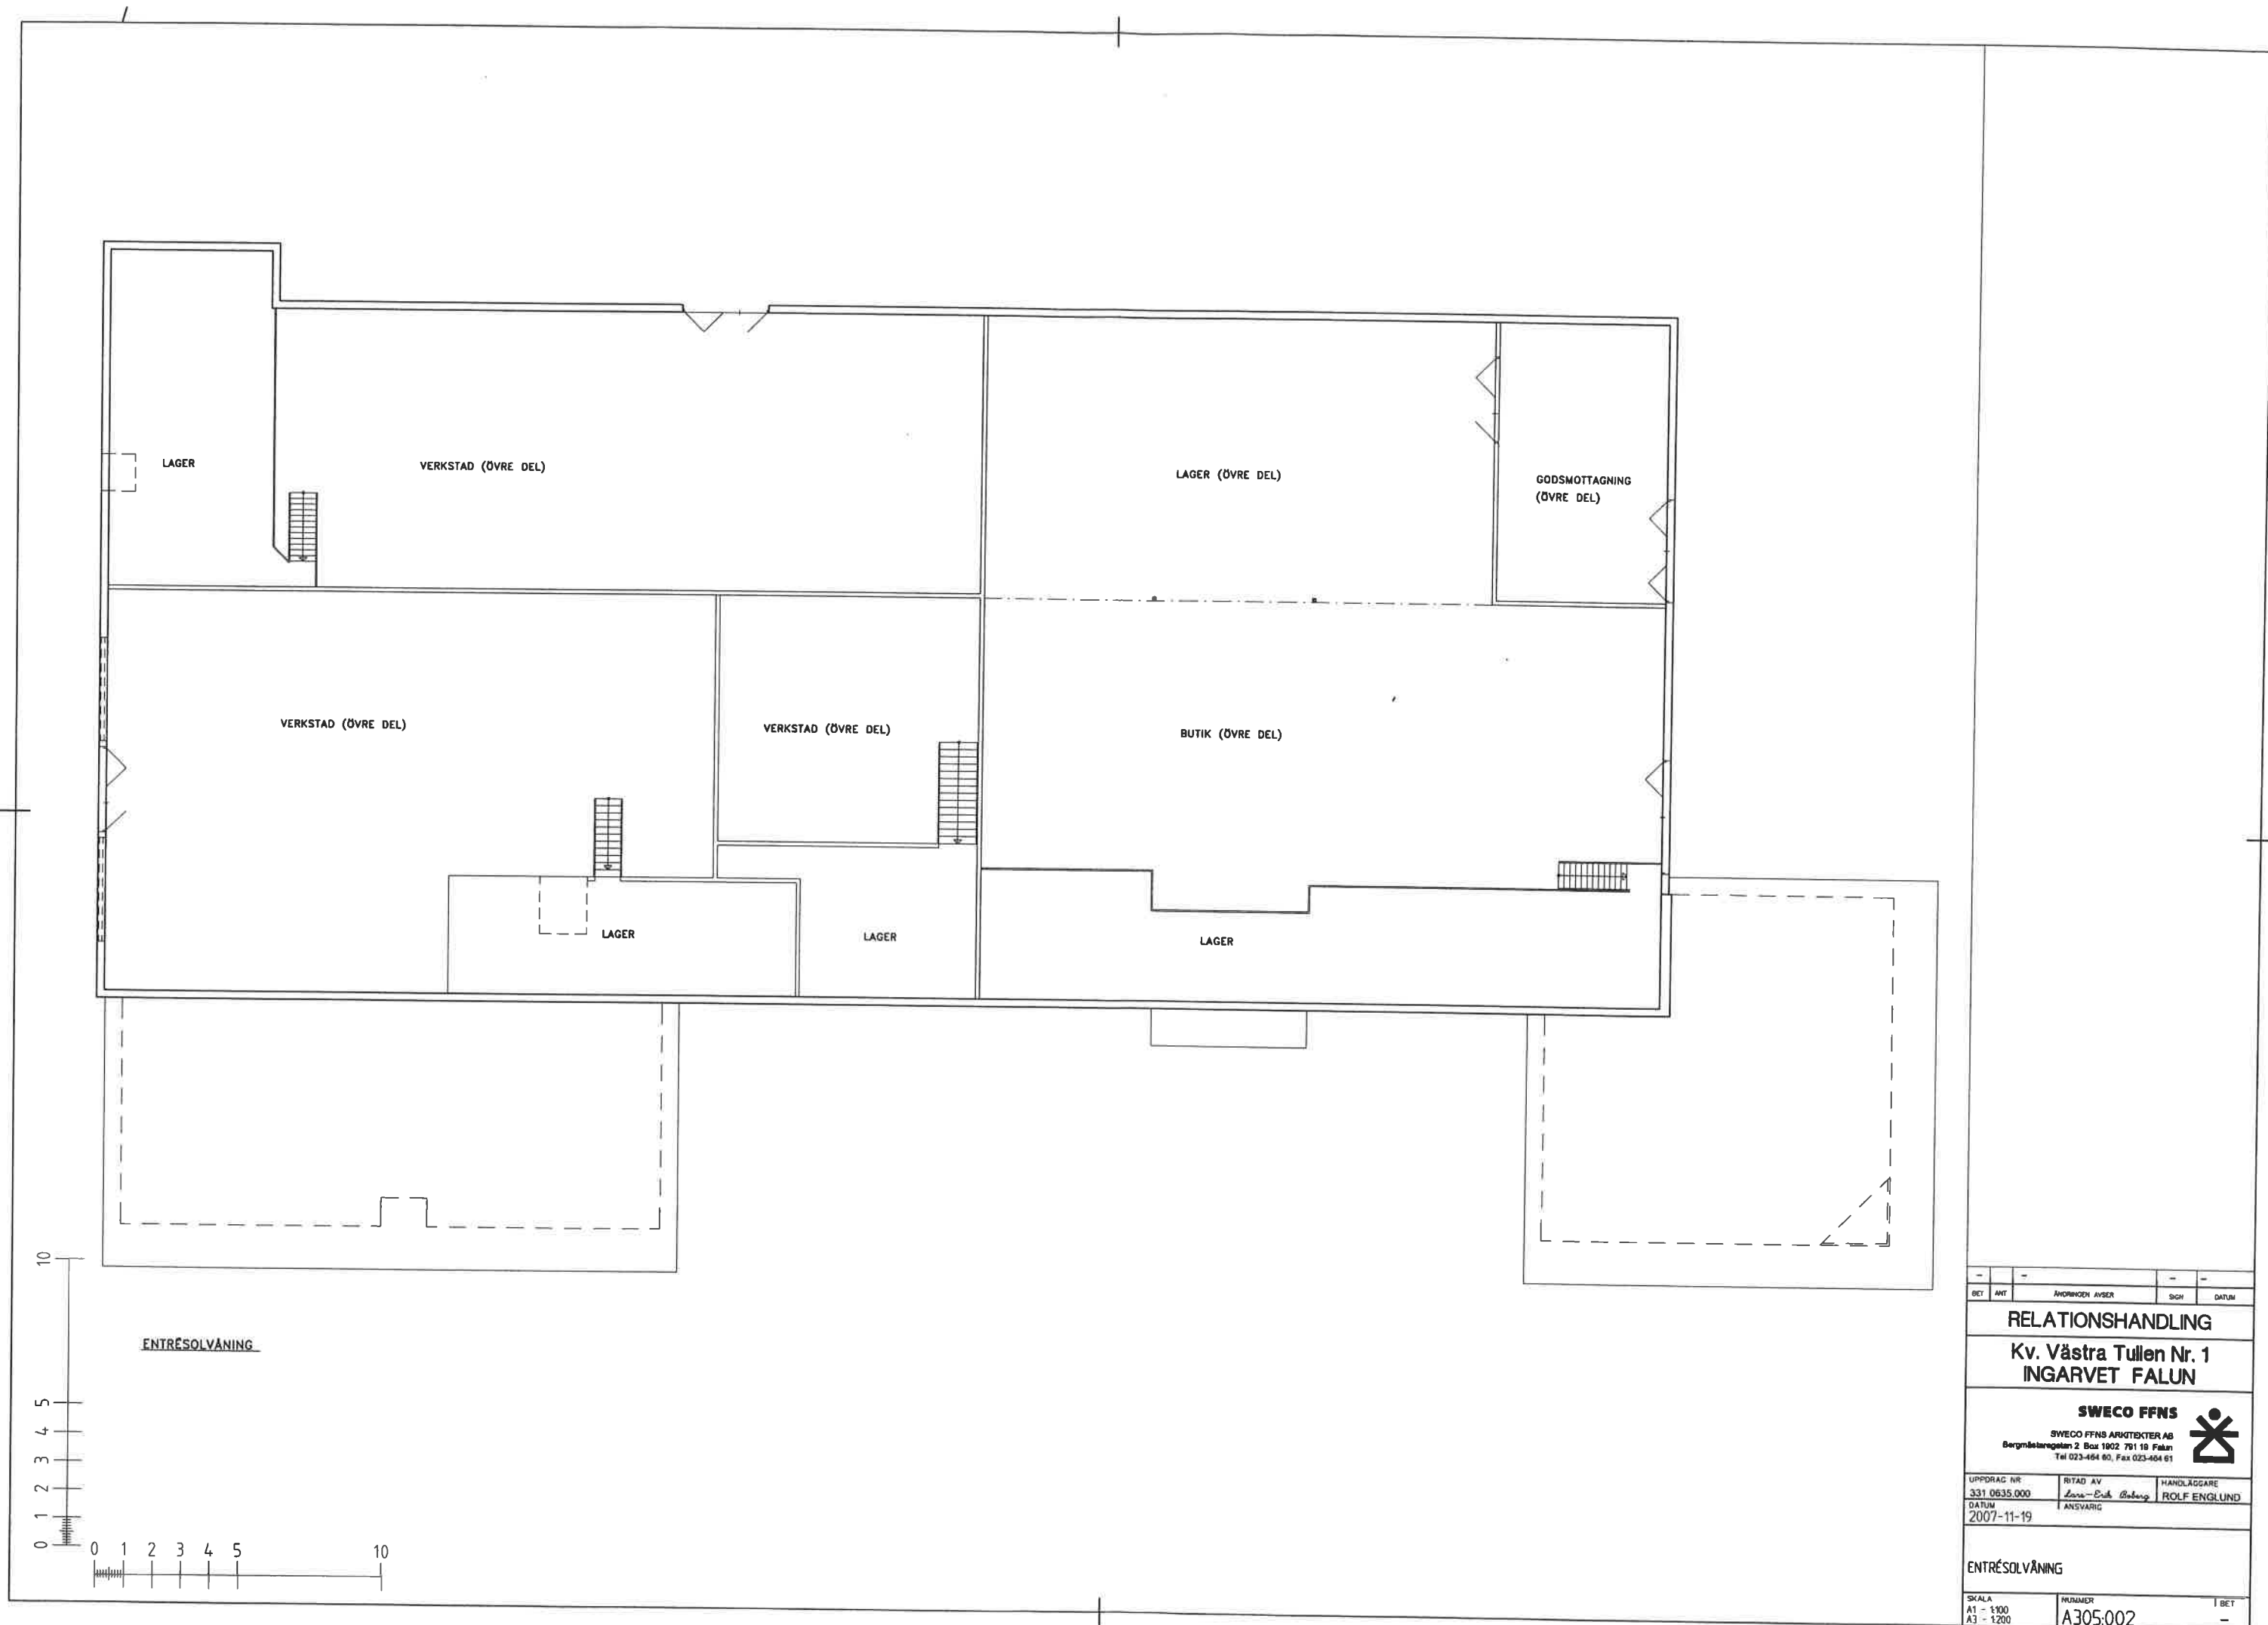

-	-	-	-
BET	ANT	INHOVDEN AVSER	SIGN DATUM
RELATIONSHANDLING			
Kv. Västra Tullen Nr. 1 INGARVET FALUN			
SWECO FFNS			
SWECO FFNS ARKITEKTER AB			
Bergmålsgatan 2 Box 1902 791 19 Falun			
Tel 023-464 80, Fax 023-464 61			
			
UPPDRAAG NR 331 0635.000	RITAD AV <i>Lena-Erik Bohling</i>	HANDLAGGARE ROLF ENGLUND	
DATUM 2007-11-19	ANSVARIG		
ENTRÉSÖLVÄNING			
SKALA A1 - 1:100 A3 - 1:200	NUMMER A305:002		I BET -