




SKALA 1:200

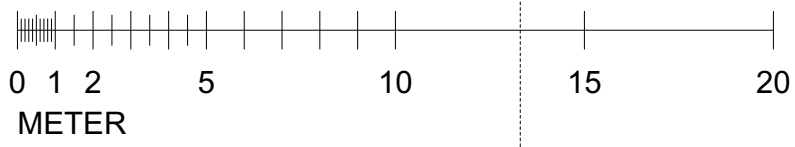

Mindre avvikelser  
kan förekomma

BET	ÄNDRING AVSER	DATUM	Sign.
RELATIONSHANDLING			
BOQS 		BOQS AB Kläva Hamnväg 12 475 42 Hönö	
UPPDRAG NR	RTAD AV	HANDLÄGGARE	
22004			
DATUM	ANSVARIG		
2022-06-29	Nicklas Ölnes - 0706-965129		
GAMLESTADEN 38:10 LILLA MARIEHOLMSGATAN			
PLAN ÖVERSIKT			
SKALA	NUMMER	BET	
1:200	A.1.01		