


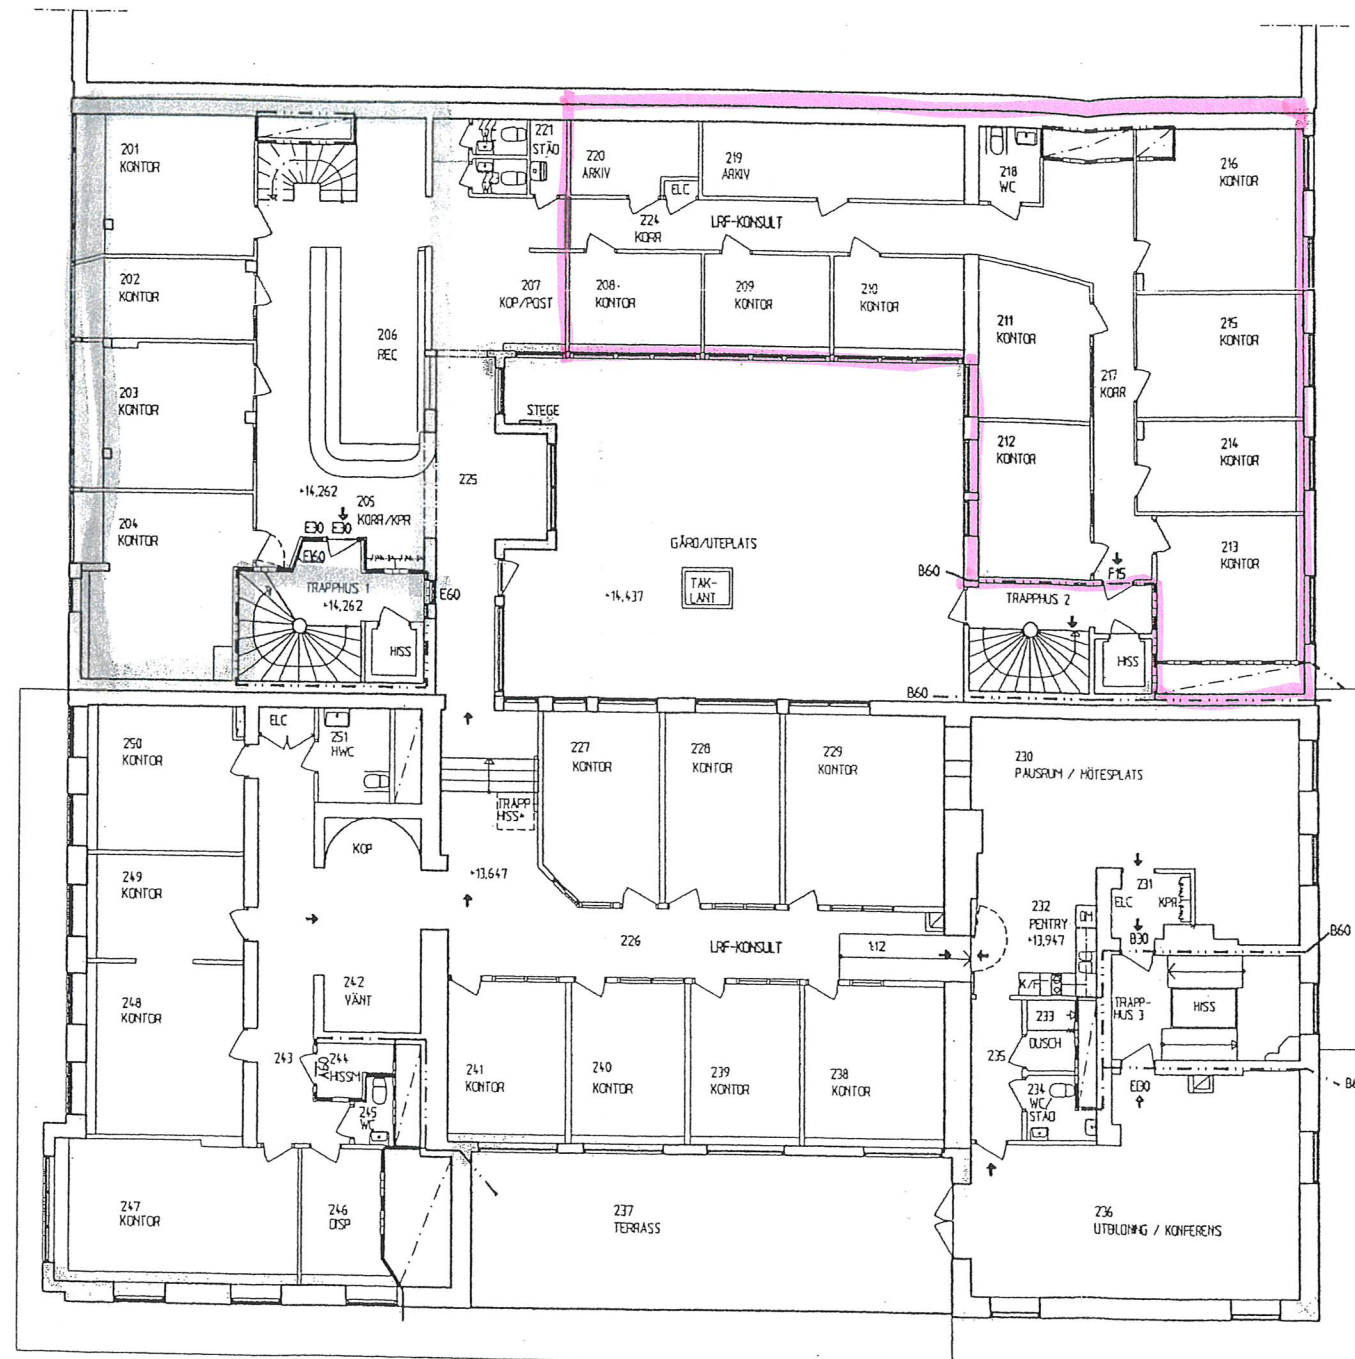


PLAN 2 (PLAN 1 TRAPPA)

FÖRKLARINGAR

- BRANDCELLSGRÄNS A60
- BRANDCELLSGRÄNS B60, E60
- BRANDCELLSGRÄNS B30
- BRANDCELLSGRÄNS B15
- ↓ UTRYMNINGSRIKTNING
- VÄGLEDANDE MARKERING TILL UTRYMNINGSVÄG

UPPLYSNINGAR

DESSA RITNING HAR UPPRÄTTATS FRÅN RITNING FA10.2
UPPRÄTTAD AV P-Å BYGGNADSBYRÅ AB DAT. 91.02.20 RESP
91.09.10 SAMT KOMPLETTERAD OCH REVIDERAD EFTER
UPPMÄTNING AV OTYDLIGA DELAR

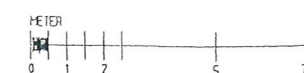

fastighet 2321

BET	ART	ÄNDNINGEN ANSÖKER	SKR	DATUM

BRANDSKYDDSDOKUMENTATION

KV BORGMÄSTAREN NR 11, LINKÖPING

STÅHL
HENRY STÅHL FASTIGHETER AB

BRUNSKOGS ARKITEKTKONTOR
Stora Torget 8 58219 Linköping Tel 013-102120 Fax 013-103756
Drömlingsg. 36 60224 Norrköping Tel 011-180022 Fax 011-180035

UPPDRAG NR 17461	RITAD AV JA - LS	HANDLAGGARE LARS BRUNSKOG
DATUM 02-06-06		

RELATIONSHANDLING
PLAN 2 (PLAN 1 TRAPPA)

SKALA 1:100 (A1) 1:200 (A3)	NUMMER A00-71-02	1 BKT
-----------------------------------	---------------------	-------

SL