

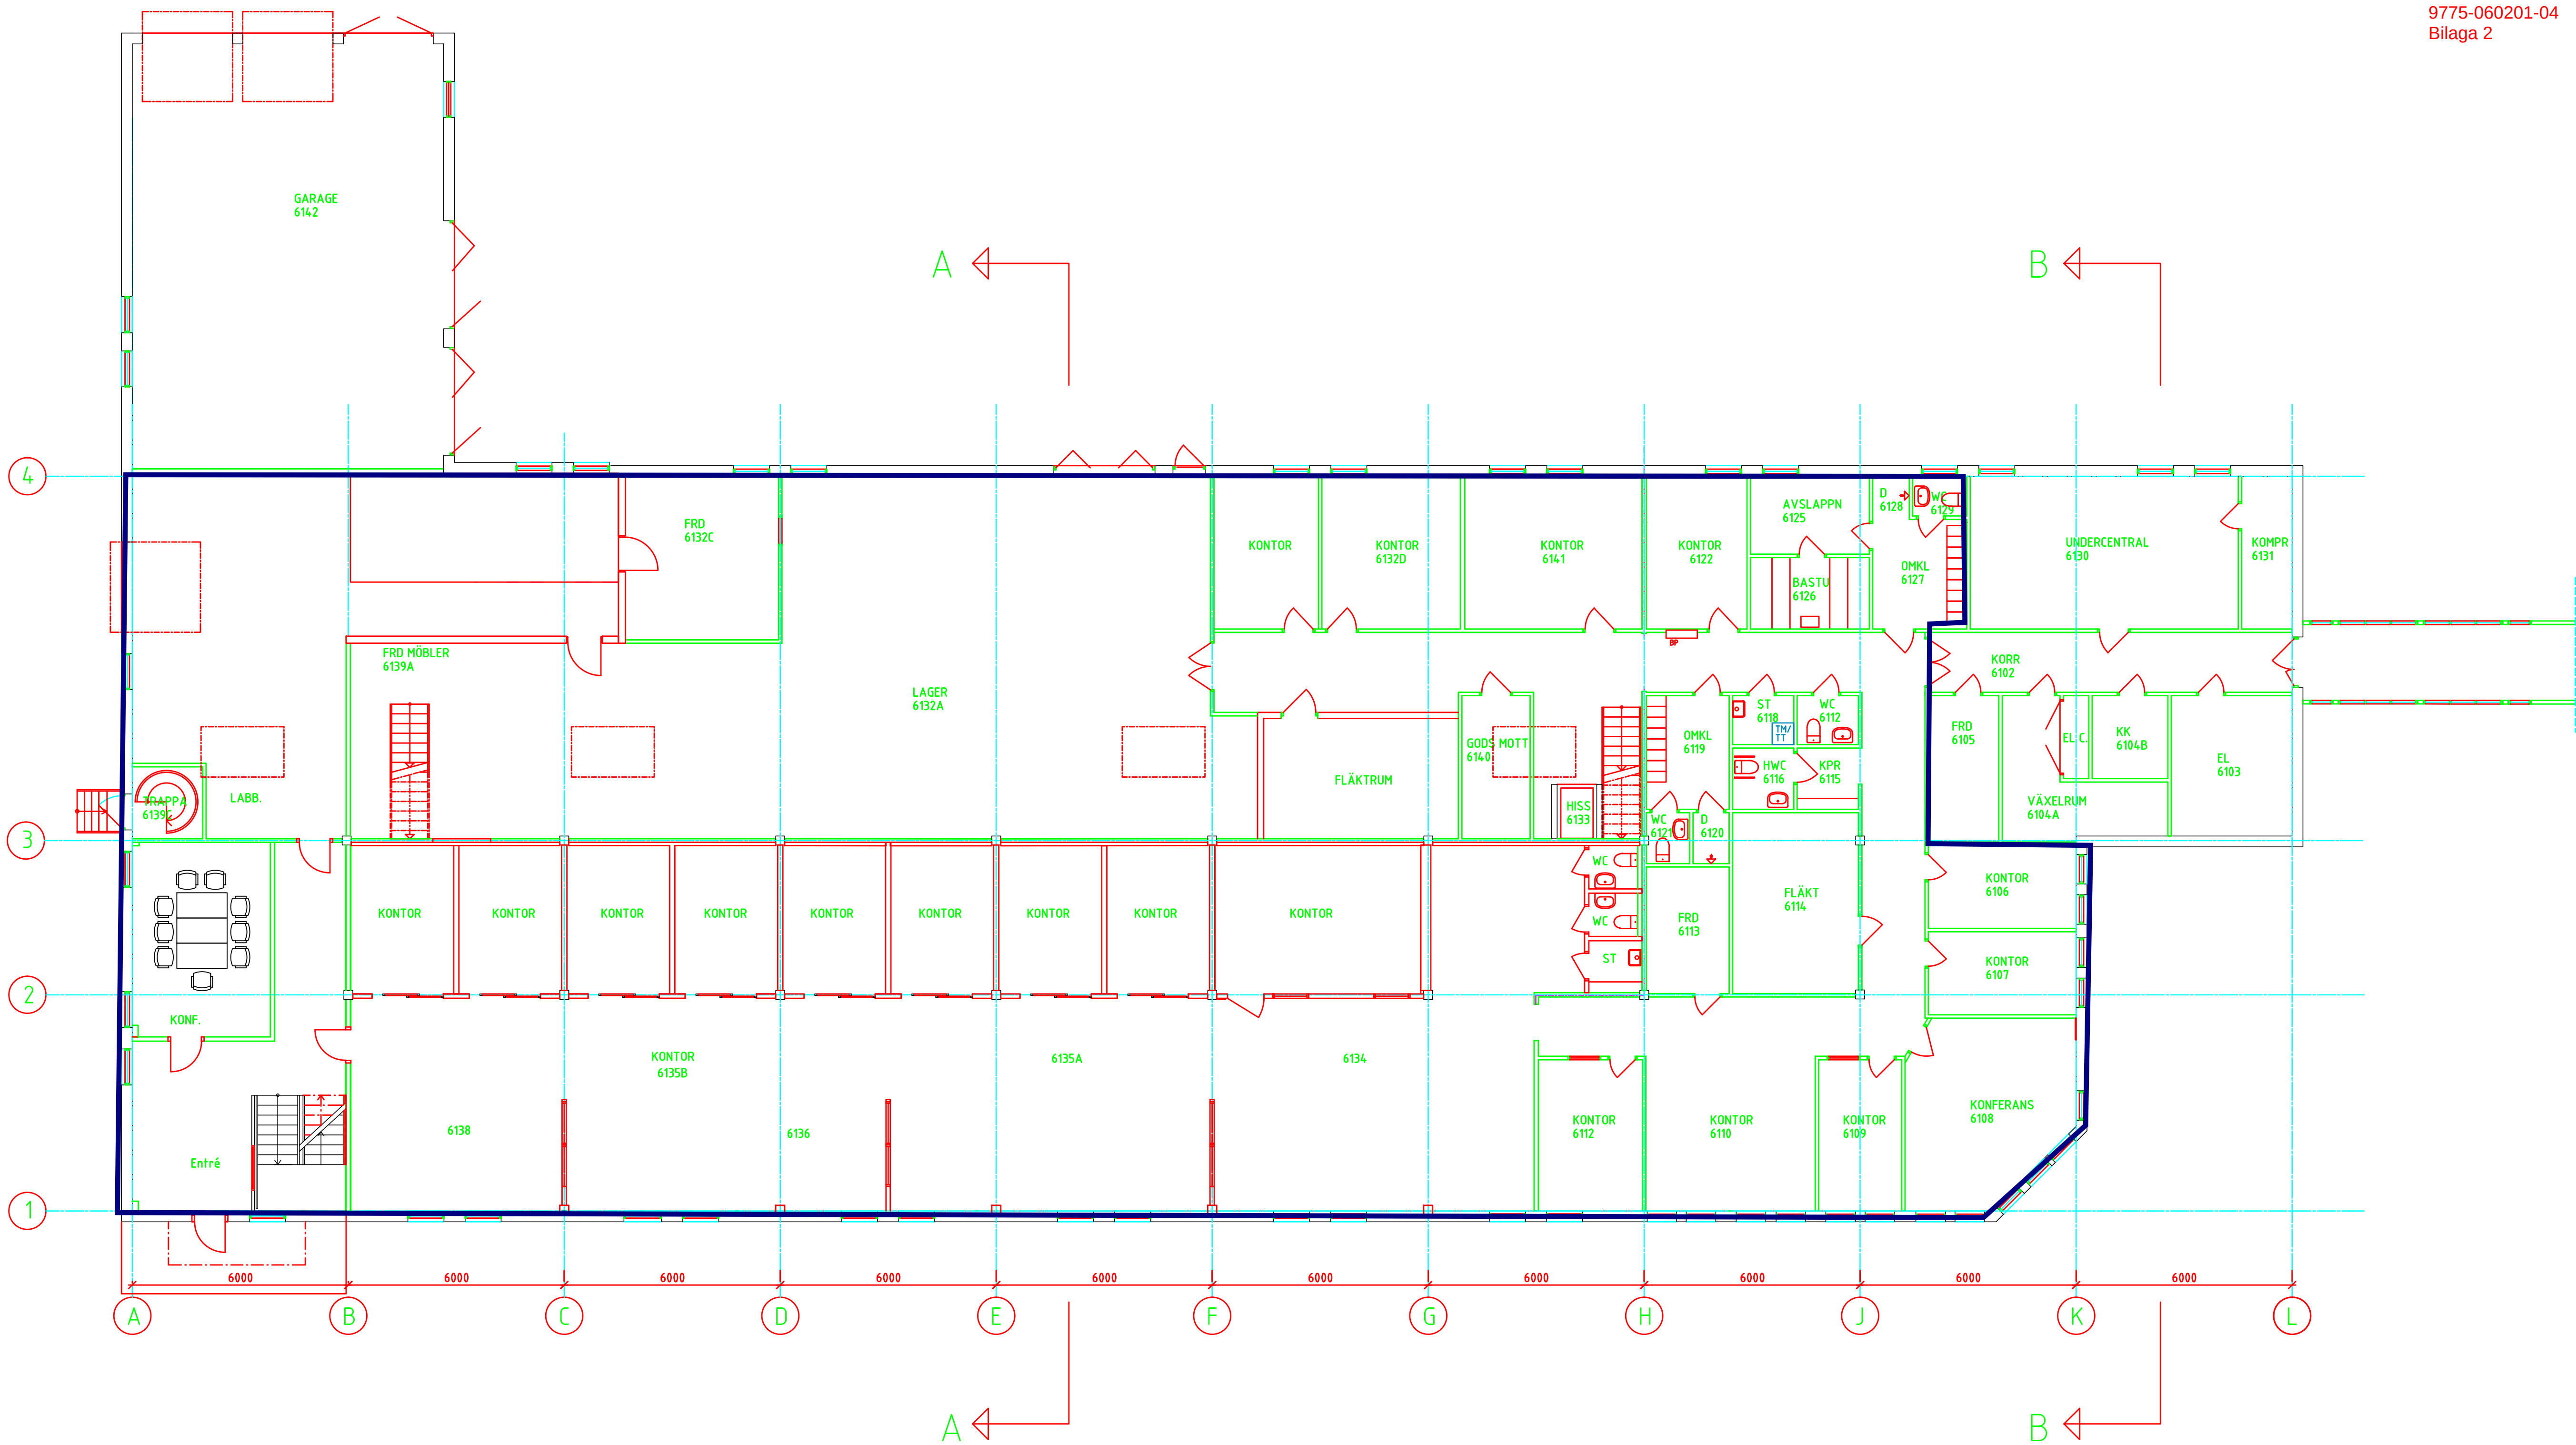


Uppdaterat underlag från klövern		AMAX KONSULT AB	2015-09-10
ÄNDRINGEN AVSER		SIGN	DATUM
KLÖVERN		LINKÖPINGS KOMMUN RELATIONSHANDLING KV. IDÉTÄVLINGEN 4	
		PLAN 1	
RITAD AV, KONSTRUERAD AV MAZ		SKALA 1:100	RITINGSNUMMER A40.3_01
2012-01-19			ÄNDR BET

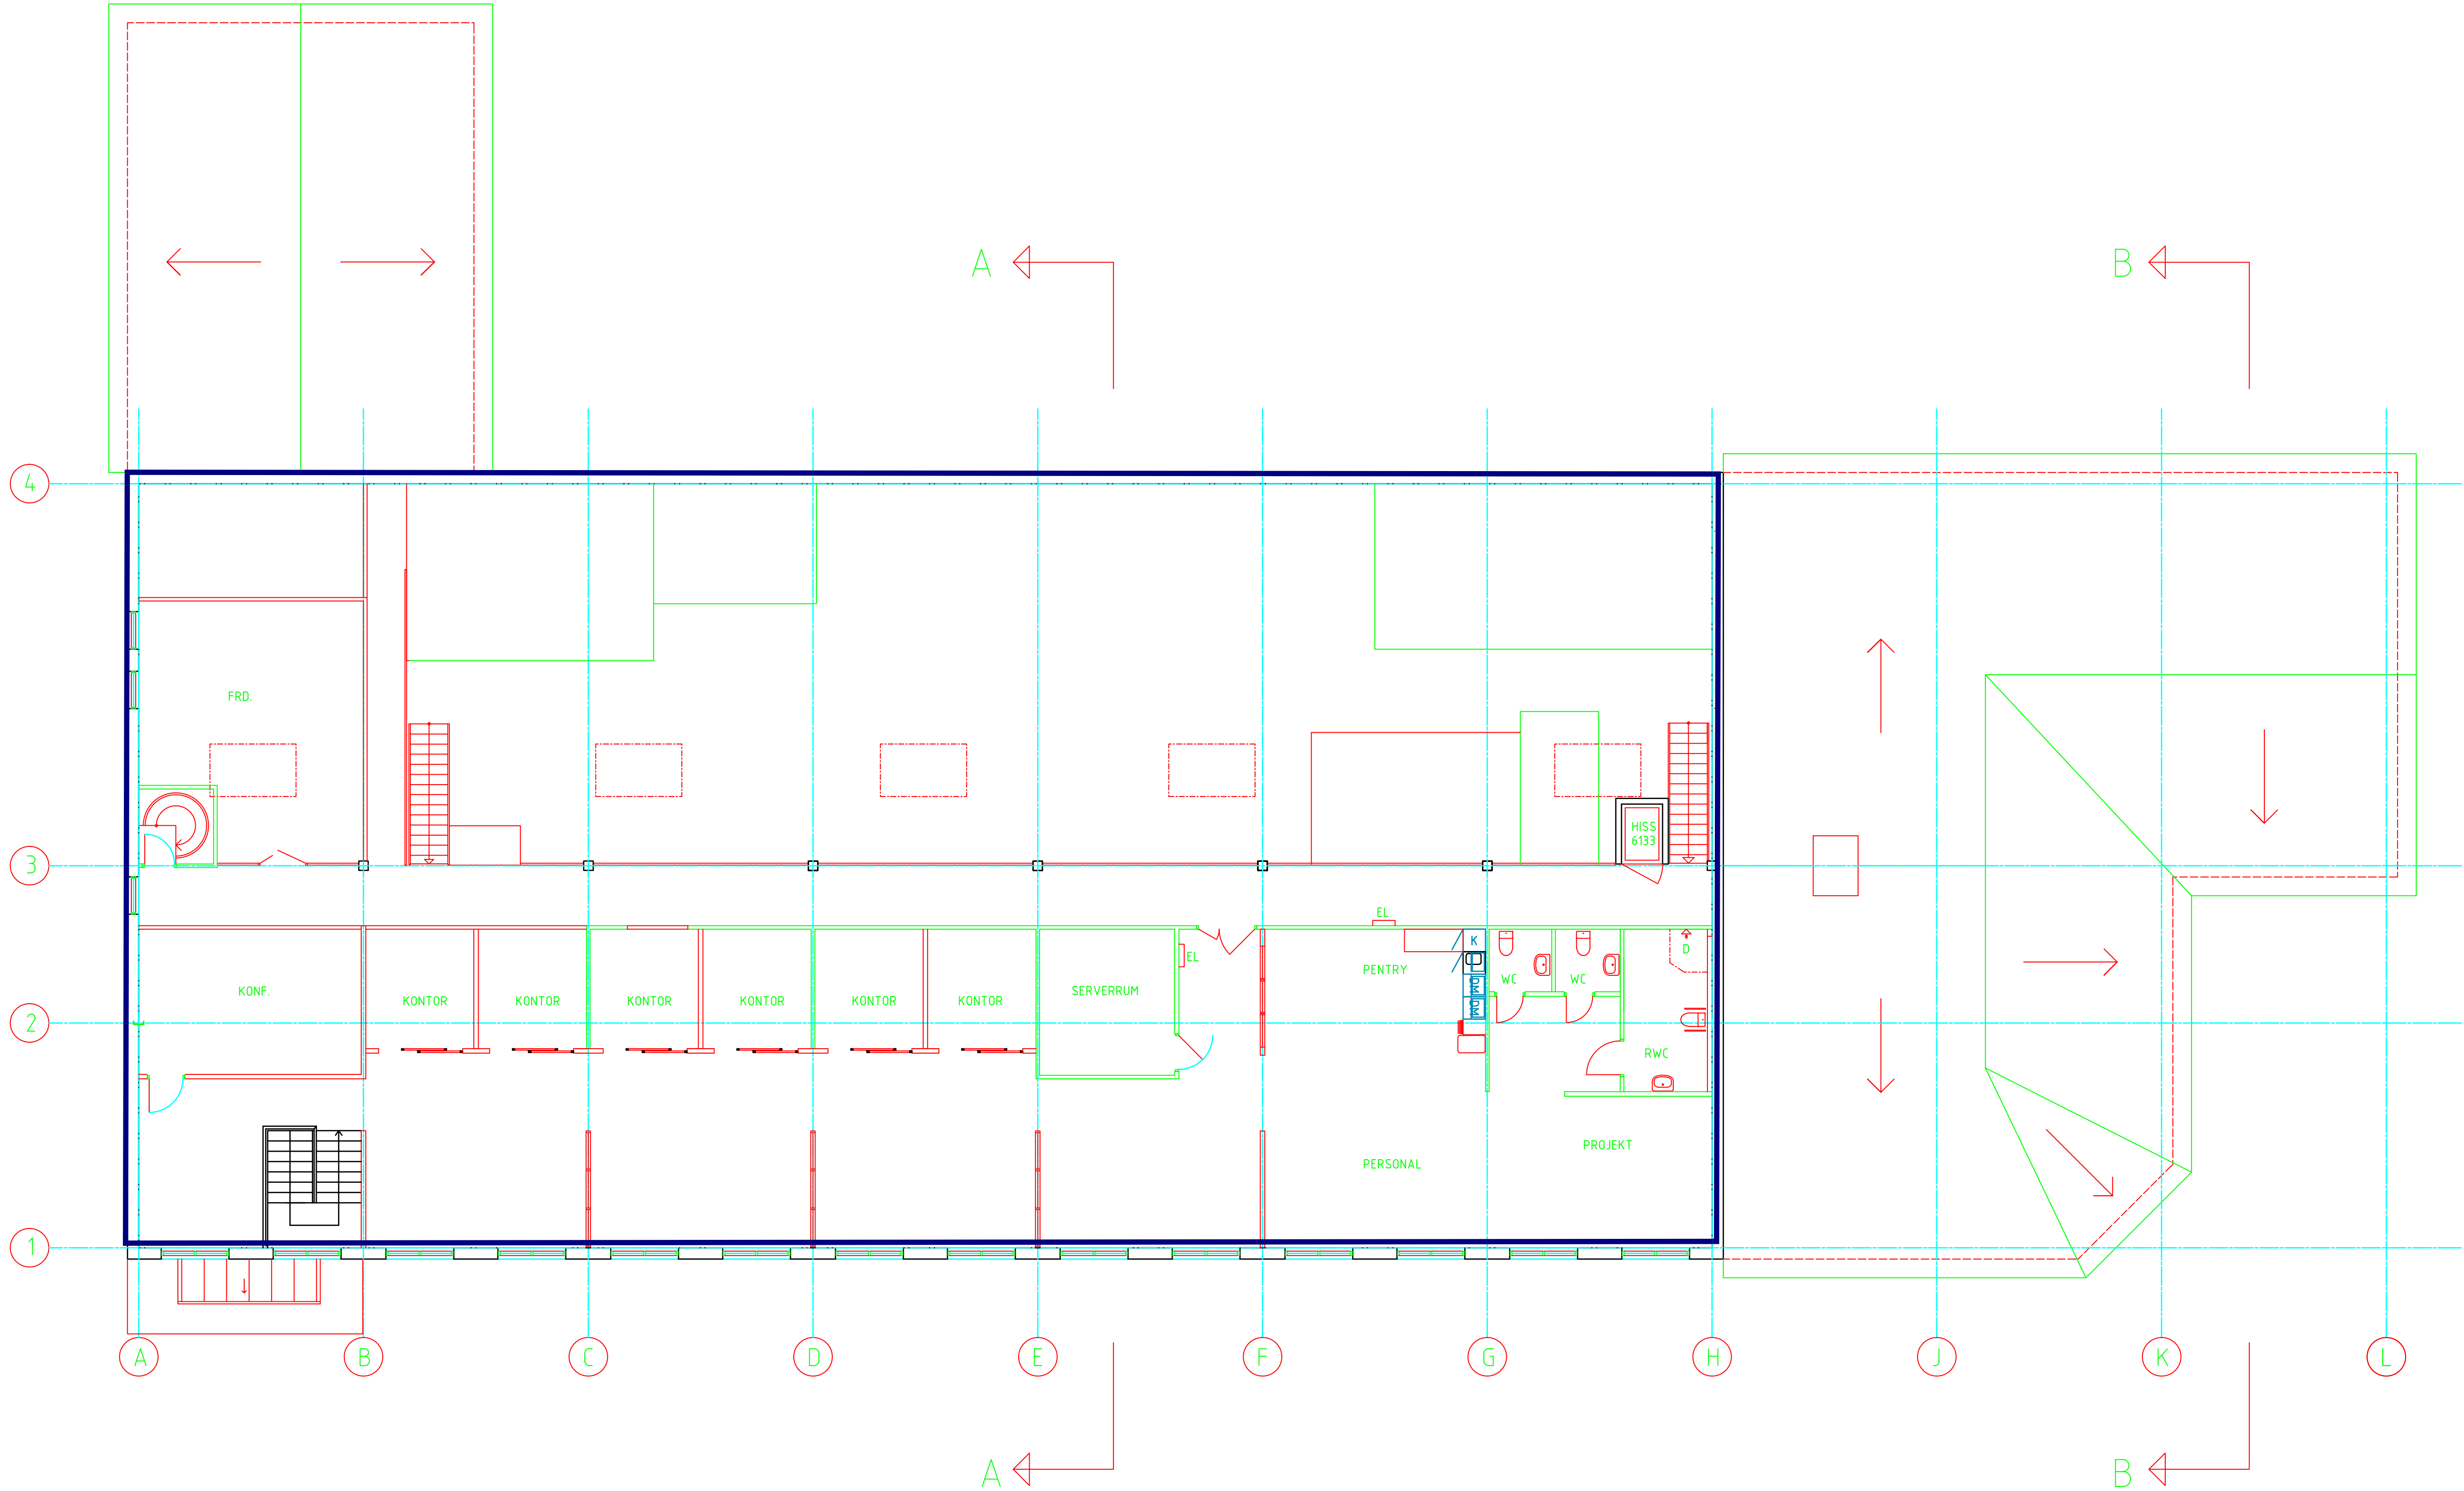

XREF.

LAGER: SB11

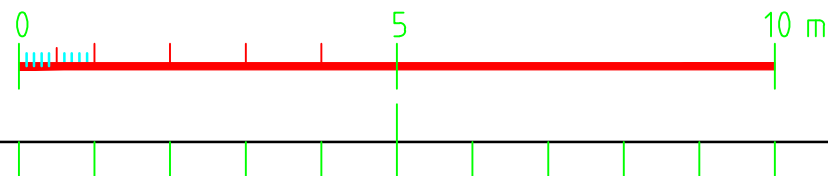

Uppdaterat underlag från klövern		AMAX KONSULT AB	2015-08-10
ÄNDRINGEN AVSER		SIGN	DATUM
KLÖVERN		LINKÖPINGS KOMMUN RELATIONSHANDLING KV. IDÉTÄVLINGEN 4	
		PLAN 2	
RITAD AV, KONSTRUERAD AV MAZ		SKALA 1:100	RITINGSNUMMER A40.3__02
2012-01-19			ÄNDR BET

PLO: 2006-04-12 02:09 F:\KLÖVERN\9775-DETAJLINGEN 4 (18)\1_RITNINGAR_BYGGNAD\HUS 06\ARKITEKT\PLANER\HUS 6 PLAN 2 12030DWG ANDERS ARNLIND