




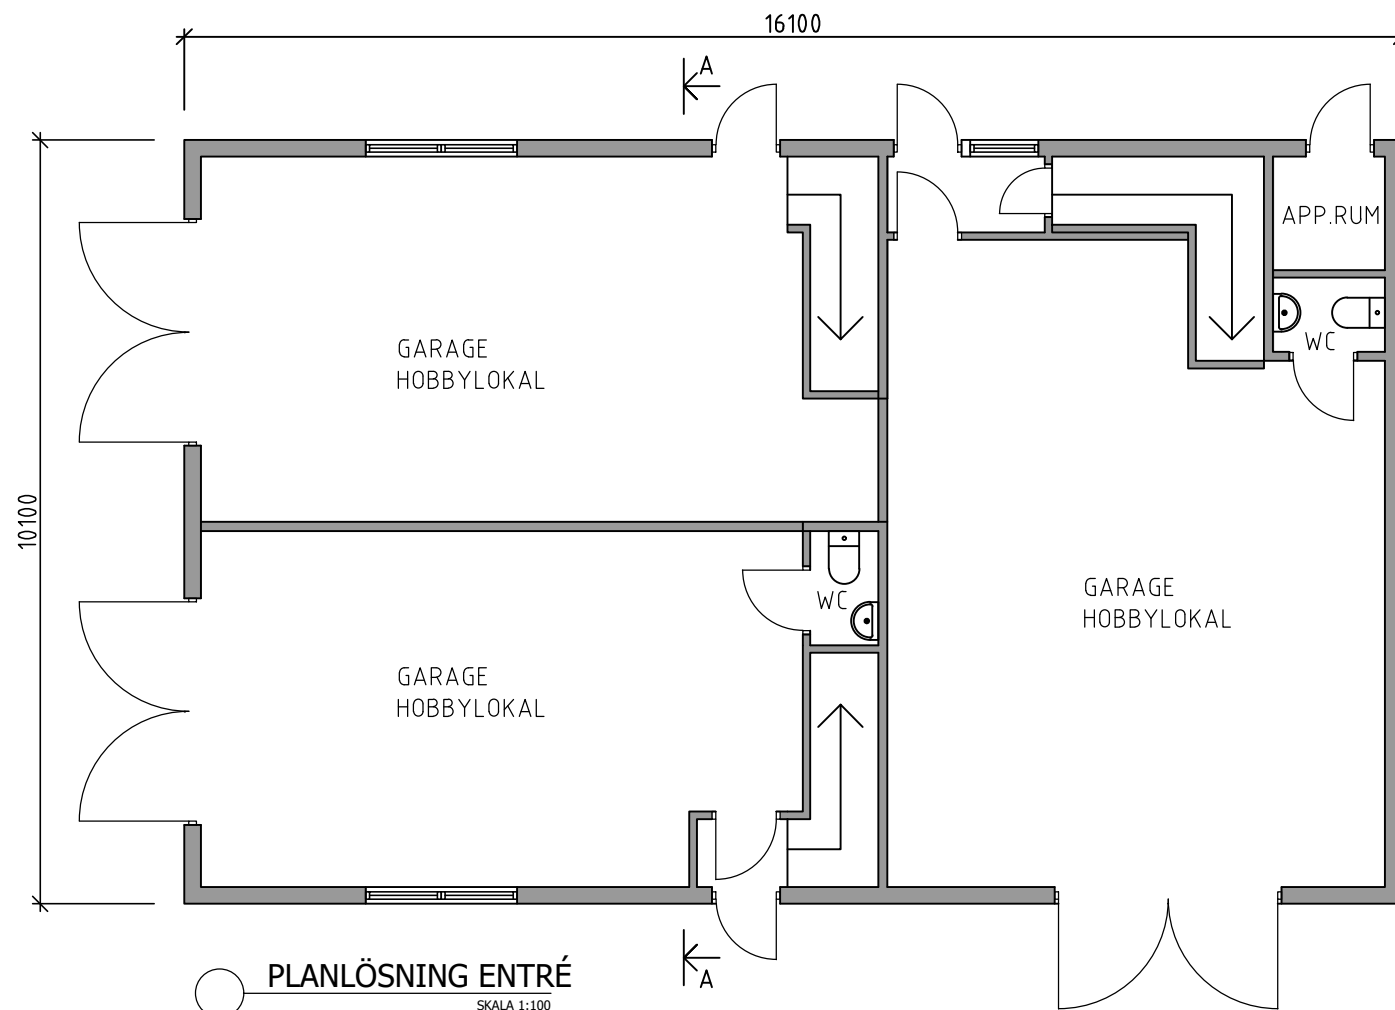


PLANLÖSNING ENTRÉ
SKALA 1:100

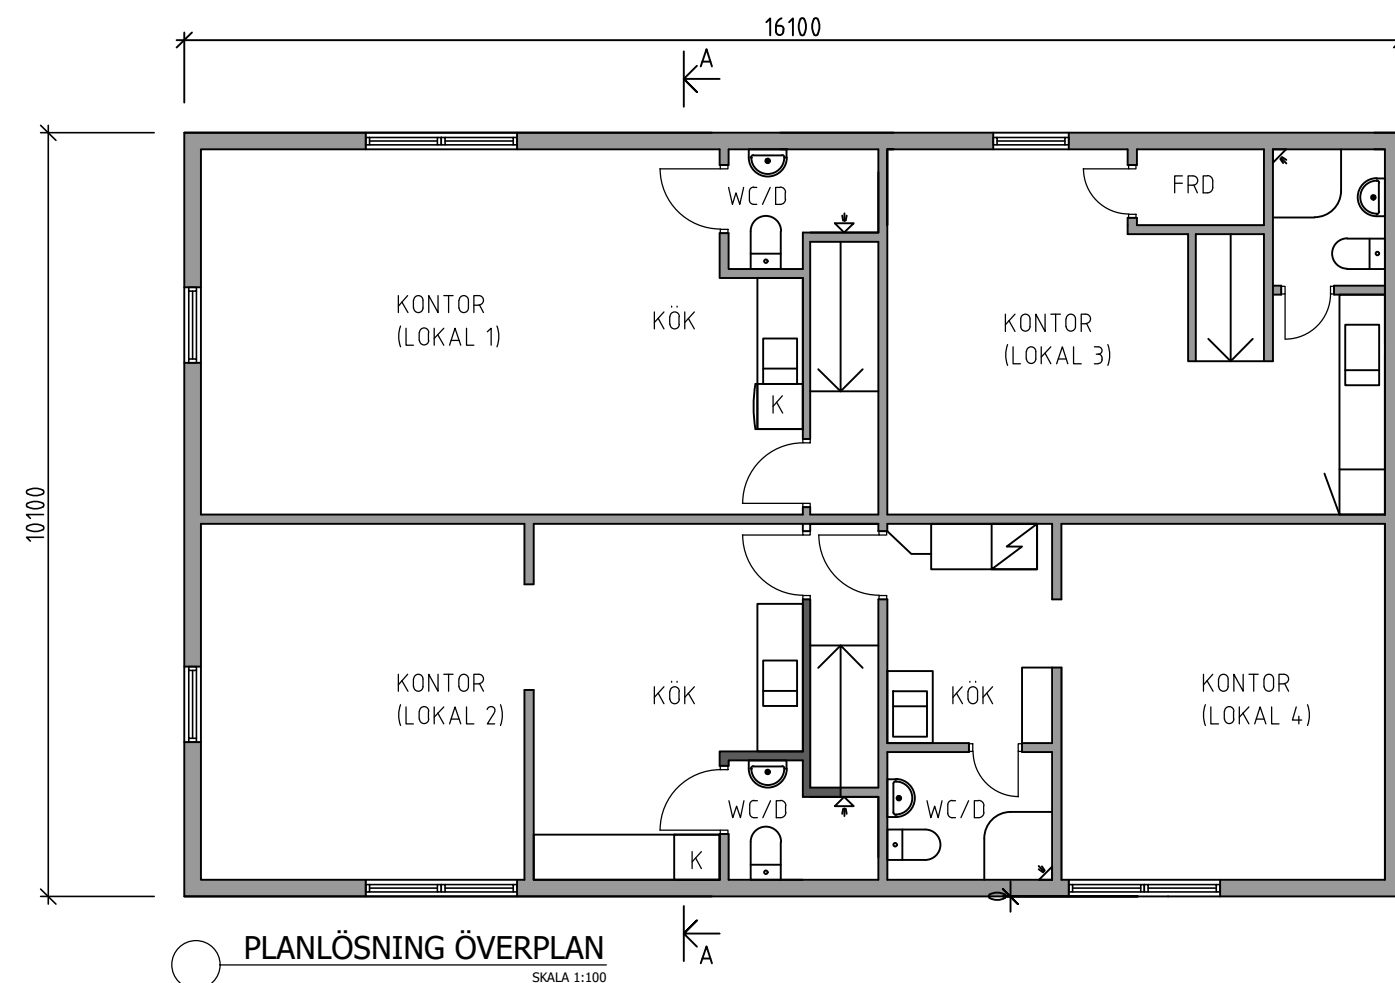

PLANLÖSNING ÖVERPLAN
SKALA 1:100

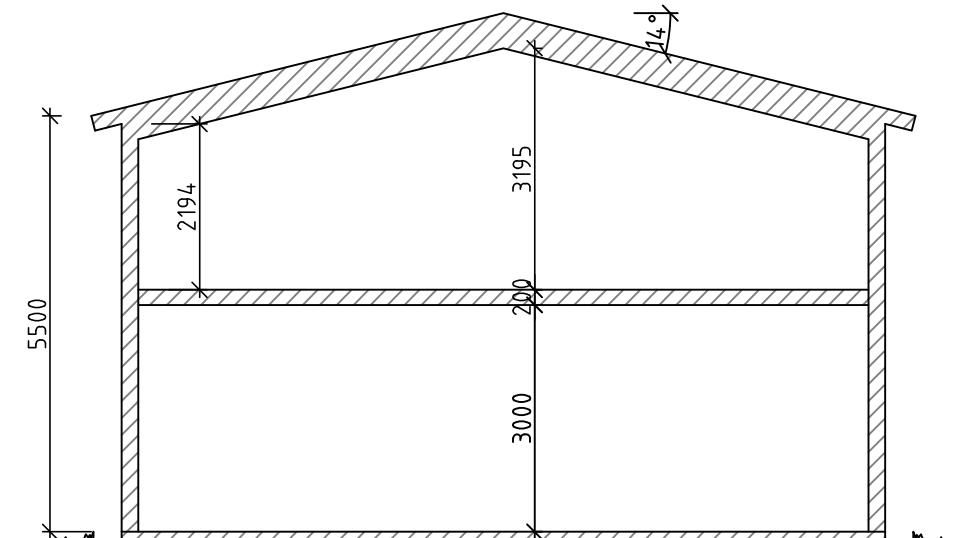

PRINCIP SEKTION A-A
SKALA 1:100

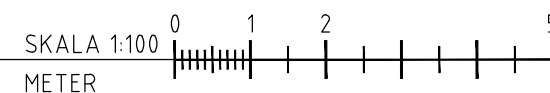

BETANT	ÄNDRINGEN AVSER	DATUM	SIGN
RELATIONSHANDLING			
NAVRINGEN 6			
		Lunnargatan 14 593 62 Västervik 0490 – 655 610	
EILERT JOHANSSON BYGGKONSULT AB			
DATUM	RITAD/KONSTR AV	HANDLÄGGARE	
2020-10-28	LB	EJ	
NYBYGGEN GARAGE OCH HOBBYLOKAL			
PLANRITNINGAR, SEKTION			
SKALA: A3	RITNINGSNUMMER		BET
1:100	A-40.0-02		