


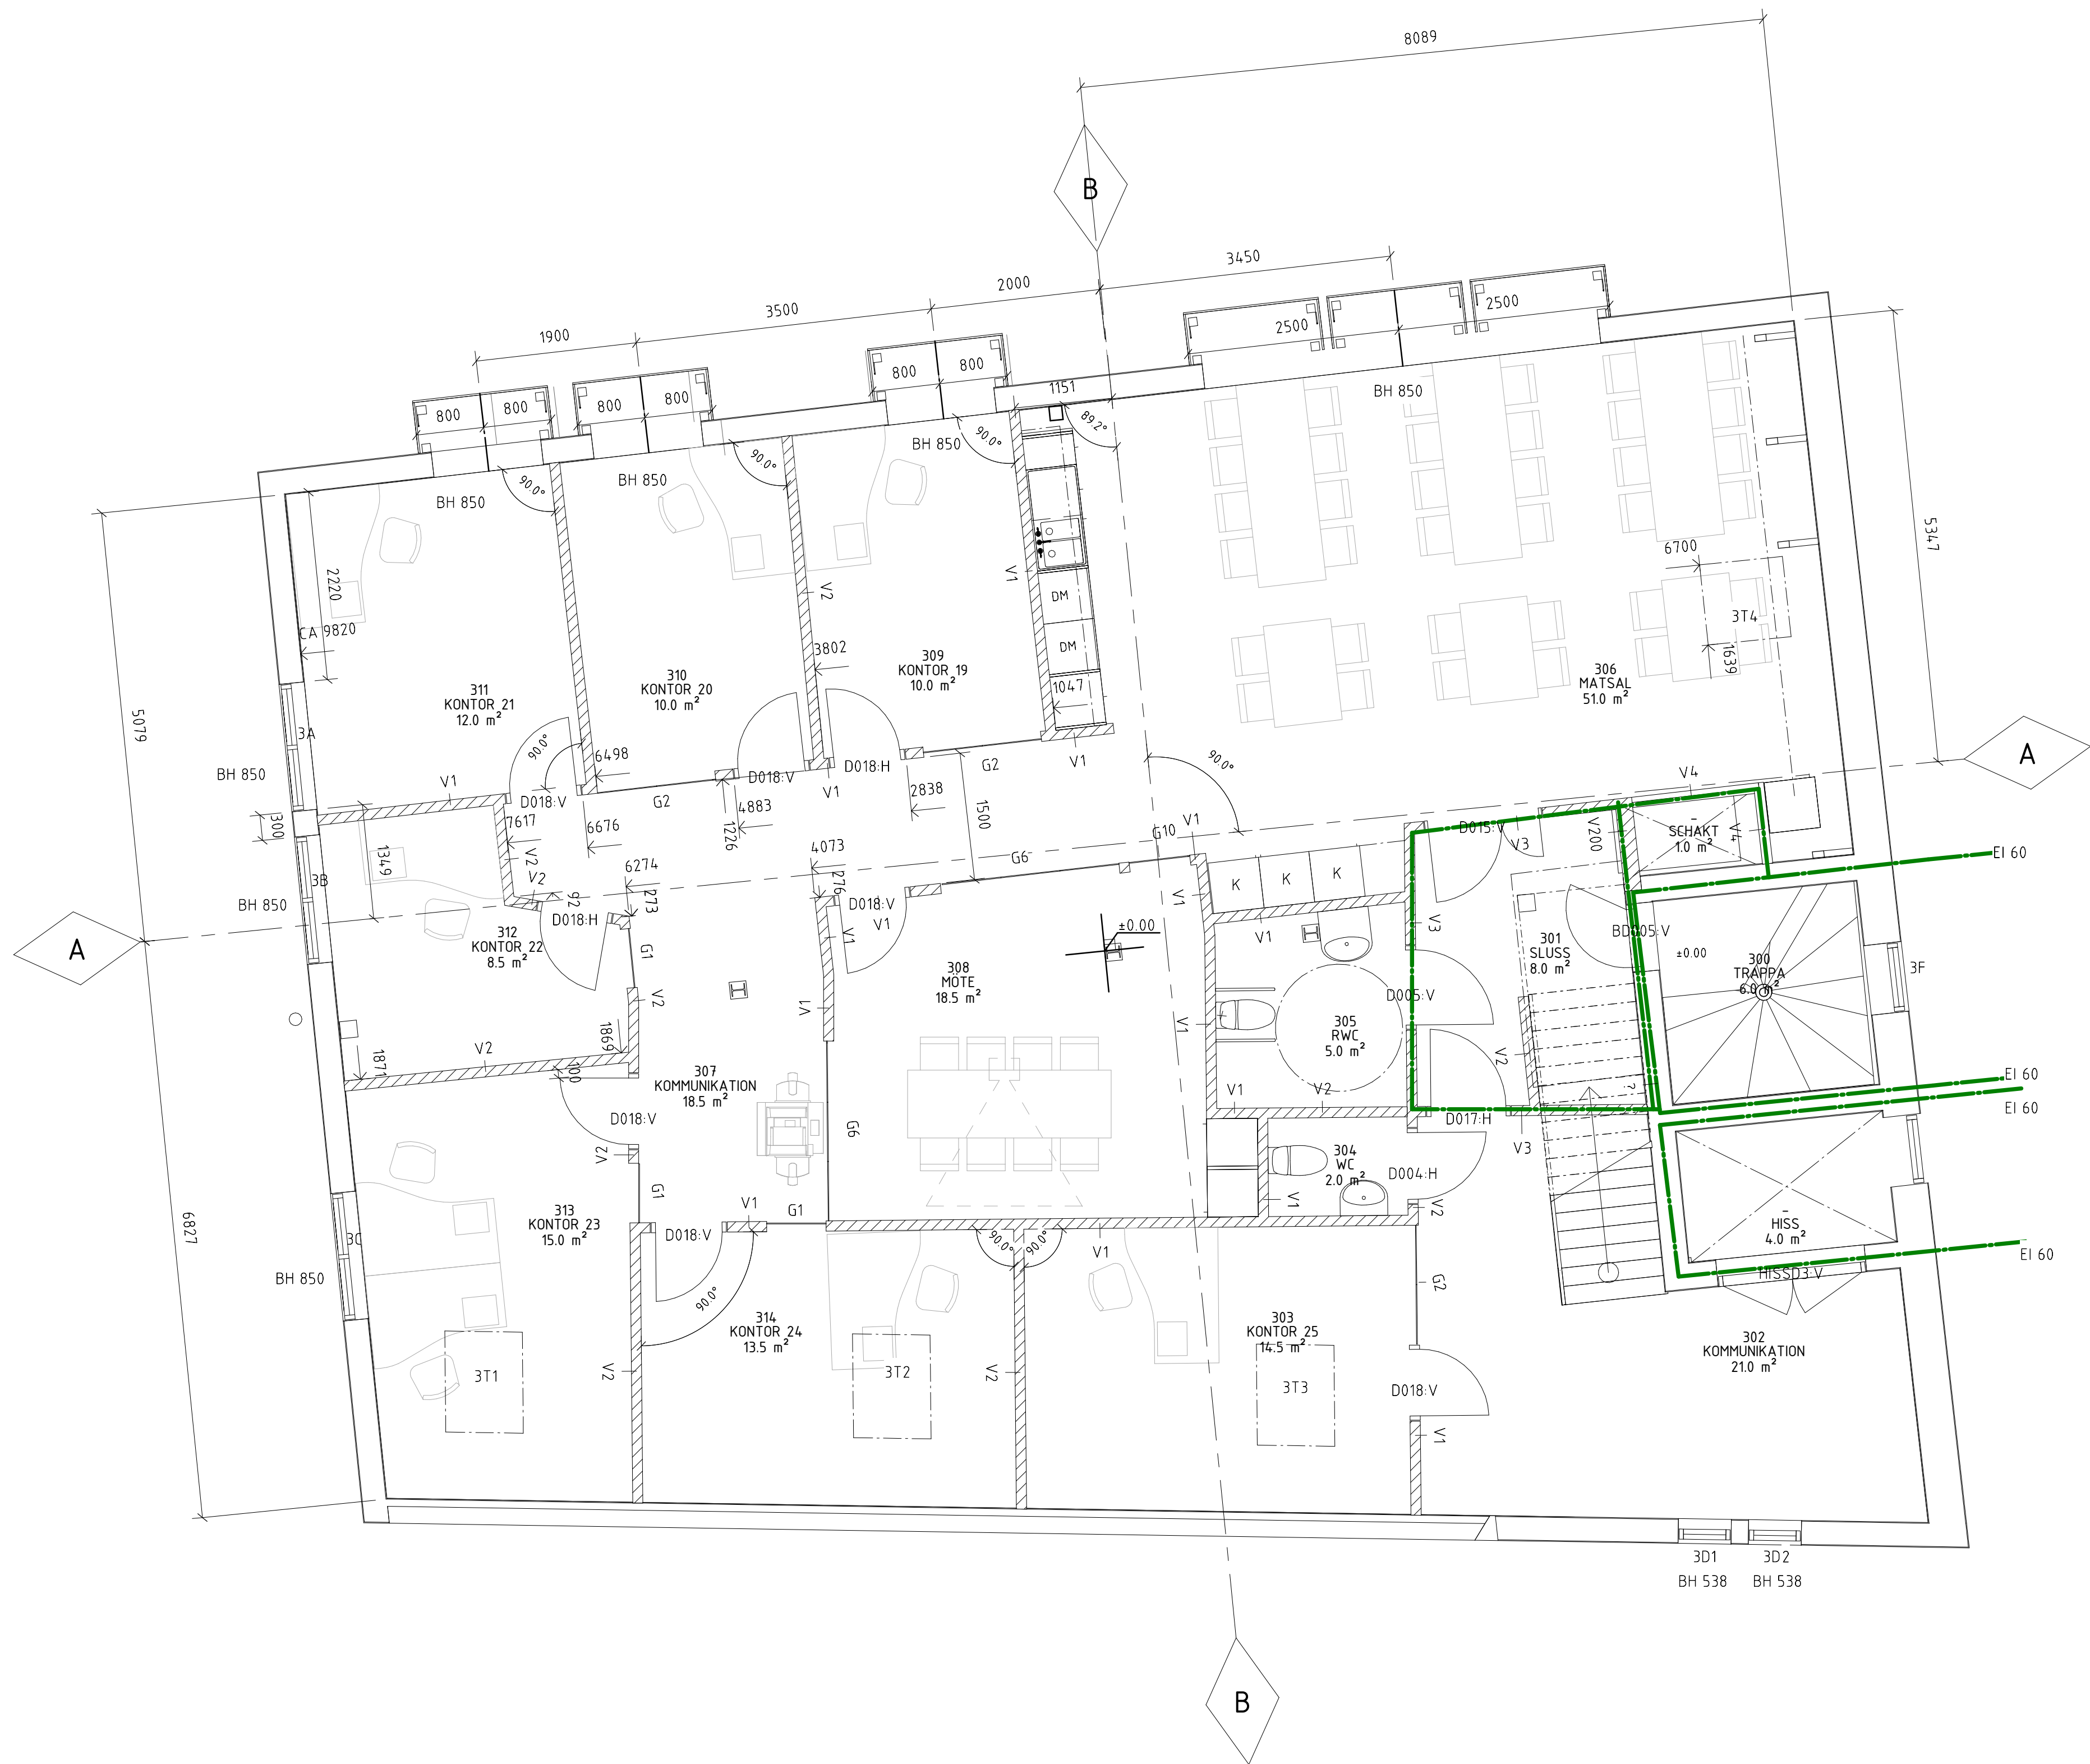

PLAN 3 - LITTERERINGSRITNING

FÖRKLARINGAR
MÄTTSÄTTNING UTGÅR FRÅN EN PRIMÄRLINJE (A) SOM LIGGER PARALLELLT MED BJÄLKLAGENS BALKAR. SYSTEMLINJE (B) ÄR 90 GRADER MOT PRIMÄRLINJE (A). PÅ VINDEN FINNS EN SEKUNDÄRLINJE (D) SOM ÄR PARALLELL MED TAKBJÄLKARNA. YTTRELLIGARE EN SEKUNDÄRLINJE (C) ÄR 90 GRADER MOT SEKUNDÄRLINJE (D)

BH ÄNGER BRÖSTNINGSHÖJD ÖVER FÄRDIGT GOLV
FÖNSTER ÄR LITTERERADE MED VÅNINGSPLAN OCH LÄGE DÄR FÖRSTA SIFFRAN ÄNGER VÅNINGSPLAN OCH ANDRA BOKSTAVEN LÄGE MED UTGÅNGSPUNKT I BYGGNADENS SYDVÄSTRA HÖRN. FÖR FÖNSTERTYPER SE UPPSTÄLLNINGSRITNING

FÖRESKRIFTER
OM INGET ANNAT ÄNGES SKA DÖRREN PLACERAS 100 MM FRÅN VÄGGHÖRN.

VÄGGTYPER
V1
TJOCKLEK: 120
LJUDREDUKTION: 44DB

V2
TJOCKLEK: 120
LJUDREDUKTION: 35DB

V3
TJOCKLEK: 120
LJUDREDUKTION: 35DB
BRANDKLASS: EI60

V4
TJOCKLEK: 120
LJUDREDUKTION: 44DB
BRANDKLASS: EI60

V5
TJOCKLEK: 120
INKLÄDNAD FÖR INSTALLATIONER CA 1200 HÖG

V6
TJOCKLEK: 320
PÅBYGGNAD UTANPÅ BEF. PANEL

V200
TJOCKLEK: 200
BRANDKLASS: EI60
MED PLATS FÖR ELSKÅP

I HYGIENRUM BYTS DEN YTTERSTA SKIVAN MOT EN VÅTRUMSSKIVA.

HÄNVISNINGAR:
FÖR GLASPARTIER SE A104.1

BET	ÄNDRINGEN AVSER	DATUM	SIGN
-----	-----------------	-------	------

RELATIONSHANDLING



A	Fredriksson arkitektkontor ab	011-10 00 66
E	Projektteknik AB	
K	A2H Byggt teknik AB	
V	Ventilationsprojekt Teknik AB	
W	VVS Projektering i Linköping AB	

UPPDRAG NR	RITAD/KONSTR AV	UPPDRAGSLEDARE
1064	AM	F LOTZ
DATUM	ANSVARIG	
2020-03-25	FL	

VÅRDTORNET 13

OMBYGGNAD
PLAN 3 - LITTERERINGSRITNING

SKALA	NUMMER	BET
A1 1:50 A3 1:100	A12.5	

