
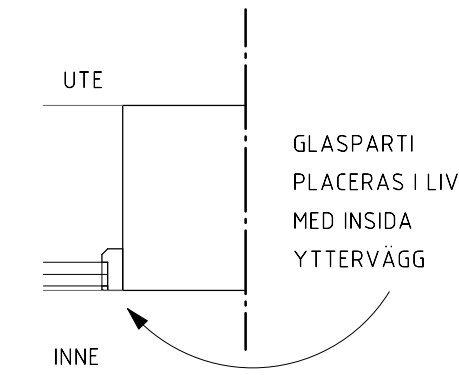


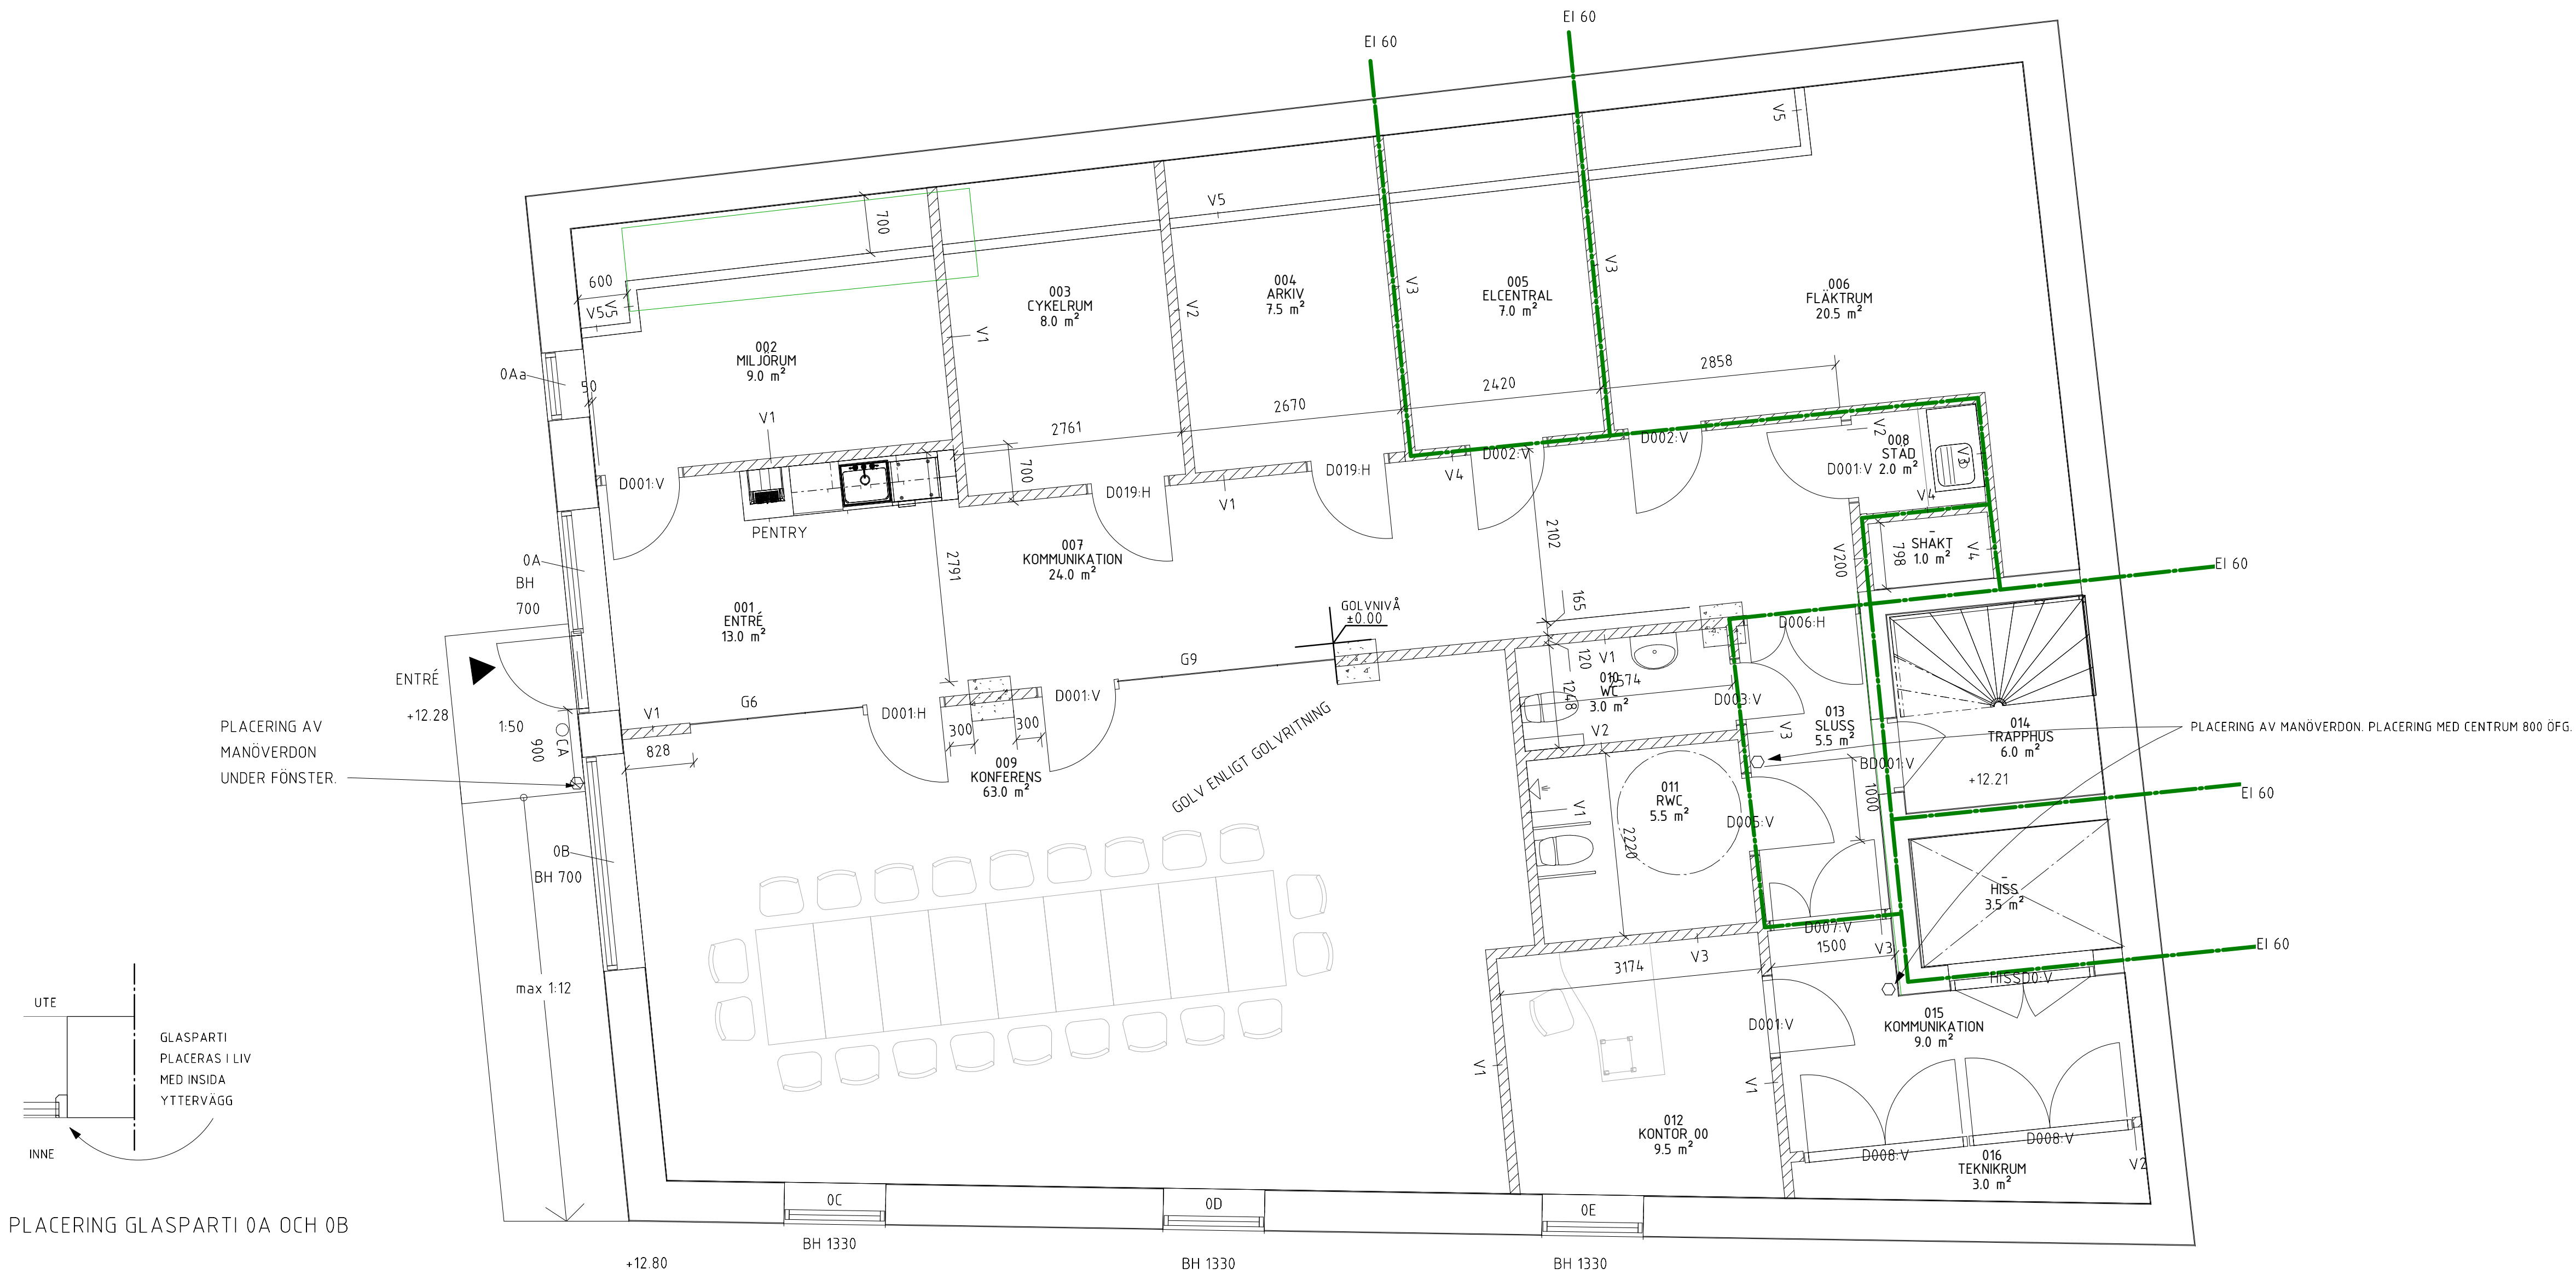

PLACERING GLASPARTI 0A OCH 0B

PLAN 0 - LITTRERINGSRITNING

FÖRKLARINGAR
MÄTTSÄTTNING UTGÅR FRÅN EN PRIMÄRLINJE (A) SOM LIGGER PARALLELLT MED BJÄLKLAGENS BALKAR. SYSTEMLINJE (B) ÄR 90 GRADER MOT PRIMÄRLINJE (A). PÅ VINDEN FINNS EN SEKUNDÄRLINJE (D) SOM ÄR PARALLELL MED TAKBJÄLKARNA. YTTRE LIGGARE EN SEKUNDÄRLINJE (C) ÄR 90 GRADER MOT SEKUNDÄRLINJE (D)

BH ÄR BRÖSTNINGSHÖJD ÖVER FÄRDIGT GOLV
FÖNSTER ÄR LITTRERADE MED VÄNINGSPLAN OCH LÄGE DÄR FÖRSTA SIFFRAN ÄR VÄNINGSPLAN OCH ANDRA BOKSTAVEN ÄR LÄGE MED UTGÅNGSPUNKT I BYGGNADENS SYDVÄSTRA HÖRN. FÖR FÖNSTERTYPER SE UPPSTÄLLNINGSRITNING

FÖRESKRIFTER
OM INGET ANNAT ANGES SKA DÖRREN PLACERAS 100 MM FRÅN VÄGGHÖRN.

VÄGGTYPER
V1
TJOCKLEK: 120
LJUDREDUKTION: 44DB

V2
TJOCKLEK: 120
LJUDREDUKTION: 35DB

V3
TJOCKLEK: 120
LJUDREDUKTION: 35DB
BRANDKLASS: EI60

V4
TJOCKLEK: 120
LJUDREDUKTION: 44DB
BRANDKLASS: EI60

V5
TJOCKLEK: 120
INKLÄDAD FÖR INSTALLATIONER CA 1200 HÖG

V6
TJOCKLEK: 320
PÅBYGGNAD UTANPÅ BEF. PANEL.

V200
TJOCKLEK: 200
BRANDKLASS: EI60
MED PLATS FÖR ELSKÅP

I HYGIENRUM BYTS DEN YTTRE SKIVAN MOT EN VÄTRUMSSKIVA.

HÄNVISNINGAR:
FÖR GLASPARTIER SE A104.1

BET	ÄNDRINGEN AVSER	DATUM	SIGN
RELATIONSHANDLING			
SEFAB BYGGER FRAMTID			
☒	A Fredriksson arkitektkontor ab	011-10 00 66	
☐	E Pojektteknik AB		
☐	K A2H Byggtteknik AB		
☐	V Ventilationsprojekt Teknik AB		
☐	W VVS Projektering i Linköping AB		
UPPDRAG NR 1064		RITAD/KONSTR AV AM	UPPDRAGSLEDARE F LOTZ
DATUM 2020-03-25		ANSVARIG FL	
VÅRDTORNET 13			
OMBYGGNAD PLAN 0 - LITTRERINGSRITNING			
SKALA A1 1:20, 1:50 A3 1:40, 1:100	NUMMER A12.2	BET	