


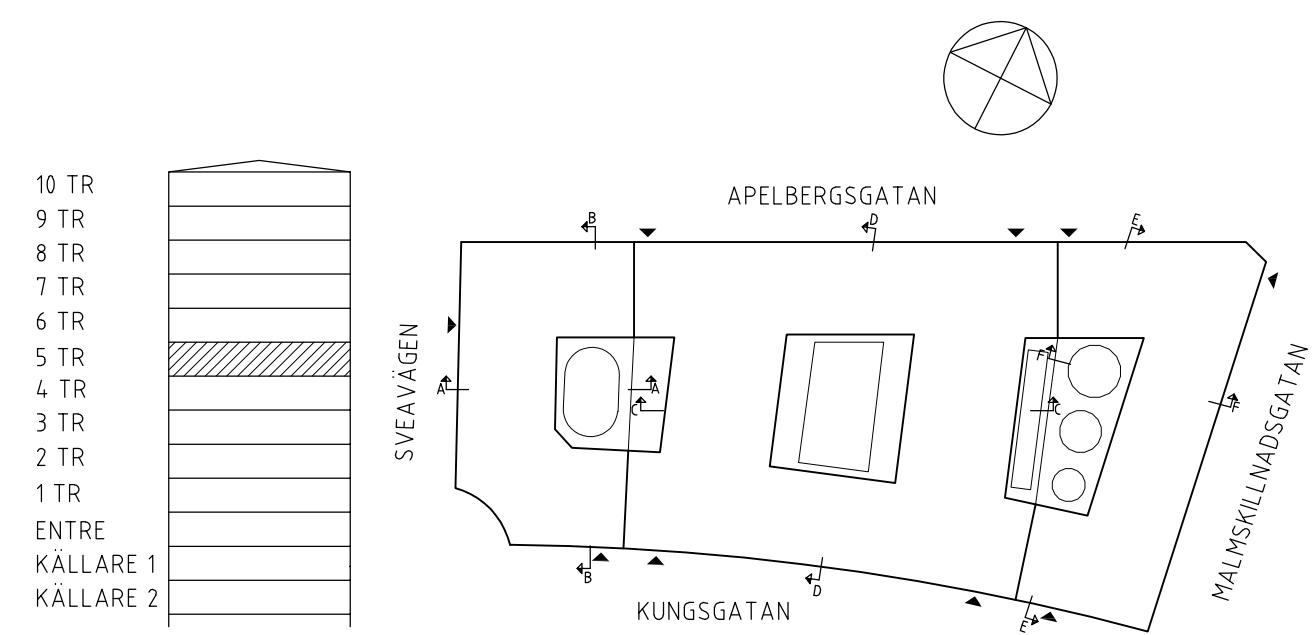

SKALMÅTT BÖR EJ TAS PÅ RITNING.
FÖR BÄSTA NOGGRANHET BÖR ALLTID
KONTROLLMÅTT TAS PÅ PLATS

SOM UNDERLAG FÖR DENNA RITNING
HAR LEGAT HANDLINGAR UPPRÄTTADE
AV ARKITEKT Cyrillus Johansson

BET	ANT	ANDRINGS AVYR	DATUM	SIGN
RELATIONSHANDLING				
HUFVUDSTADEN				
Hufvudstaden AB (publ)				
Regeringspaten 38				
NK 100			Telefon 08-762 90 00	
SE-111 77 Stockholm			Telefax 08-762 90 01	
KV. OXHUVUDET NR. 18 STOCKHOLM				
BH				
A				
K				
V				
E				
L				
UPPRÄKNR		BITAD/KONSTR AV		HANDLAGGARE
DATUM		ANSVARIG		
2020-09-10				
VÄNING 5 TR (PLAN 8)				
SKALA A	NUMMER		BET	
1:100	A-40.1-110800			